


土地利用竣工図 雨水排水竣工平面図 S=1:200

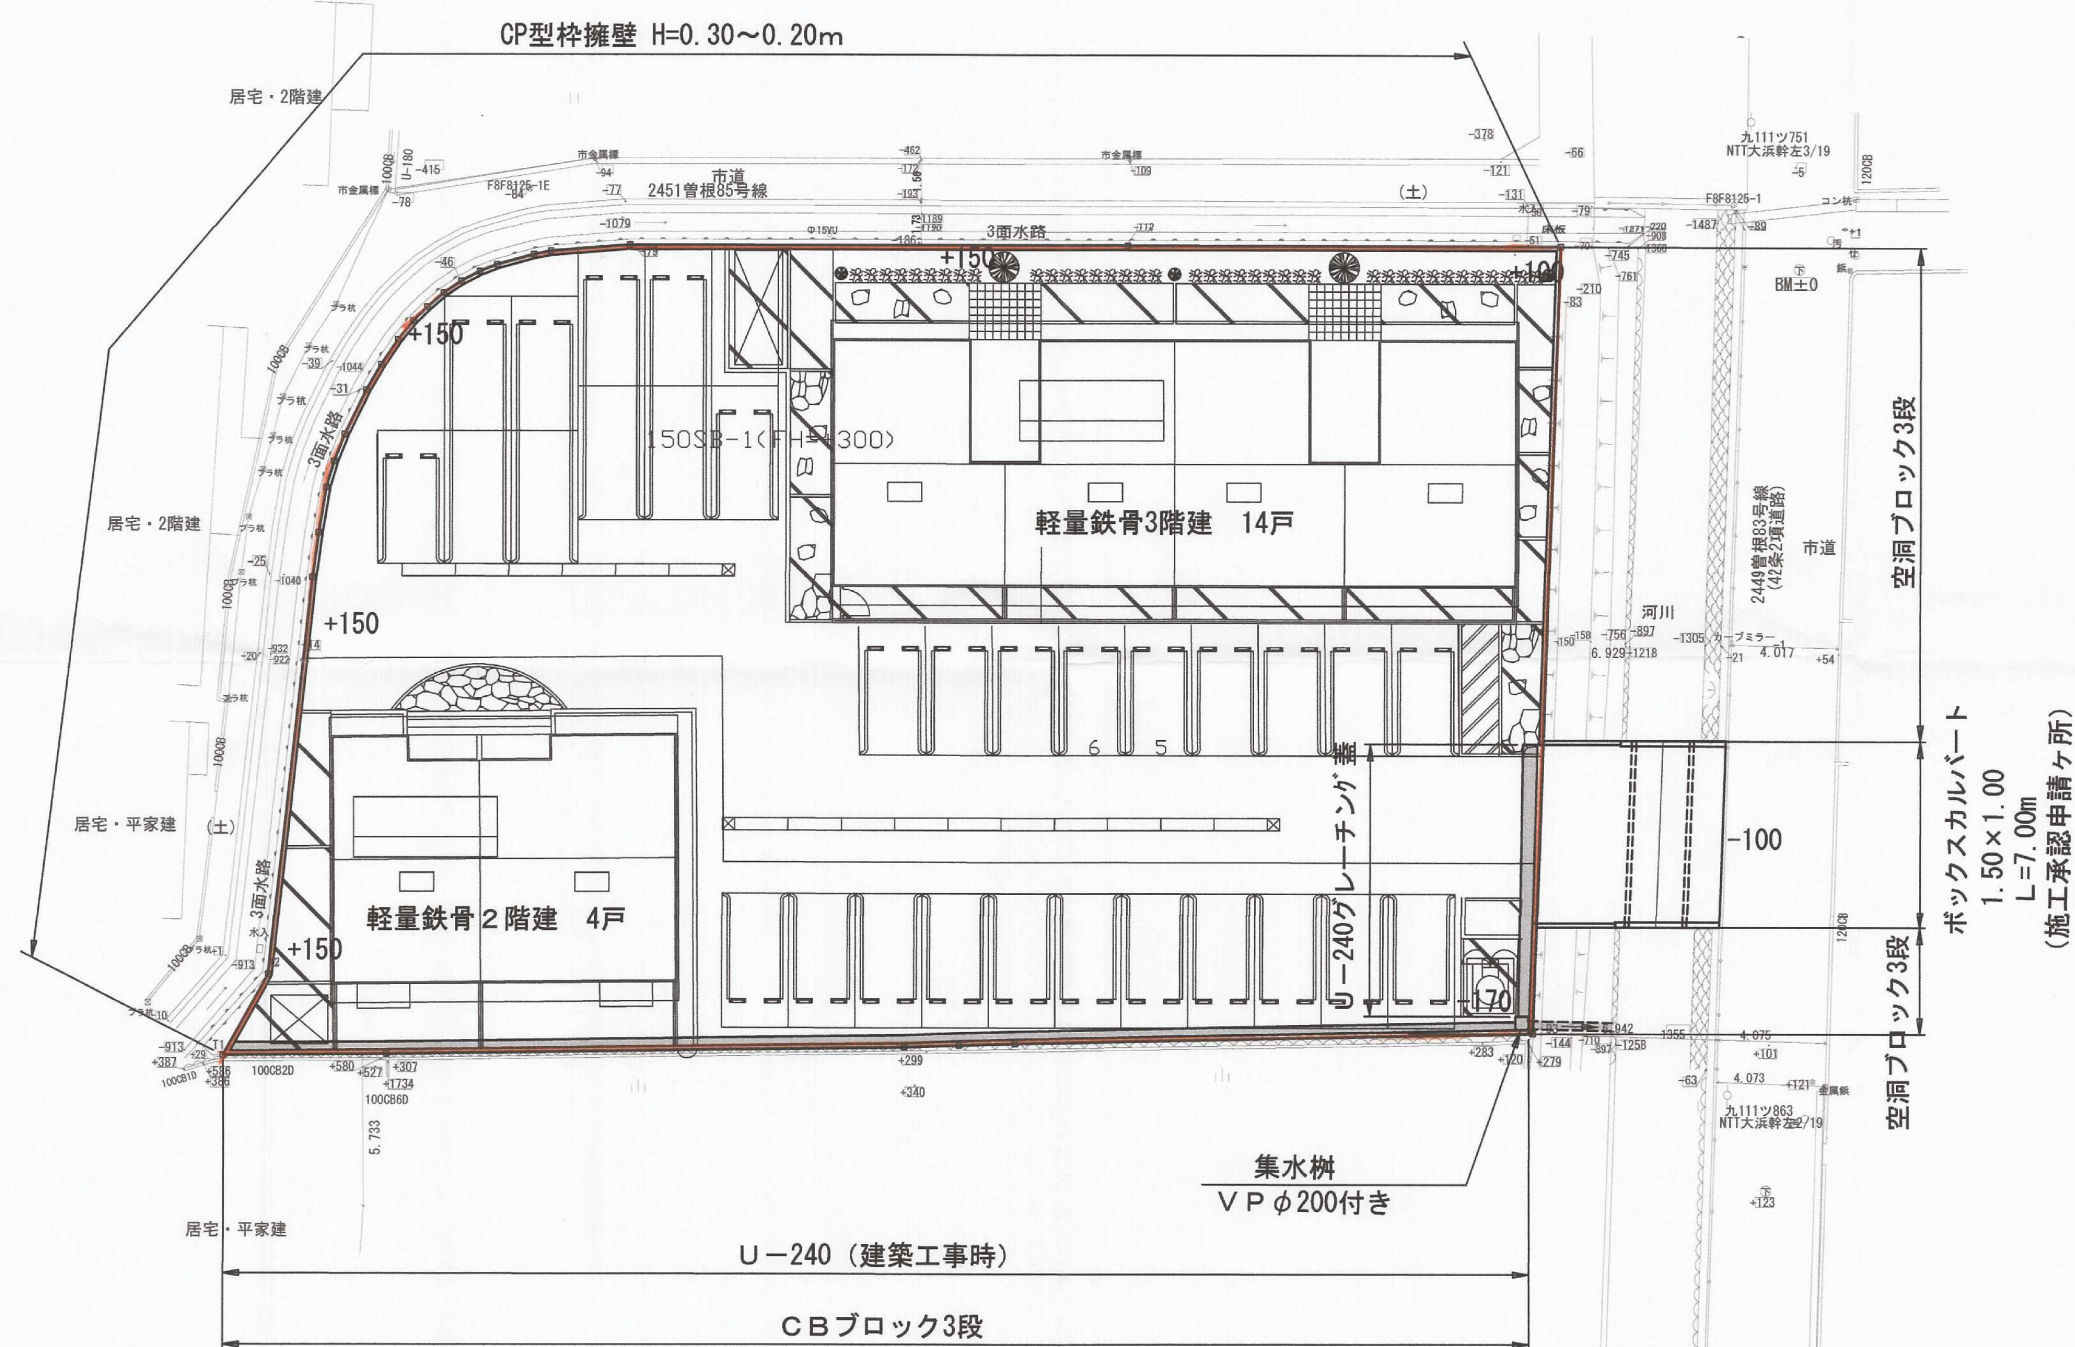

凡 例	
---	開発区域境界
□	ごみ置場
▨	側溝、樹
▬	擁壁、ブロック

竣工図

開発者	TEL	柏 田 一 夫
開発区域の地名	北九州市小倉南区曾根東四丁目1645番	
図面種別	土地利用竣工図 雨水排水竣工平面図	
図面番号	縮 尺	設計年月日
5	S=1:200	H26.3.3
設計者	北九州市小倉北区馬借三丁目3番37号 (有)高尾設計事務所 TEL 093-511-4067 氏名 高 尾 容 旦	