

凡 例


	開発区域
	CP型枠
	空洞ブロック積
	管渠型側溝300
	地先境界ブロック
	区画境界
	流下方向

1	宅地番号
10.00	計画高
179.89㎡	敷地面積 (小数点以下切下げ)

竣 工

開発者	第一ホーム株式会社		
開発区域の地名	北九州市小倉南区下貫三丁目 3257-1外		
図面種別	土地利用計画平面図		
図面番号	縮 尺	設計年月日	
7	1:200	H23 10 3	
設計者	北九州市小倉北区今町三丁目17番6号 有限会社 光洋技建	氏名 永井 正嗣 印	
	TEL093-591-6869		

転回広場マーキング

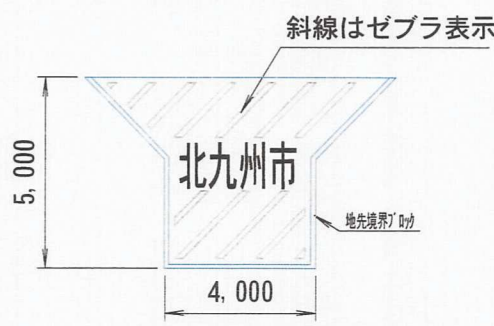

電柱用地

