
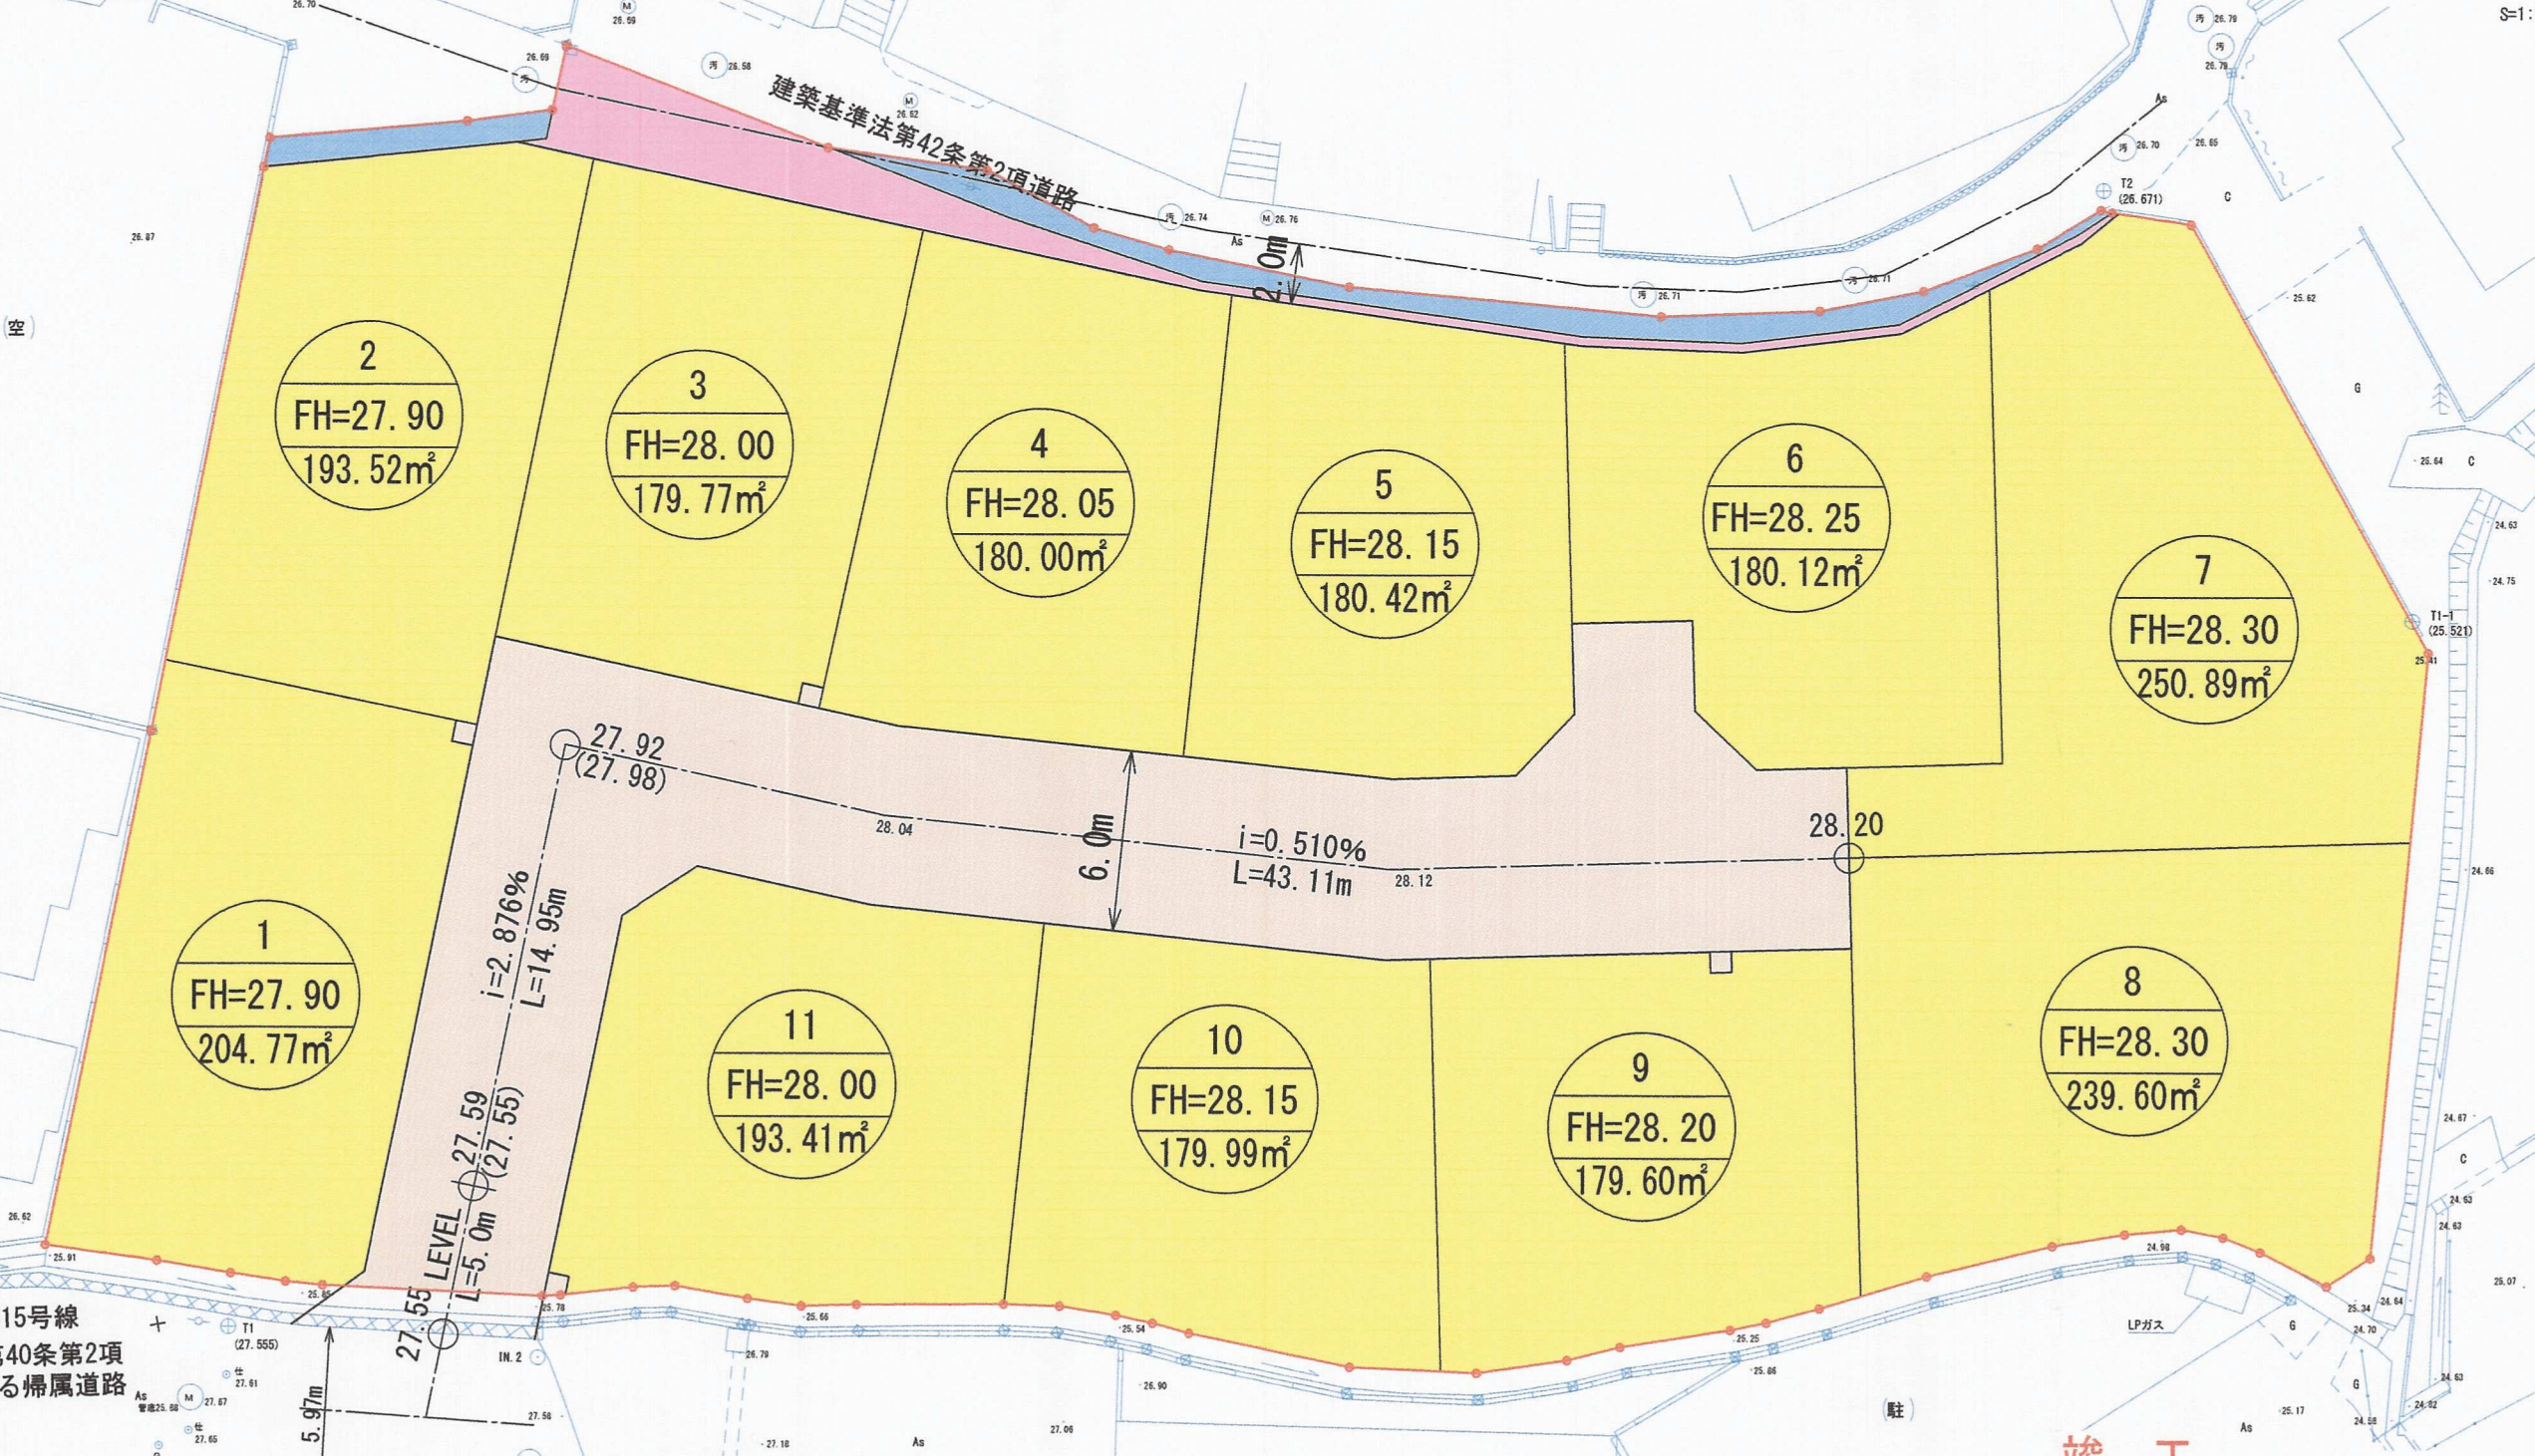


土地利用計画図 S=1/250

土地の所在 北九州市小倉南区長尾1丁目地内

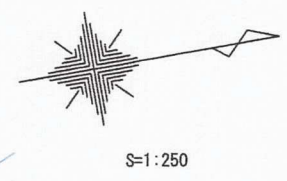

2952 長尾15号線
都市計画法第40条第2項
による帰属道路

土地利用表

名 称	面 積(㎡)	坪	率 (%)	摘 要
6m道路	398.74	120.62	15.05	北九州市へ帰属
公共施設 拡幅道路	49.33	14.92	1.86	開発者管理
小 計	448.07	135.54	16.91	
拡幅道路	39.53	11.96	1.49	開発者管理
宅 地	2,162.09	654.03	81.60	開発者管理
合 計	2,649.69	801.53	100.00	

竣工

開発者	北九州市若松区浜町1丁目4番7号 株式会社都市空間		
開発区域 の地名	北九州市小倉南区長尾一丁目240番1ほか		
図面 種別	土 地 利 用 計 画 図		
図面番号	縮 尺	設計年月日	
6 / 30	1/250	平成27年 2月 日	
設計者	北九州市若松区浜町1丁目4番7号 株式会社都市空間 TEL 093-761-3061		