


土地利用計画平面図 A1版: S=1/250
A3版: S=1/500



土地利用計画表

施設名称	延長(m)	面積(m ²)	坪数	比率(%)
施工面積		2,132.08	644.95	100.00
セットバック		21.75	6.58	1.02
道路用地	46.64	315.67	95.49	14.81
宅地		1789.49	541.32	83.93
ゴミ置場		5.17	1.56	0.24

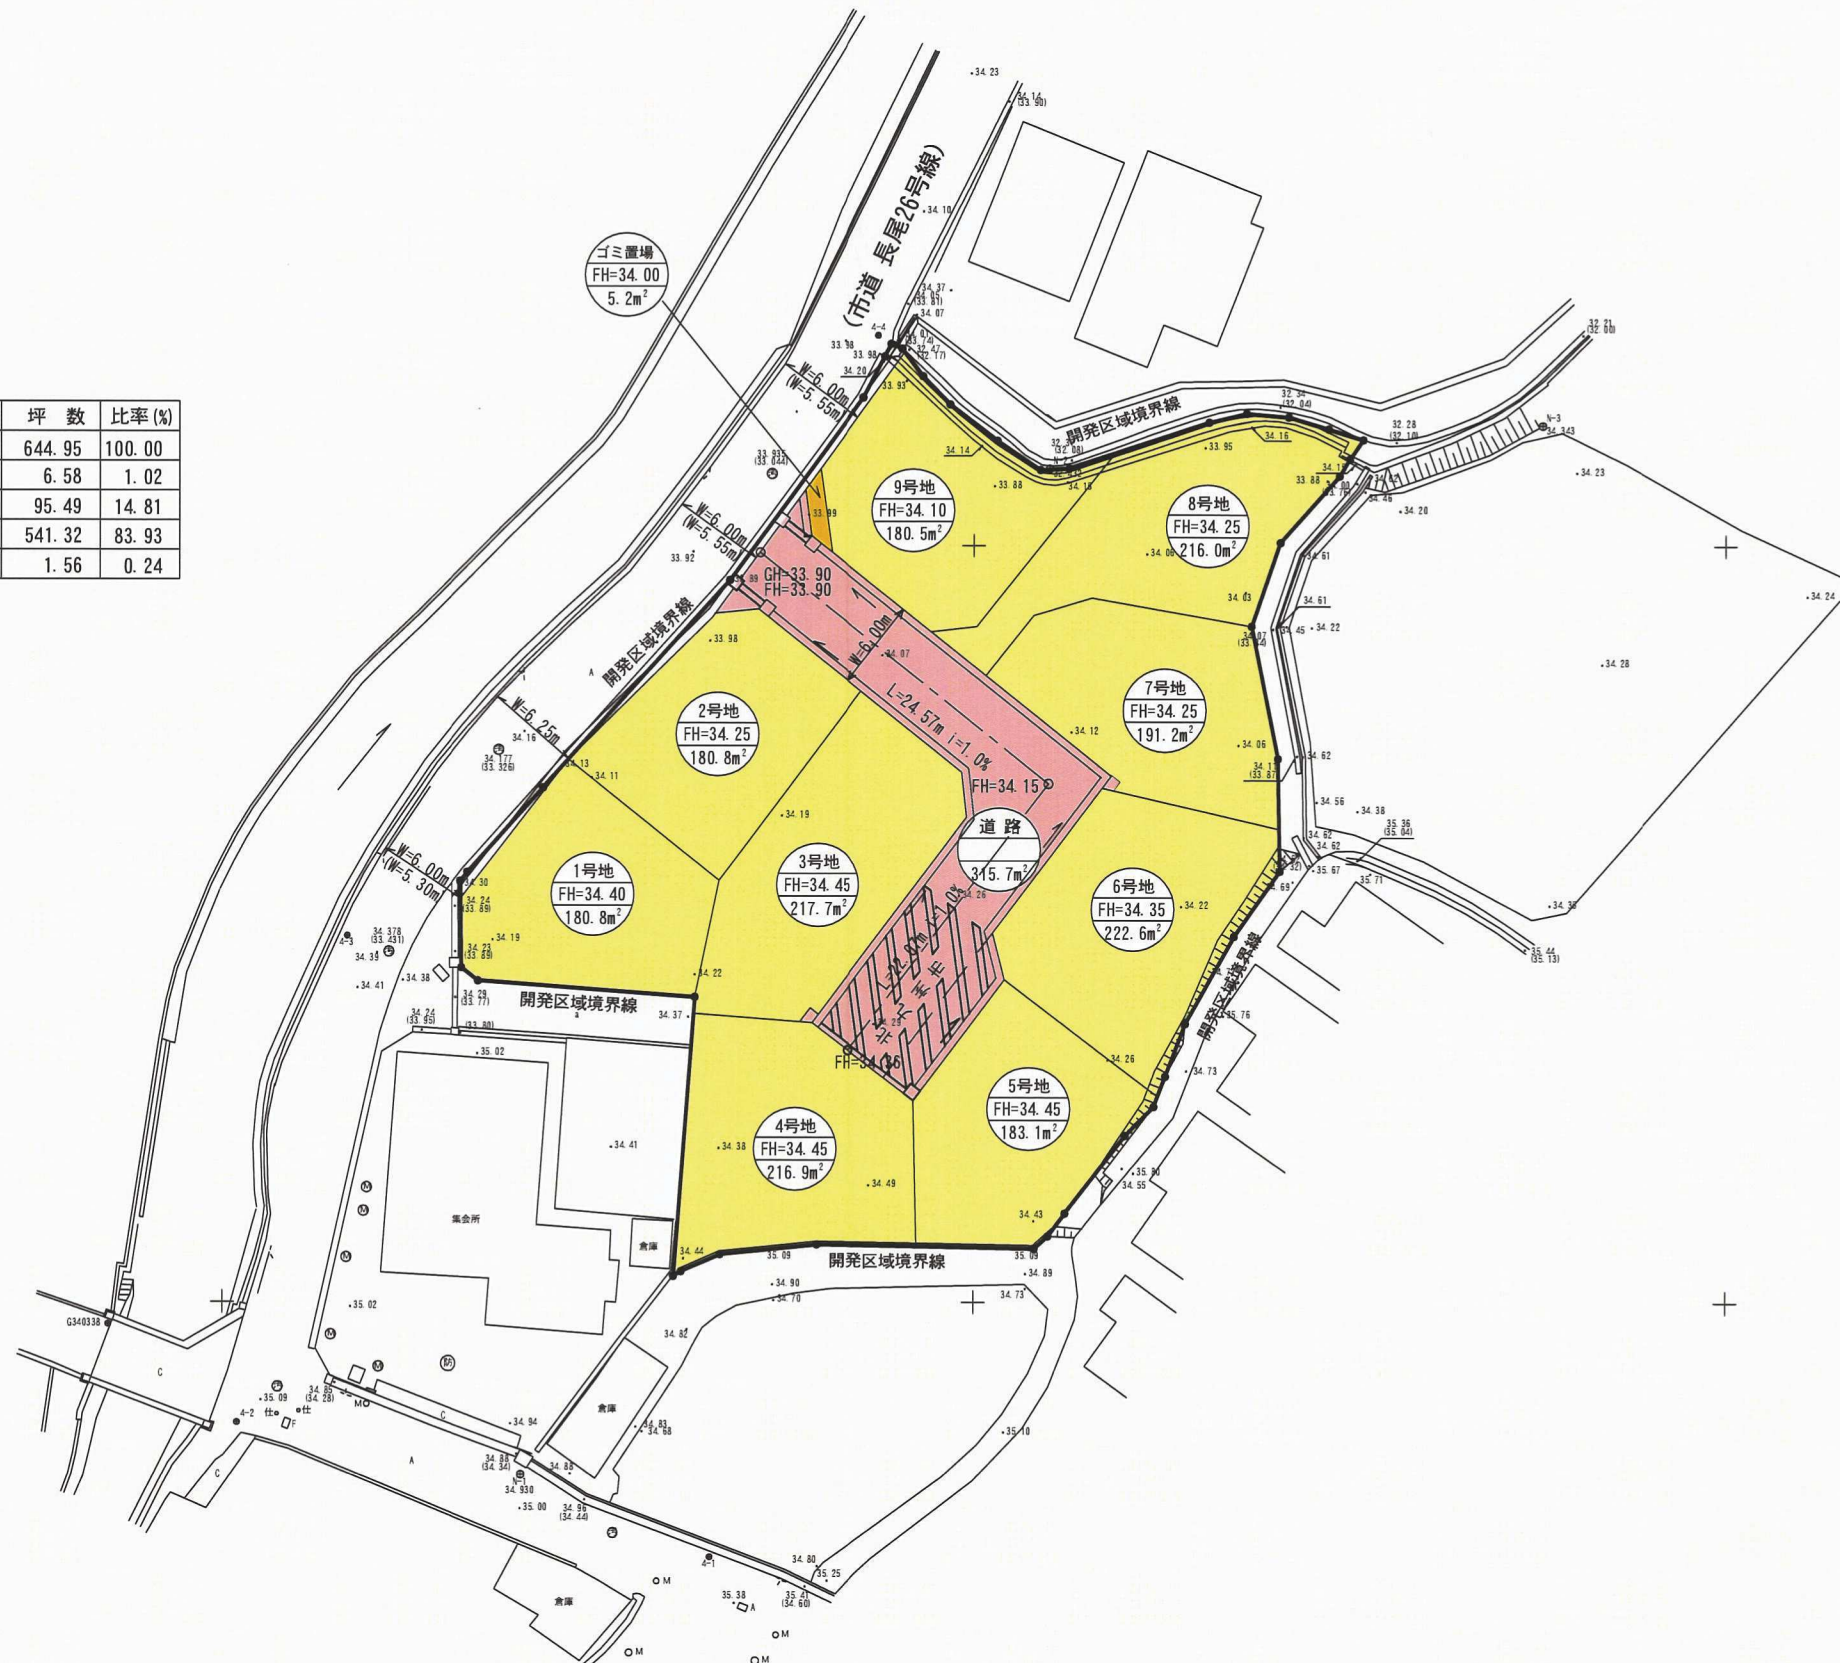

竣工図

開発者	北九州市小倉北区明和町9番1号 株式会社 海王 TEL 093-512-7787		
開発区域 の地名	北九州市小倉南区長尾四丁目		
図面 種別	土地利用計画平面図		
図面番号	縮尺	設計年月日	
6 / 20	A1版: S=1/250 A3版: S=1/500	10年 8 月 日	
設計者	北九州市小倉北区大門27 巧建総合設計 吉田 1		093-582-4234