
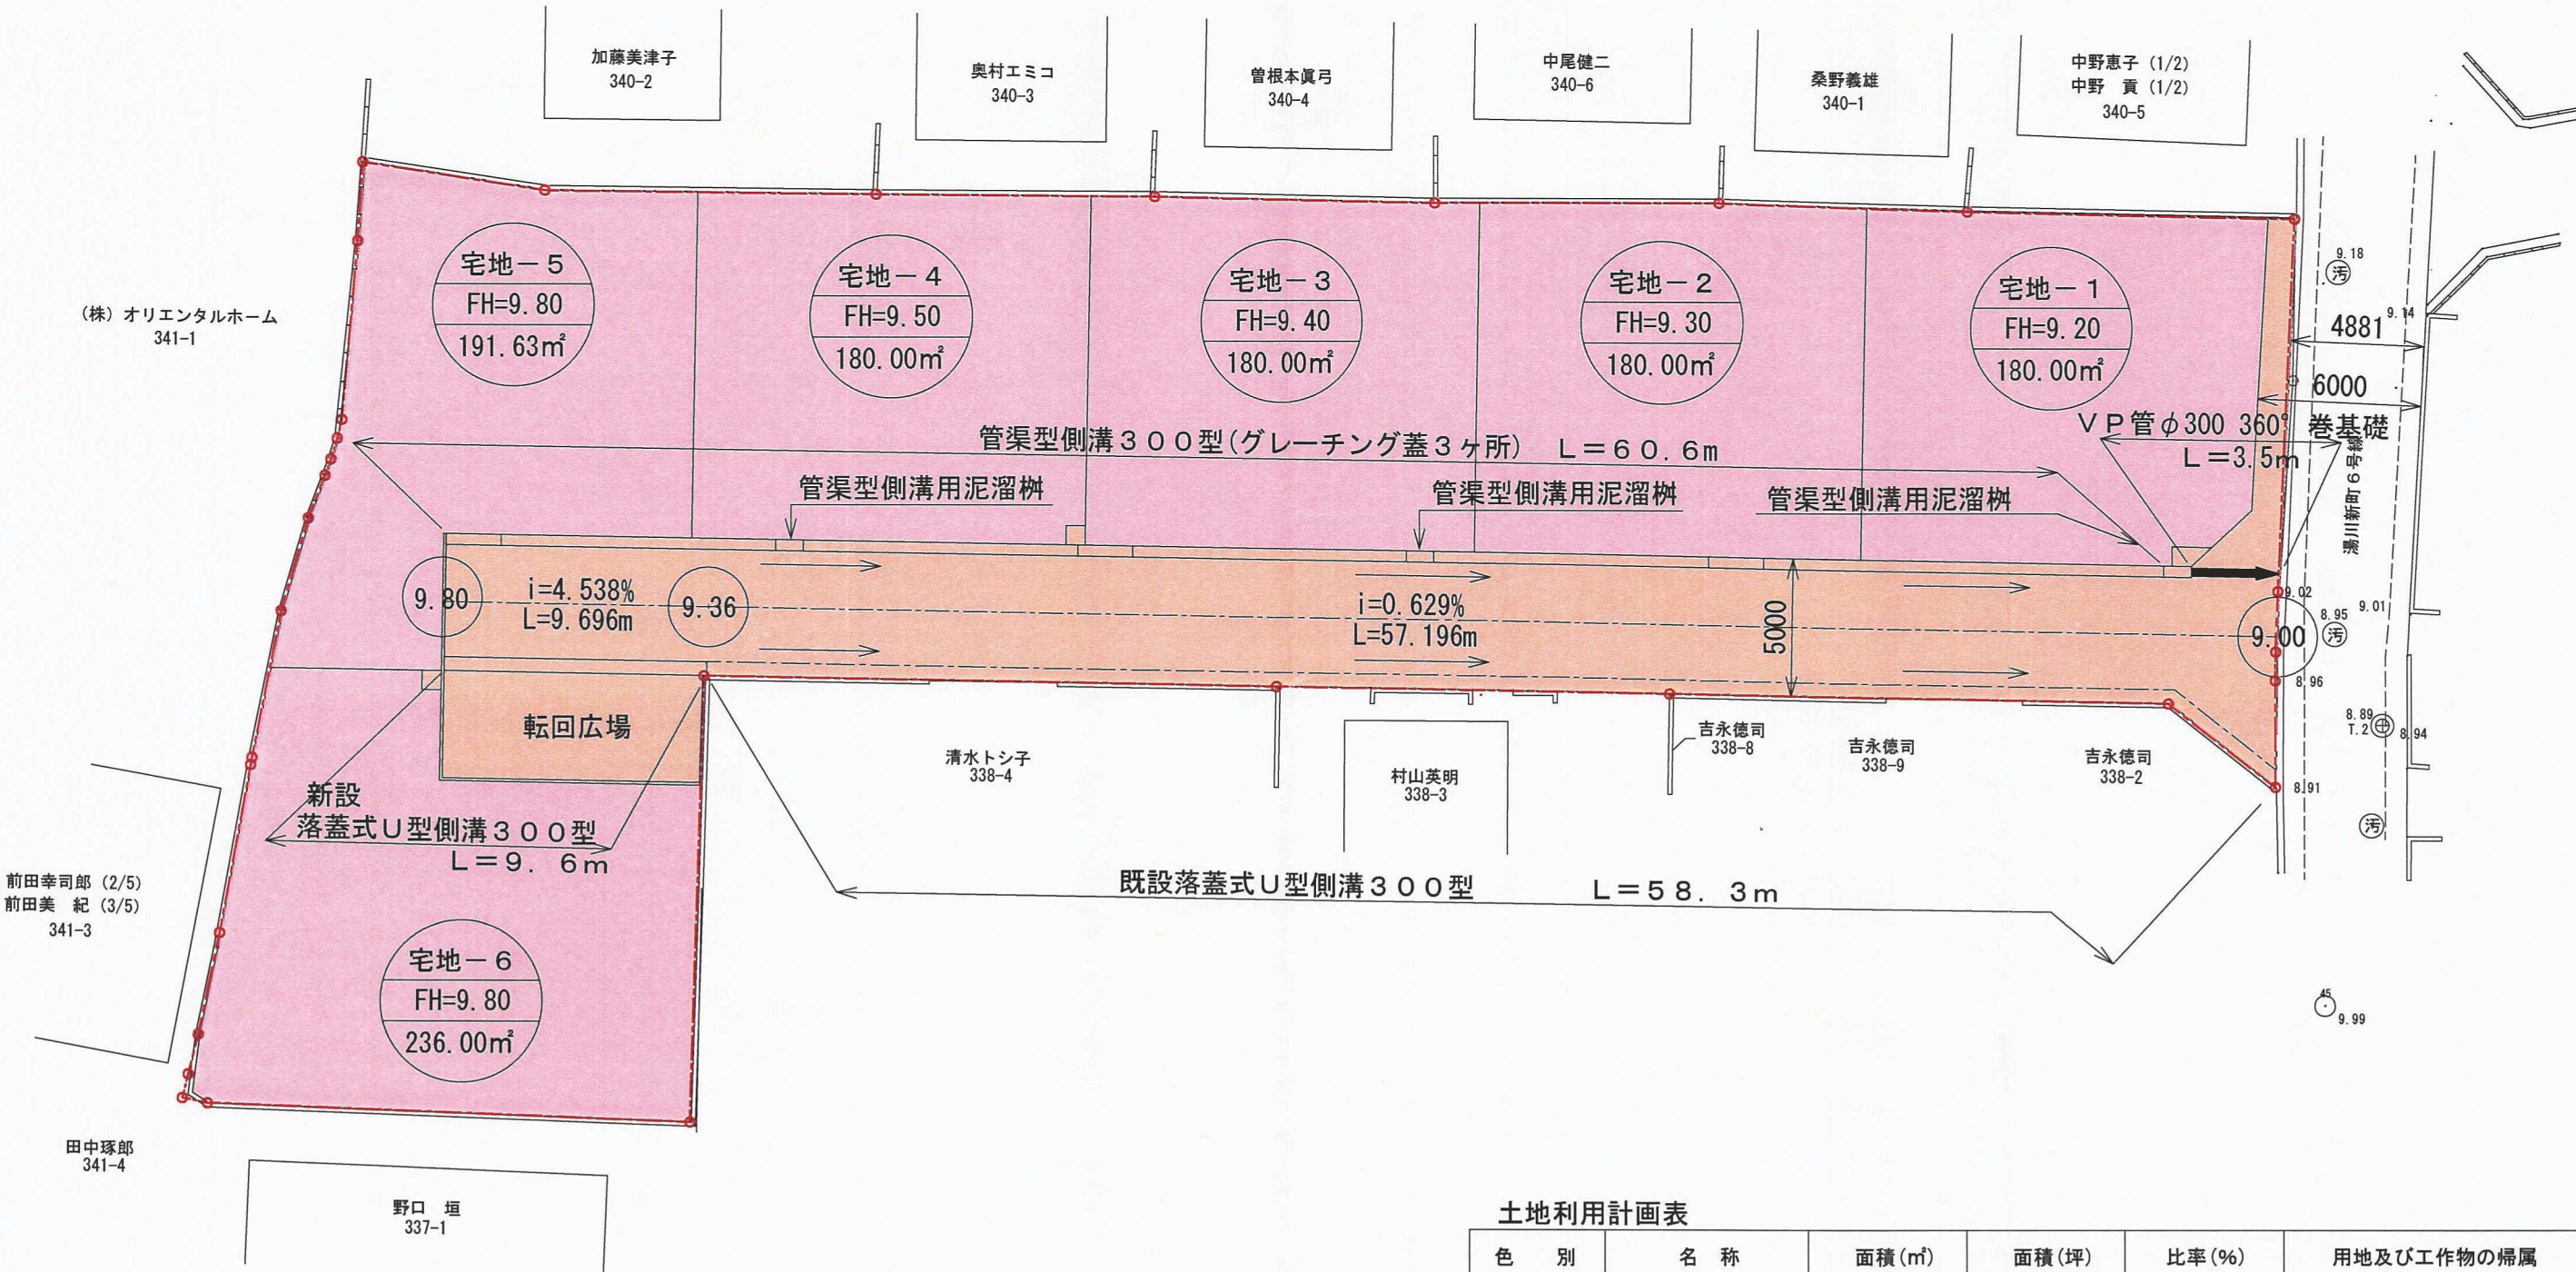


開 発 者	有限会社 アイユーホーム TEL (093) 923-3778		
開発区域の 地名	北九州市小倉南区湯川新町二丁目339-1 ほか		
図 面 種 別	土地利用計画平面図		
図面番号	縮 尺	設計年月日	
7	S = 1 : 2 5 0	H. 25. 10. 25	
設計者	北九州市小倉南区八重洲町10-28-205 TEL 093-967-0883 タナベ設計事務所 代表 田邊 清隆 ㊞		

竣工図

土地利用計画平面図 S=1:250

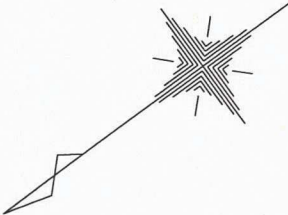

土地利用計画表					
色 別	名 称	面積(㎡)	面積(坪)	比率(%)	用地及び工作物の帰属
	宅地用地	1146.90	346.94	74.26	開 発 者
	道路用地	397.48	120.23	25.74	北九州市
	開発面積	1544.38	467.17	100.00	

消火栓