



凡 例	
記 号	名 称
	開発区域界
	切 土
	盛 土
	側 溝
	空洞ブロック
	法 面
	集 水 井
	電 柱
	宅 地 番 地
	計 画 高
	敷 地 面 積

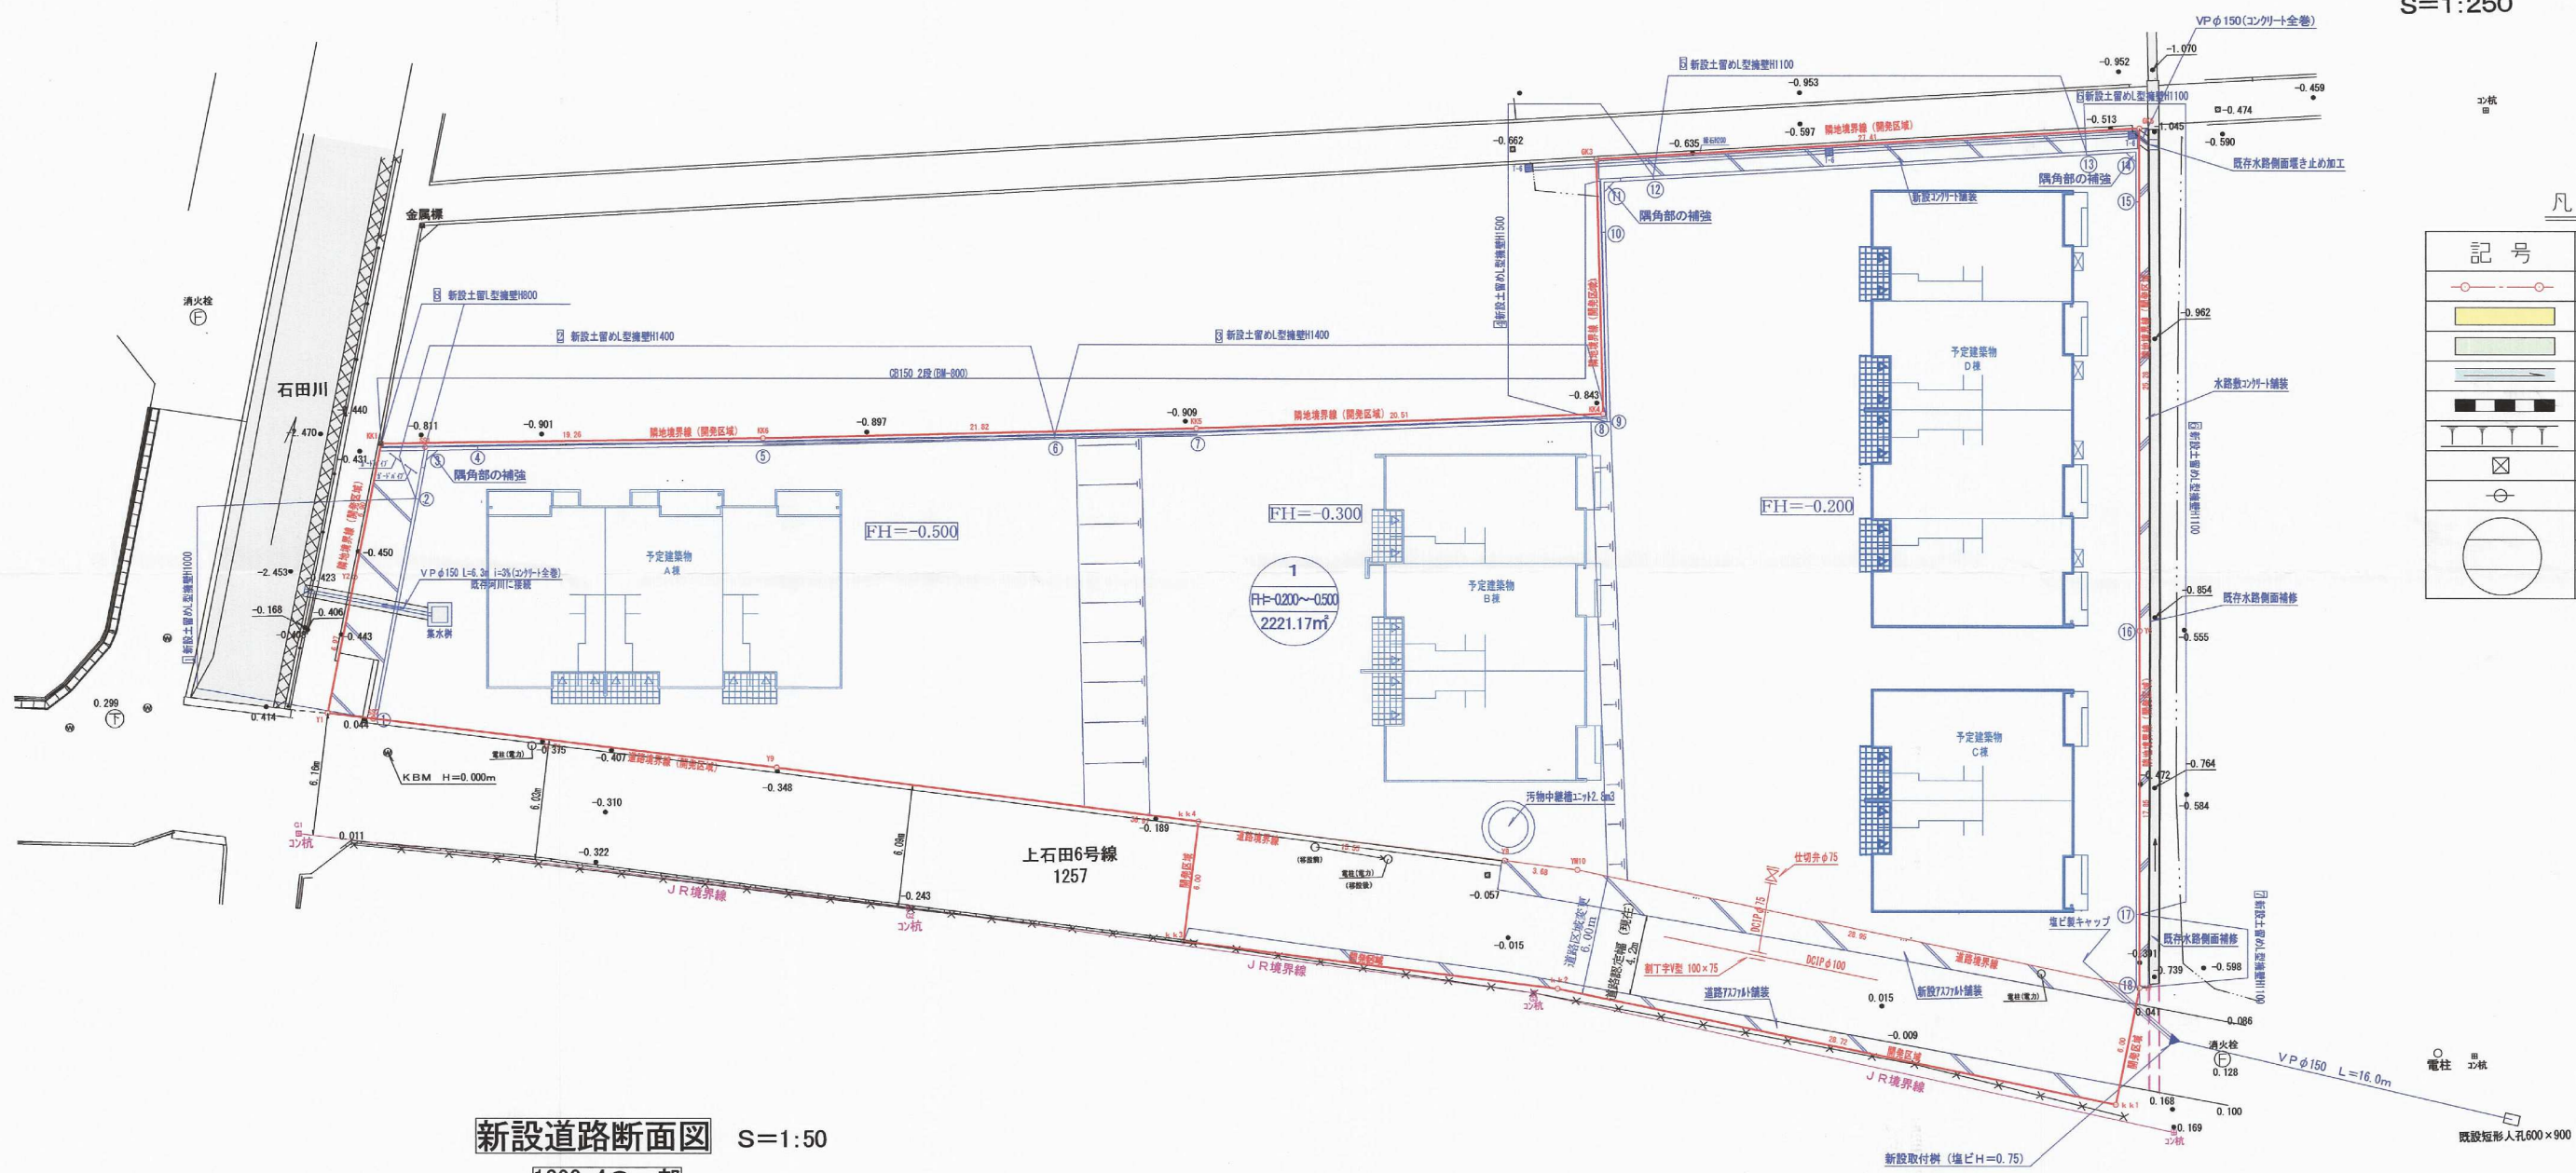

新設道路断面図 S=1:50
1209-4の一部

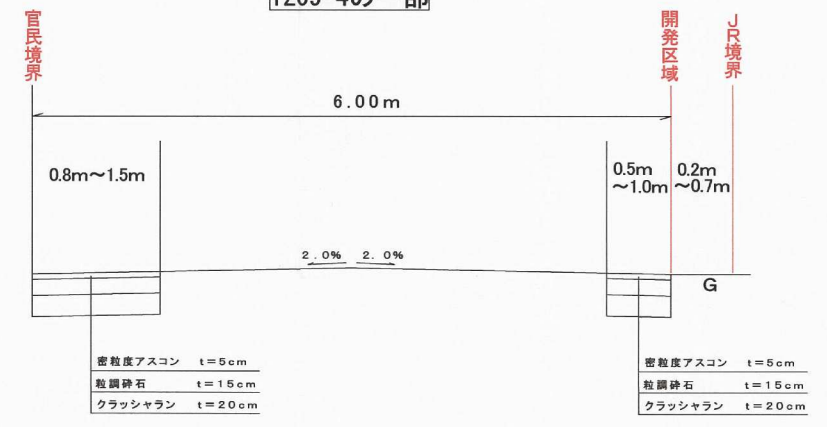

A棟		C棟	
用 途	長屋住宅	用 途	長屋住宅
建築面積	169.49 m ²	建築面積	114.25 m ²
延床面積	321.88 m ²	延床面積	215.50 m ²
B棟		D棟	
用 途	長屋住宅	用 途	長屋住宅
建築面積	175.86 m ²	建築面積	228.47 m ²
延床面積	325.75 m ²	延床面積	430.98 m ²
		駐輪場 3棟	15.00 m ²

竣工図面

開 発 者	北九州市小倉南区下石田一丁目7番20号 林 田 幸 年	
開発区域の地名	北九州市小倉南区上石田三丁目1209-1, 1210-1, 1209-4の一部	
図面の種別	土 地 利 用 計 画 図	
図面番号	縮 尺	設計年月日
6	1/250	平成25年6月3日
設 計 者	遠賀郡水巻町中央7番4号 中央測量事務所 Tel.093-201-1338 氏名 林 一 広	