
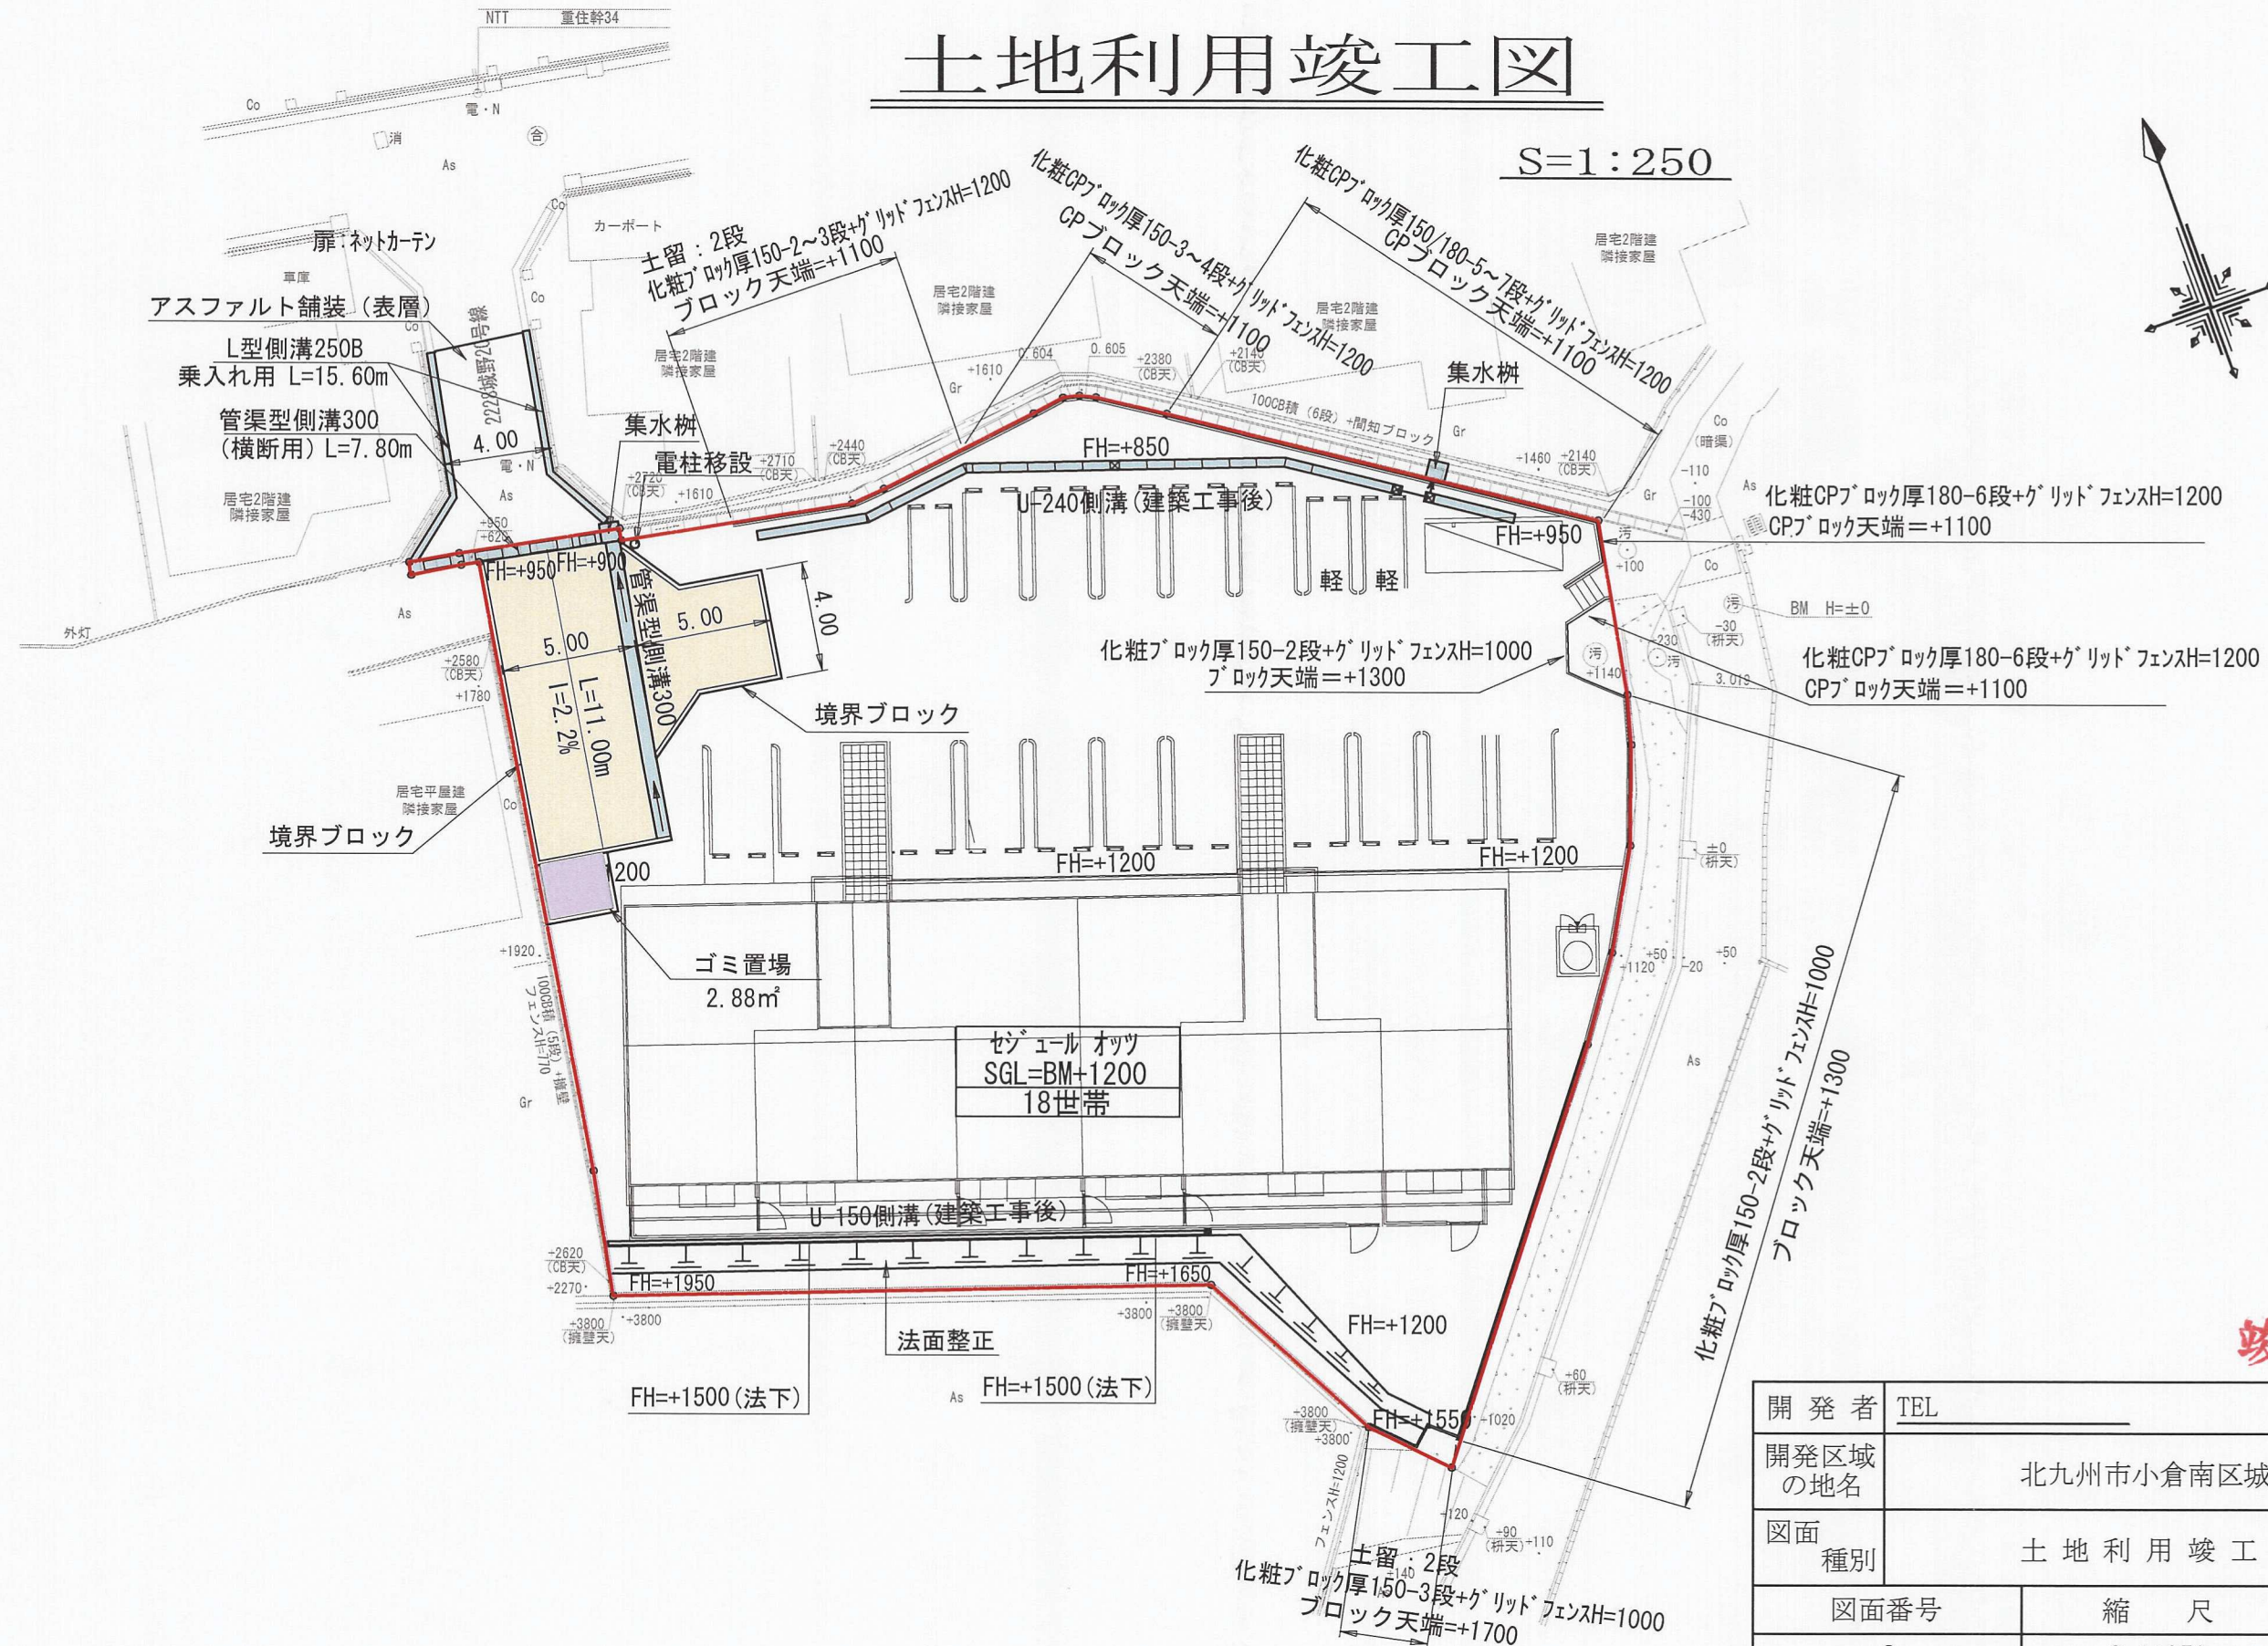


# 土地利用竣工図

S=1:250

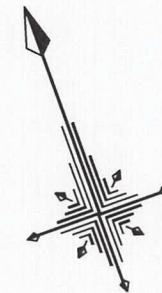

竣工図

開発者	TEL	有限会社 ナガイ
開発区域の地名	北九州市小倉南区城野一丁目945番1外	
図面種別	土地利用竣工図	
図面番号	縮尺	設計年月日
6	S=1:250	R1.12.6
設計者	北九州市小倉北区馬借三丁目3番37号 (有)高尾設計事務所 TEL 093-511-4067 氏名 高尾 容 旦	