


# 土地利用竣工図

S=1:250

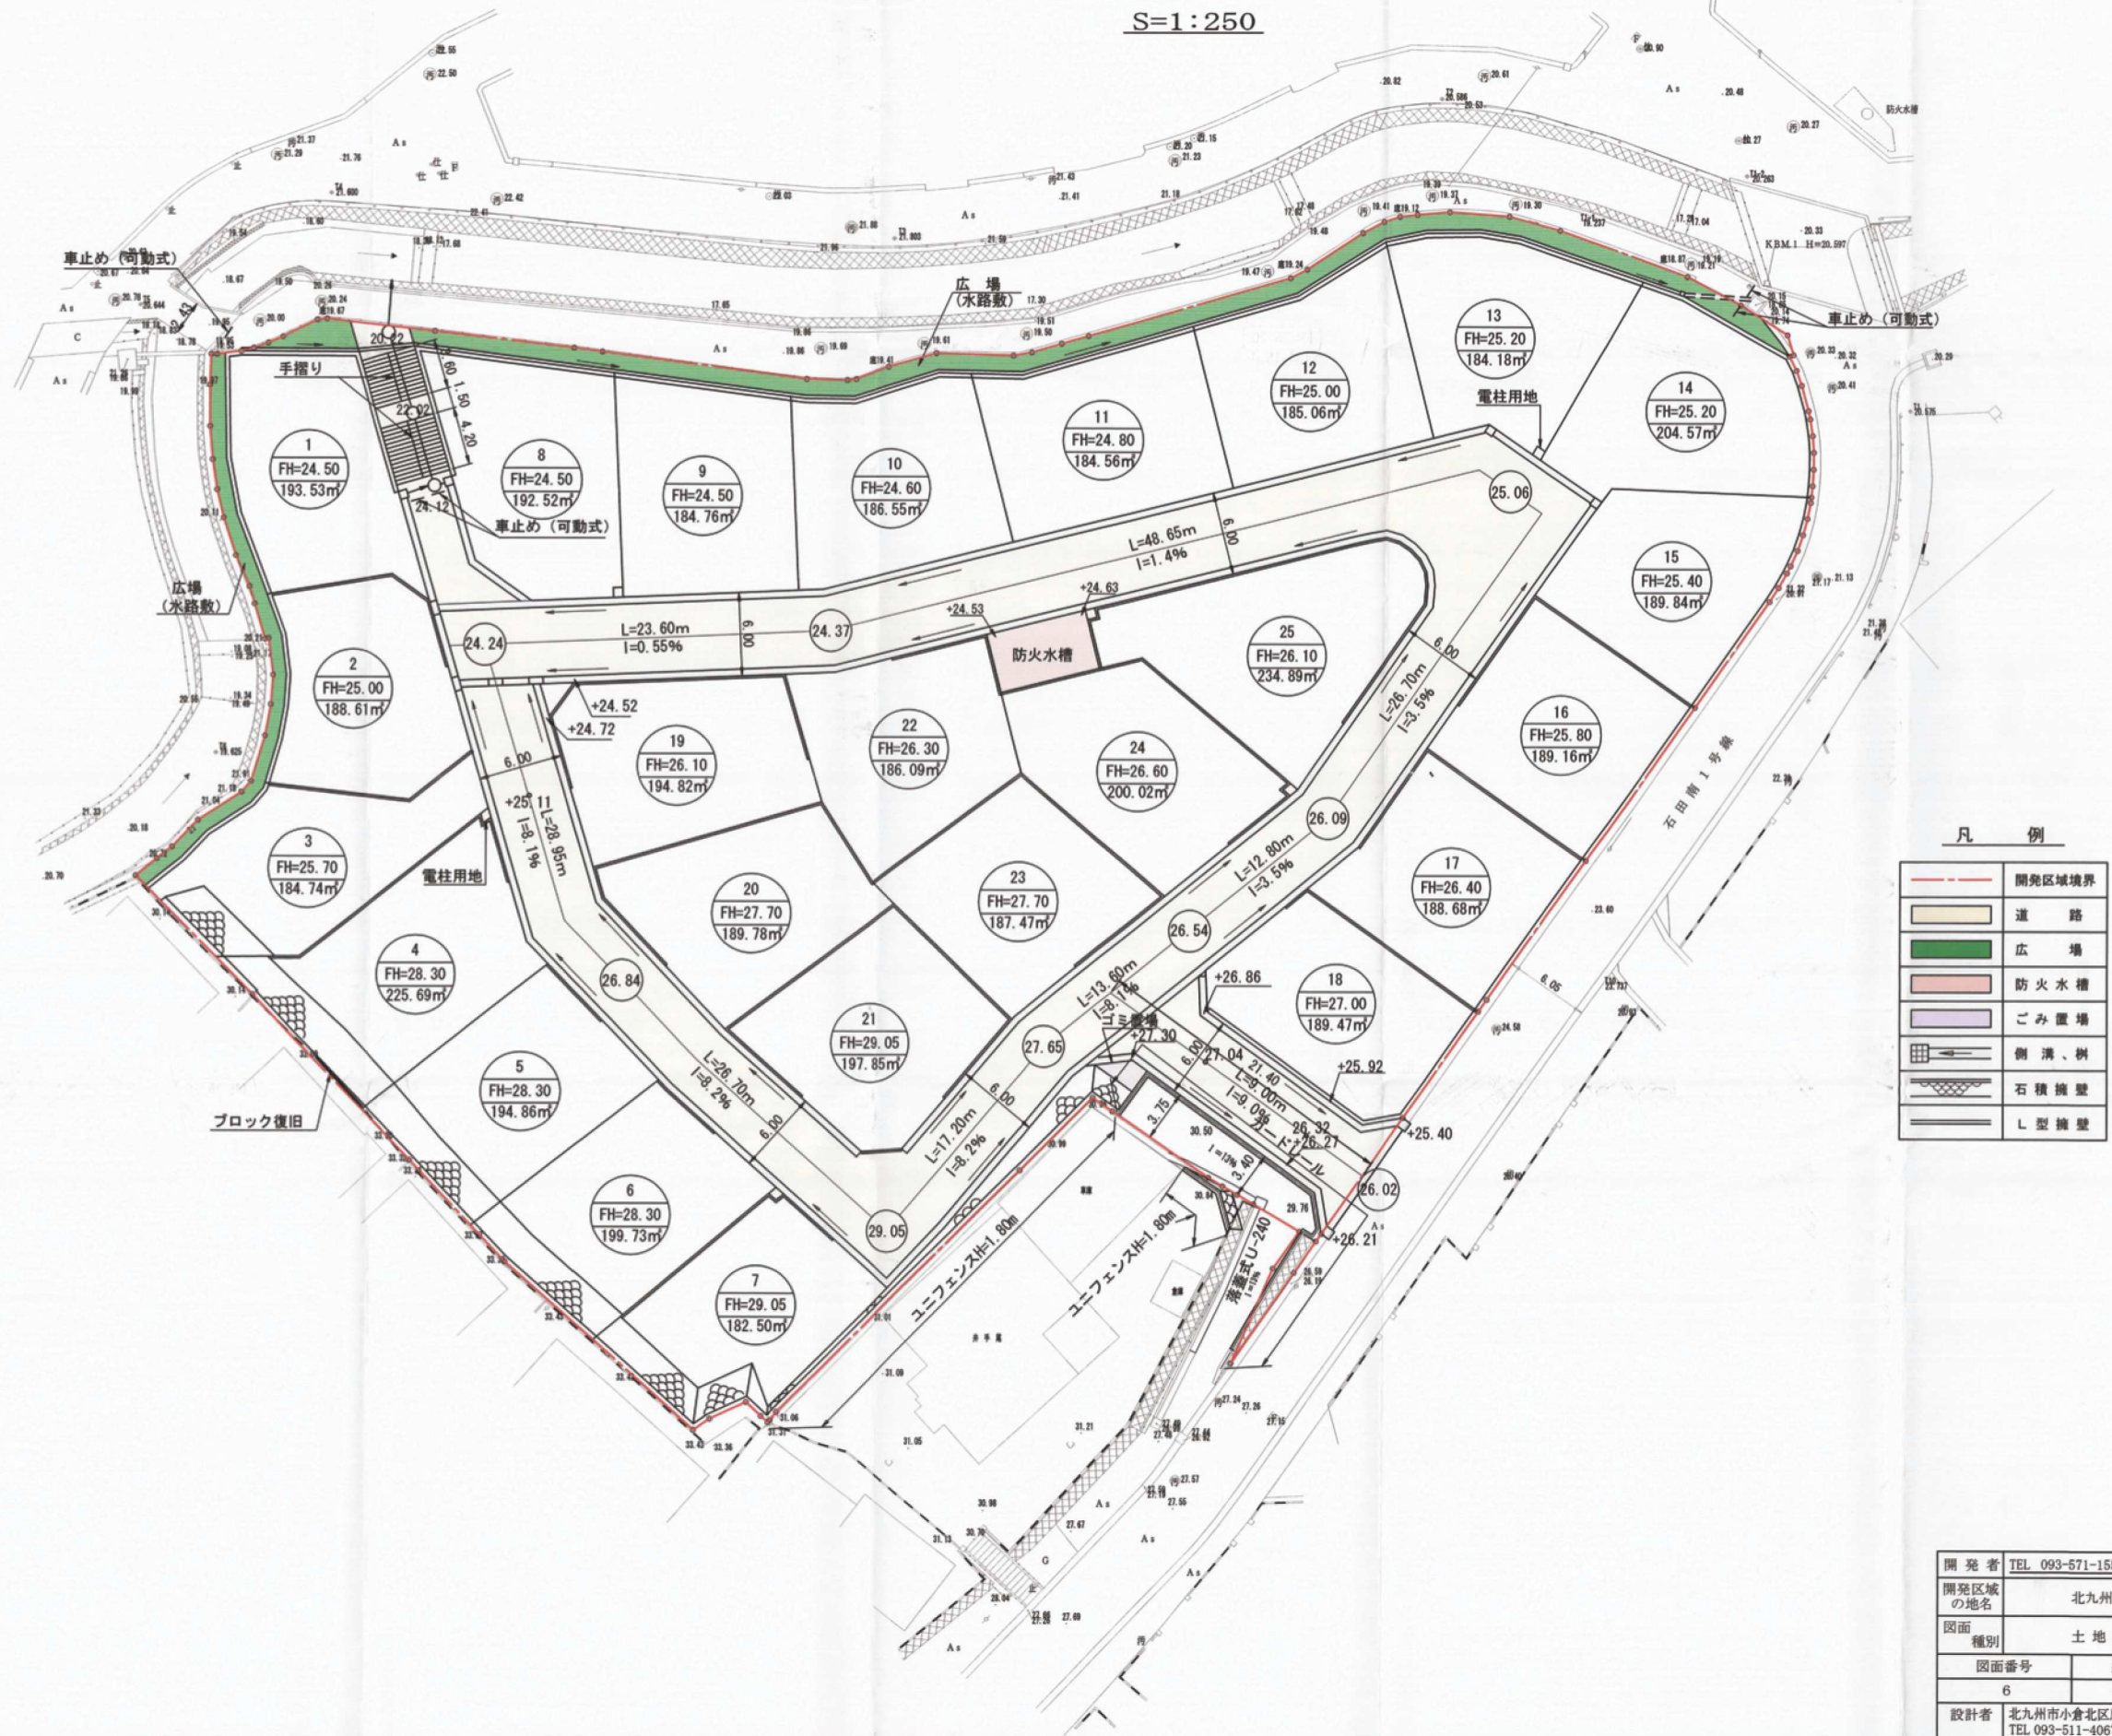

開発者	TEL 093-671-1555	東宝ホーム株式会社
開発区域の地名	北九州市小倉南区石田南一丁目	
図面種別	土 地 利 用 竣 工 図	
図面番号	縮 尺	設計年月日
6	S=1:250	H23. 8. 24
設計者 北九州市小倉北区馬場三丁目3番37号 (有)高尾設計事務所 TEL 093-511-4067 氏名 高 尾 容 旦		