


土地利用竣工図

雨水排水竣工平面図

S=1:250

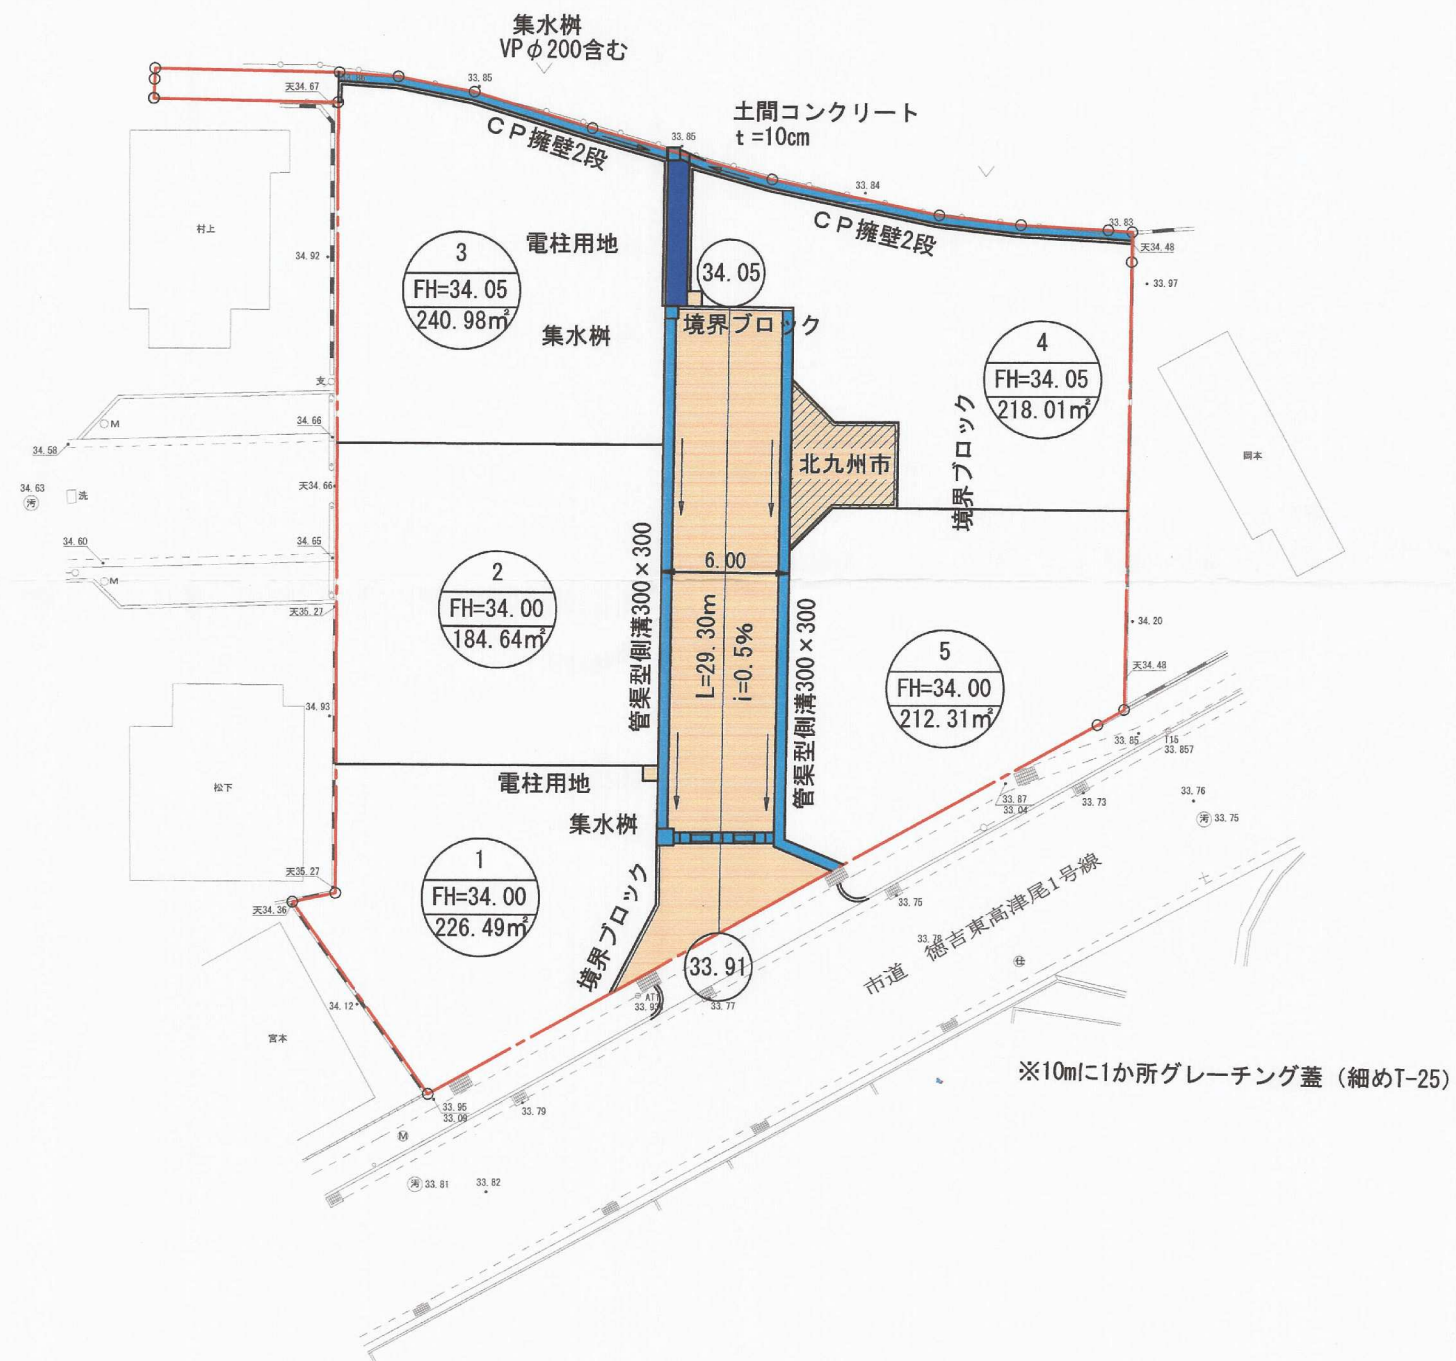

竣工図

開発者	TEL 093-952-6266	有限会社 住 販
開発区域の地名	北九州市小倉南区徳吉東一丁目359番1外	
図面種別	土地利用竣工図 雨水排水竣工平面図	
図面番号	縮 尺	設計年月日
6	S=1:250	H25. 11. 8
設計者	北九州市小倉北区馬借三丁目3番37号 (有)高尾設計事務所 TEL 093-511-4067 氏名 高 尾 容 旦	