


土地利用竣工図 S=1:400

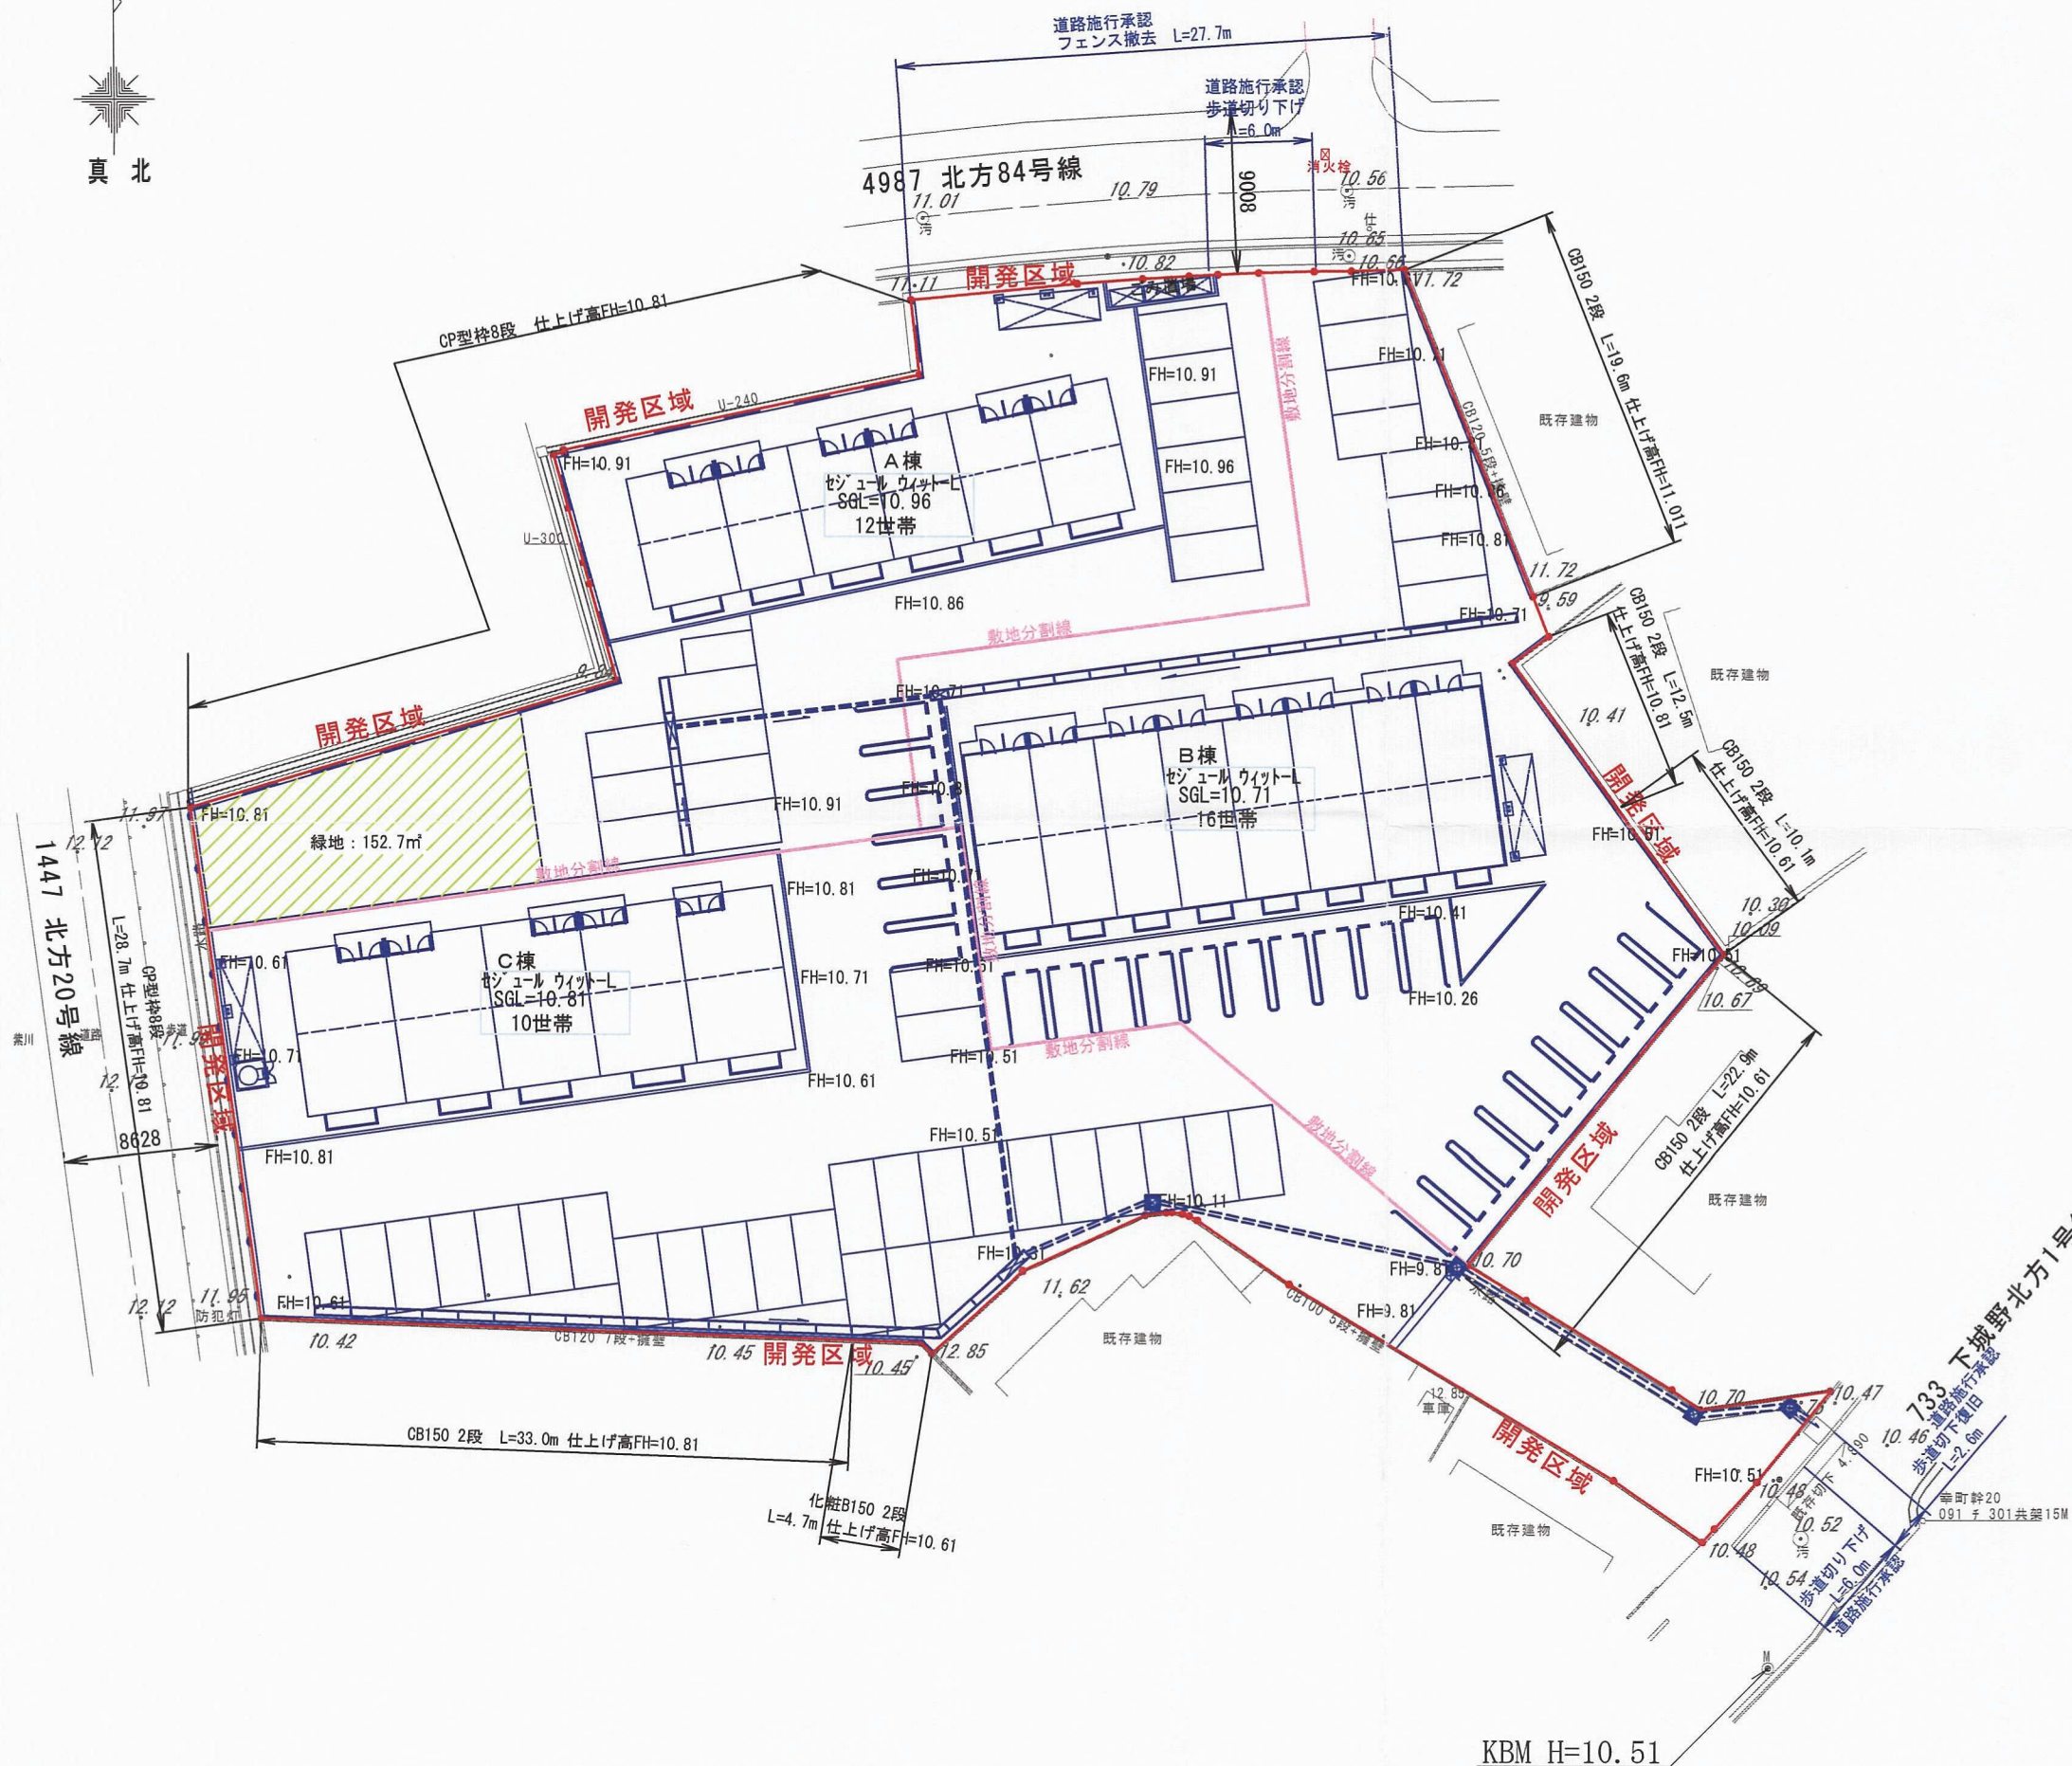

竣工図

開発者	TEL	伊藤好秀
開発区域の地名	北九州市小倉南区北方三丁目177-1外	
図面種別	土地利用竣工図	
図面番号	縮尺	設計年月日
6	S=1:400	28, 10, 4
設計者	北九州市小倉北区馬借三丁目3番37号 (有)高尾設計 TEL 093-511-4067 氏名 高尾 容 旦	