


土地利用計画図

S = 1 : 600

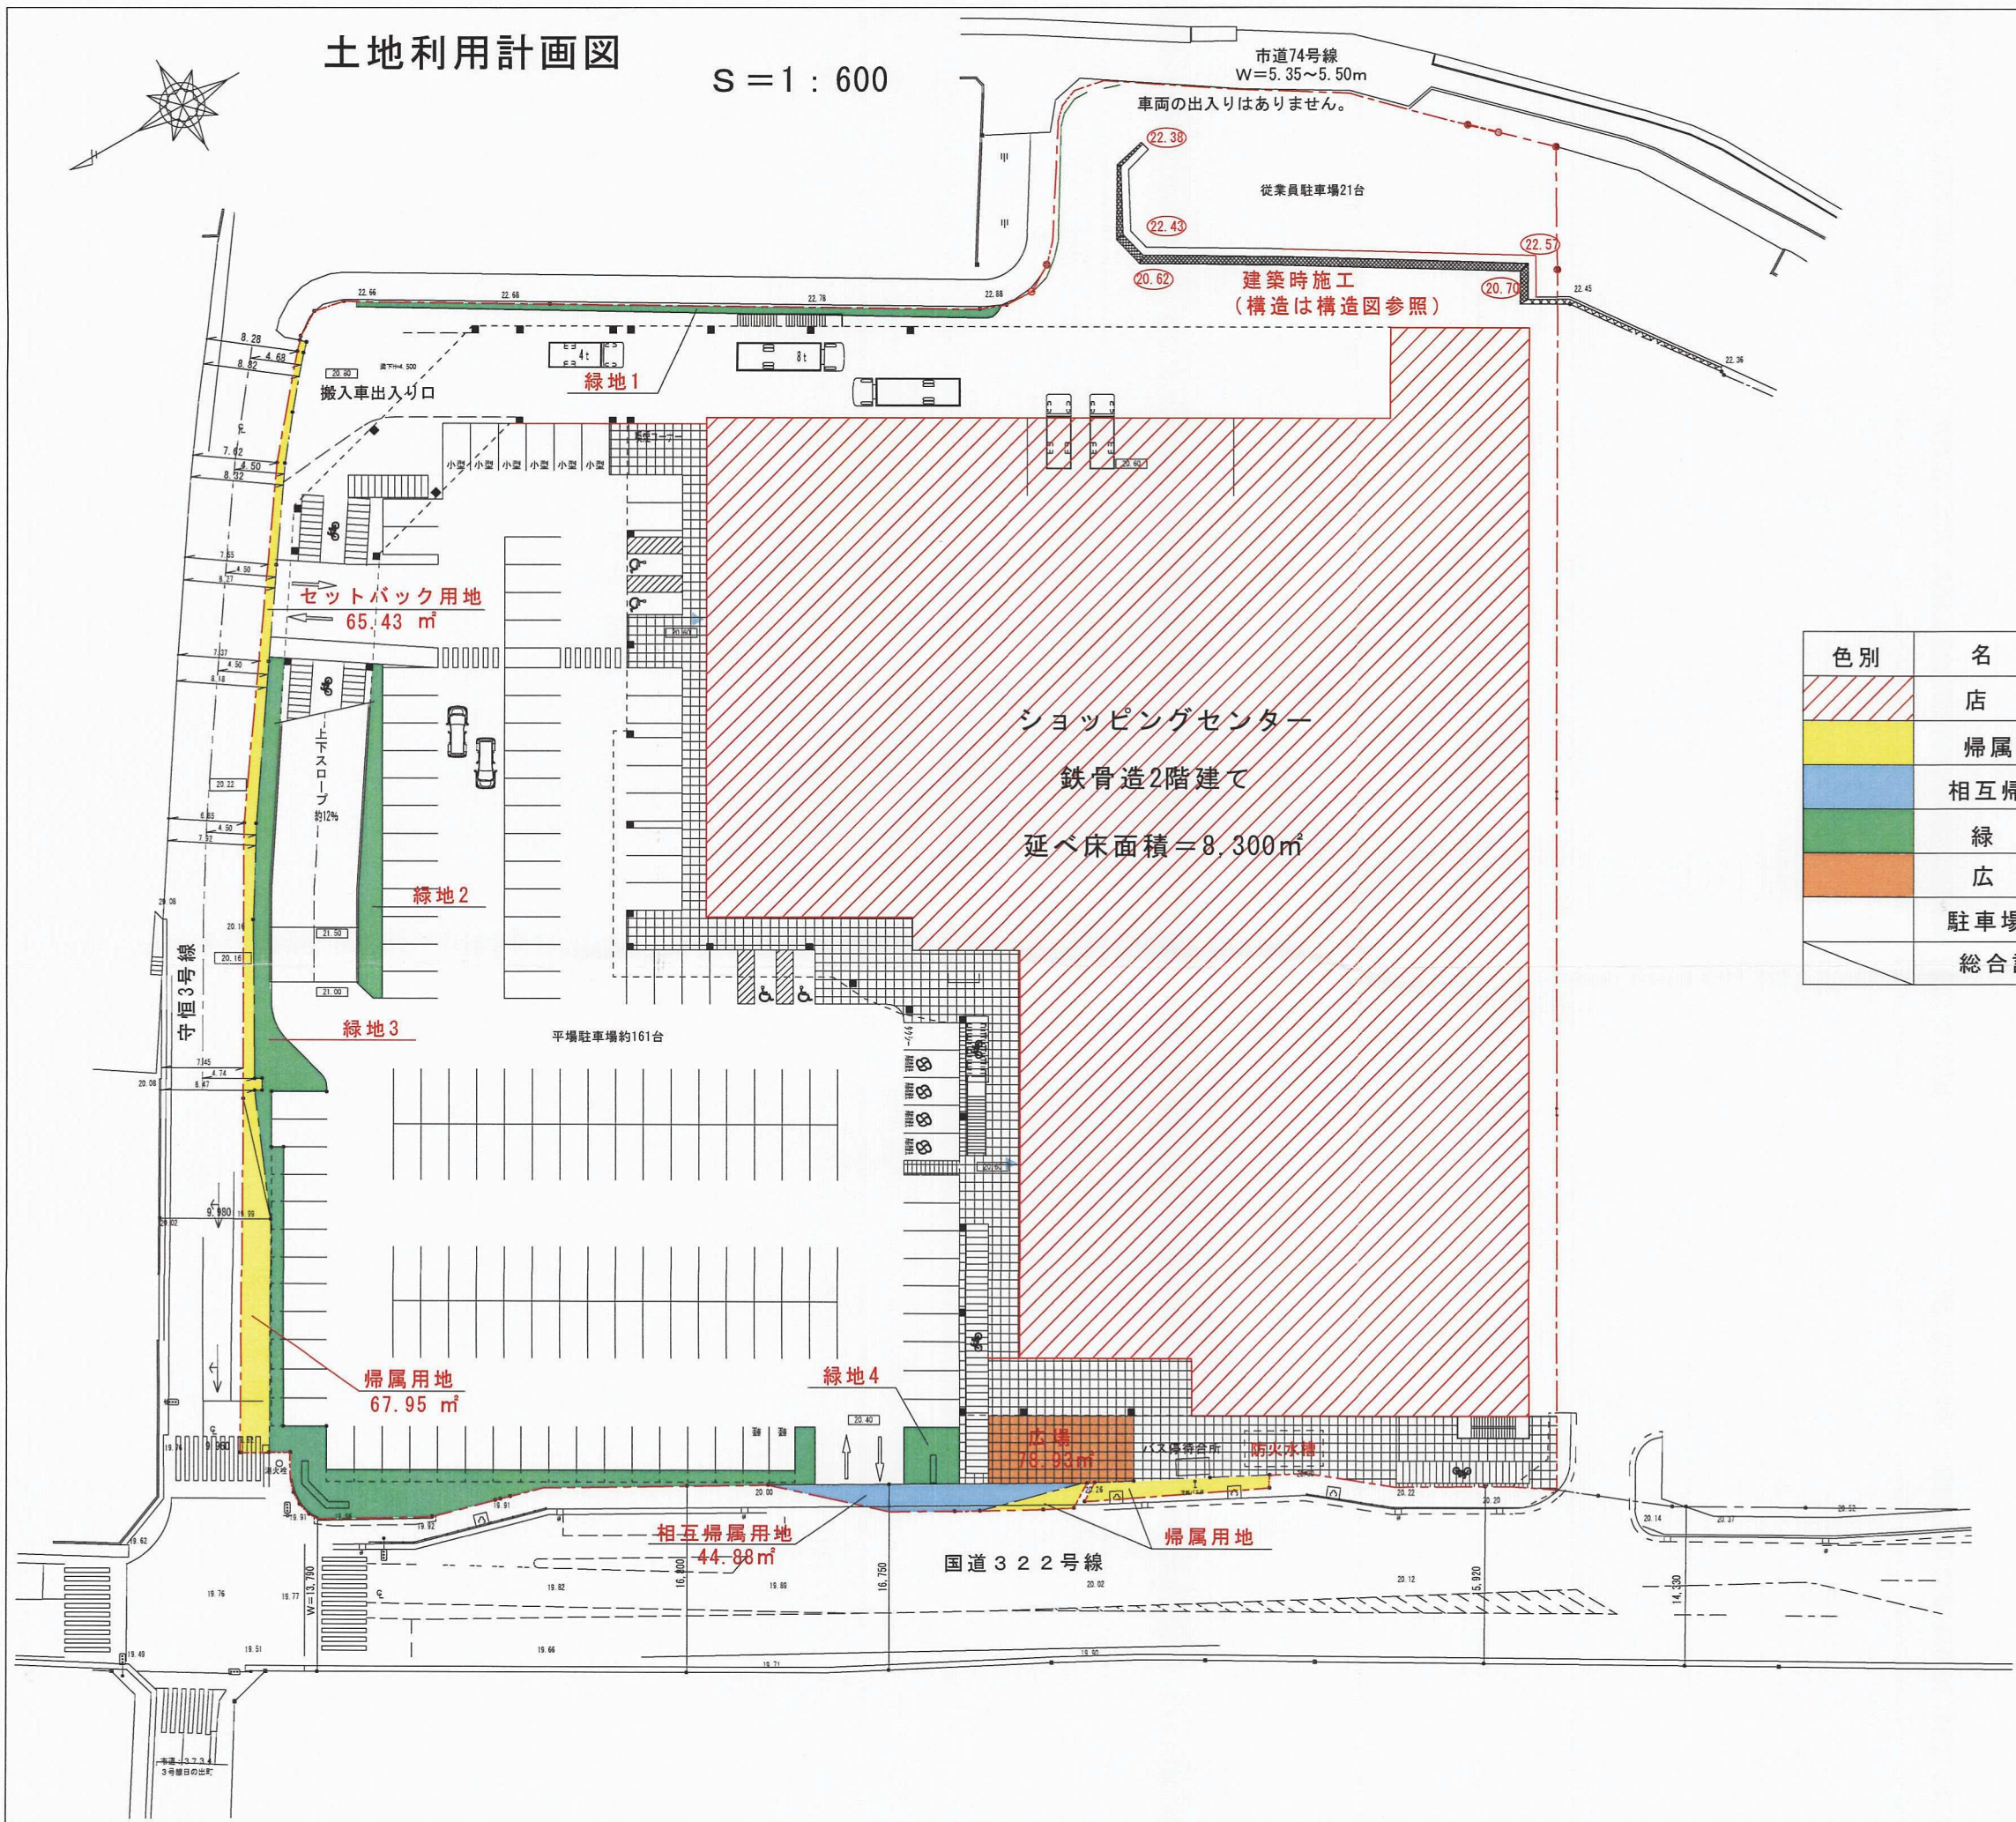

土地利用明細表

色 別	名 称	面 積 m ²		%
	店 舗	7300.00		54.50
	帰属部分	166.48		1.24
	相互帰属部分	44.88		0.34
	緑 地	370.80	449.73	3.35
	広 場	78.93		
	駐車場その他	5434.50		40.57
	総合計面積	13395.59		100.00

竣工図

件 名	(仮称) サンリブもりつね新築工事		
所 在	北九州市小倉南区守恒一丁目250番1外		
図面種別	土地利用計画図		
図面番号		縮 尺	作成年月日
7		1 : 600	H 23. 08. 27
作 成 者	田原測量設計事務所		
	所 長	田原和雄	092-8