


土地利用竣工図

S=1:250

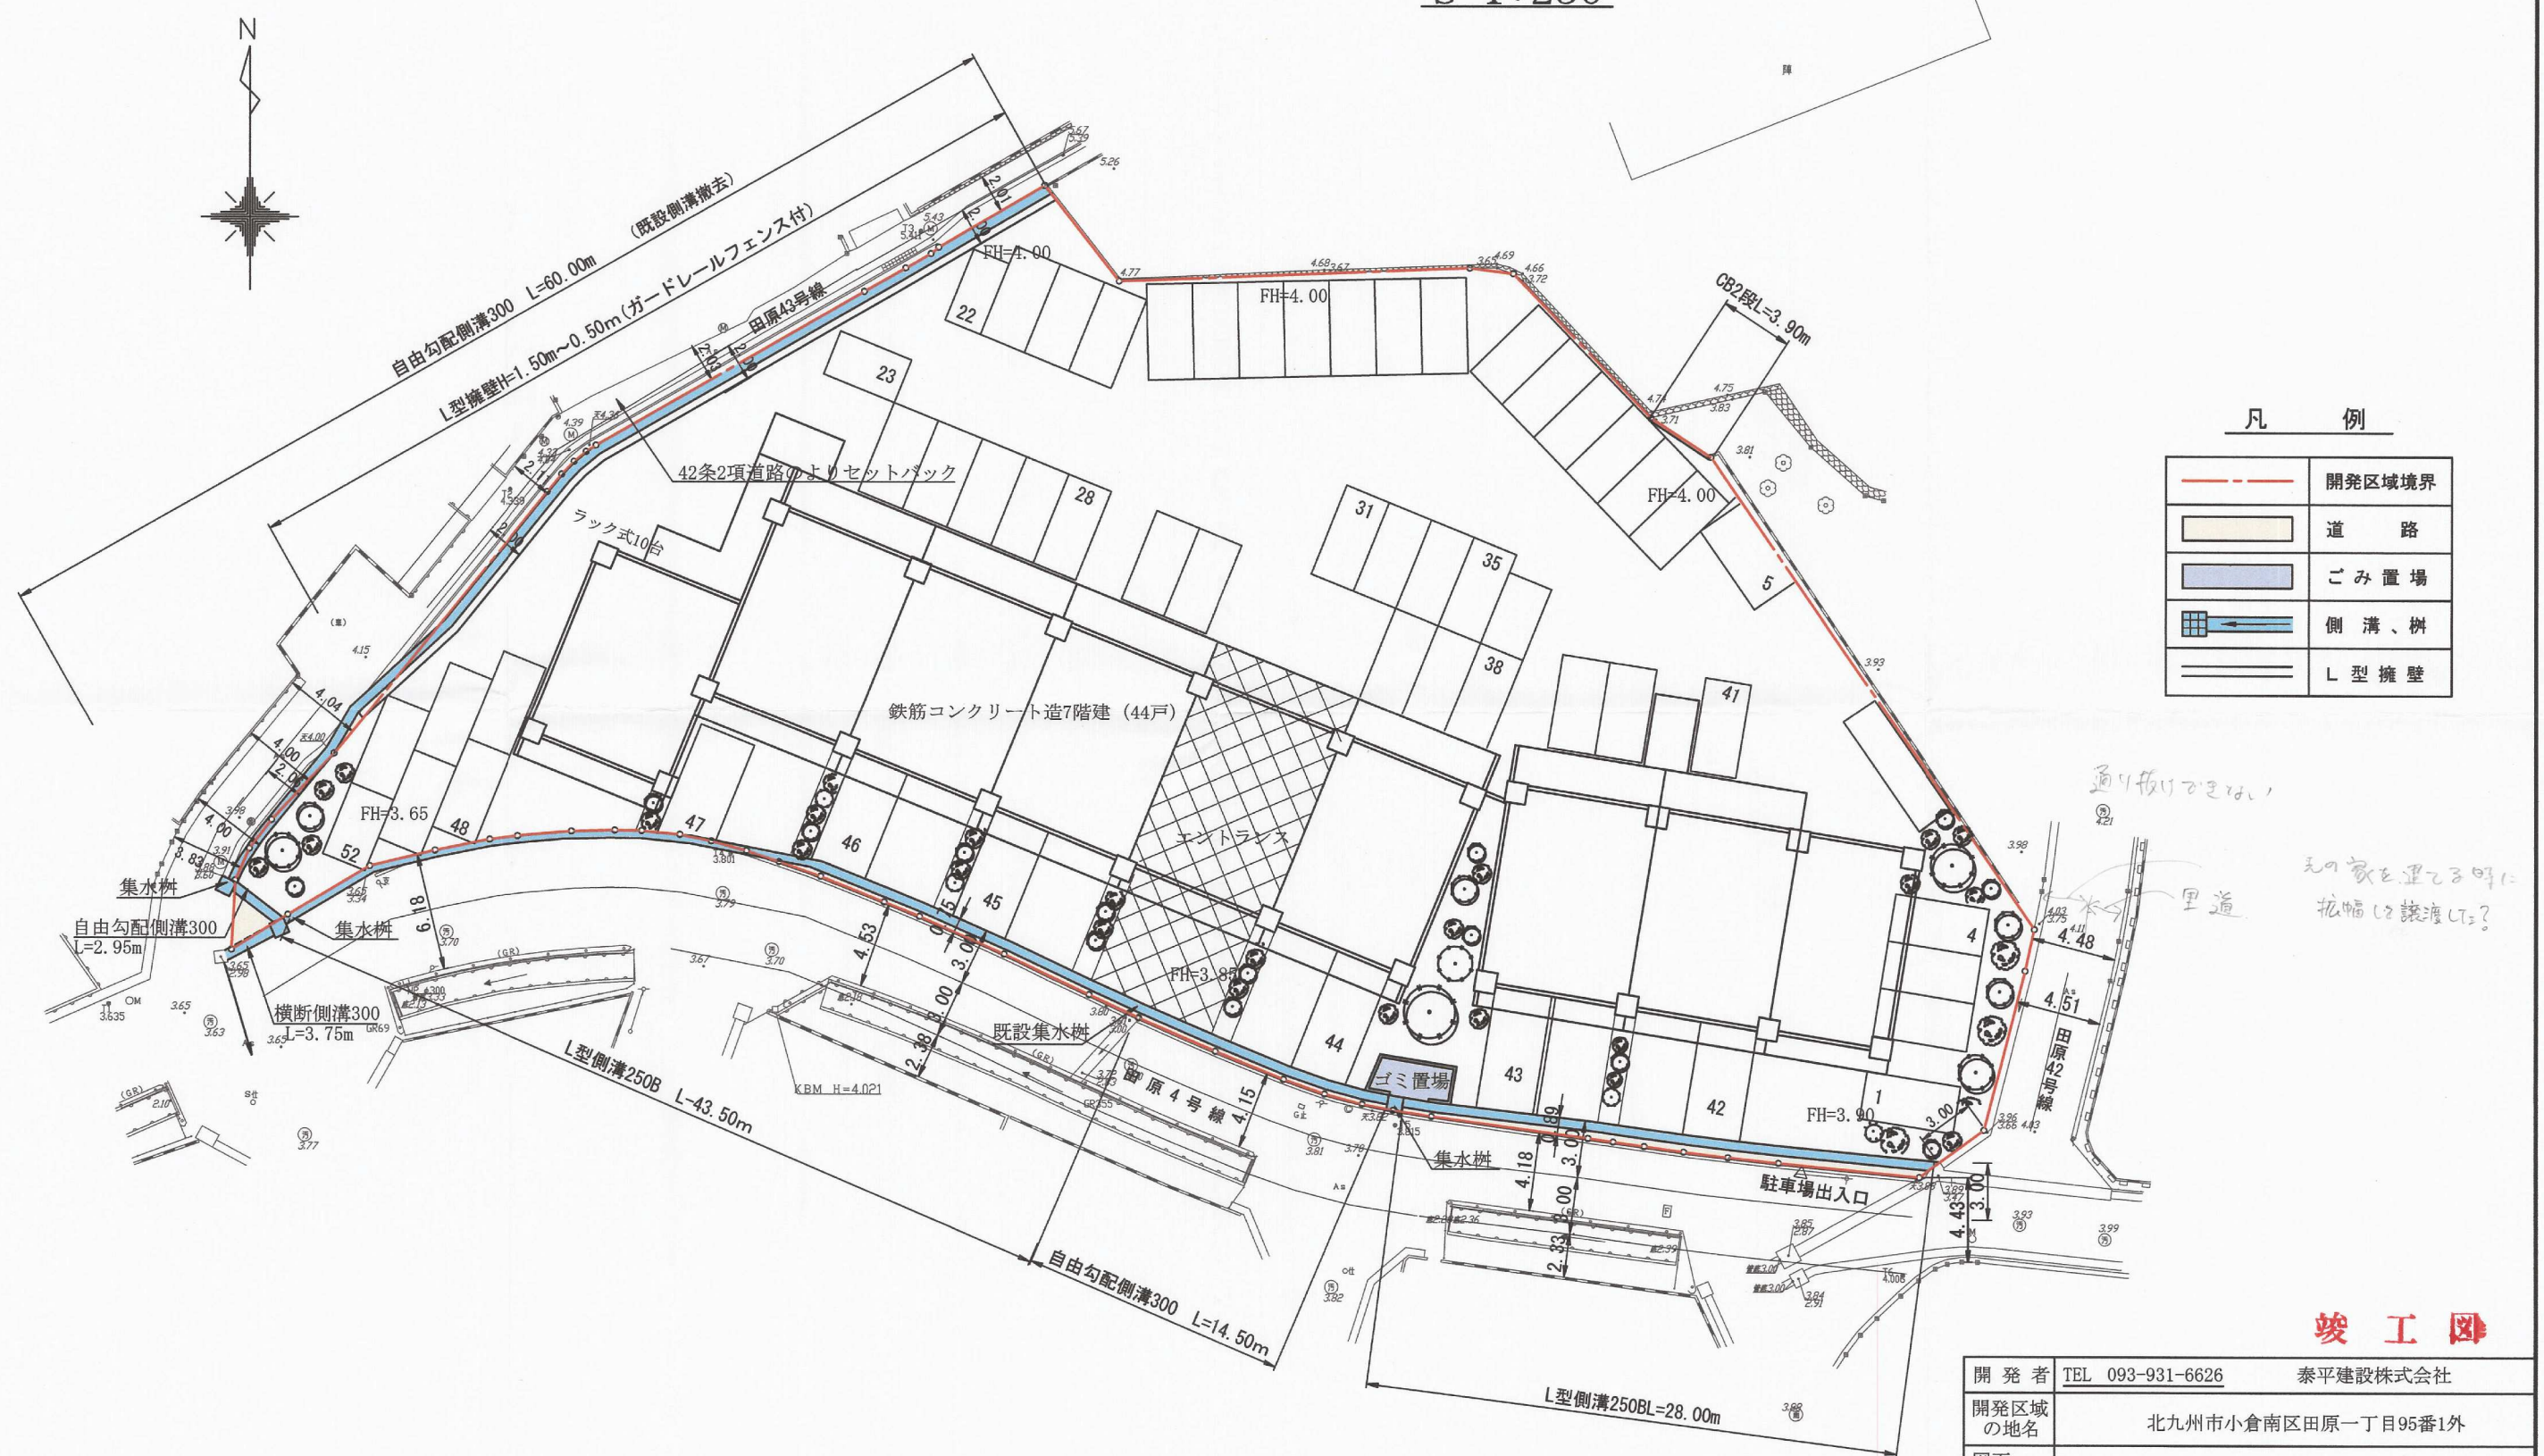

凡 例

| | |
|--|---------|
| | 開発区域境界 |
| | 道 路 |
| | ごみ置場 |
| | 側溝、樹 |
| | L 型 擁 壁 |

竣 工 図

| | | |
|---------|--|------------|
| 開 発 者 | TEL 093-931-6626 | 泰平建設株式会社 |
| 開発区域の地名 | 北九州市小倉南区田原一丁目95番1外 | |
| 図面種別 | 土 地 利 用 竣 工 図 | |
| 図面番号 | 縮 尺 | 設計年月日 |
| 6 | S=1:250 | H25. 6. 25 |
| 設計者 | 北九州市小倉北区馬借三丁目3番37号 (有)高尾設計事務所 TEL 093-511-4067 氏名 高 尾 容 旦 | |