



北九州市小倉南区葛原本町三丁目521-2外

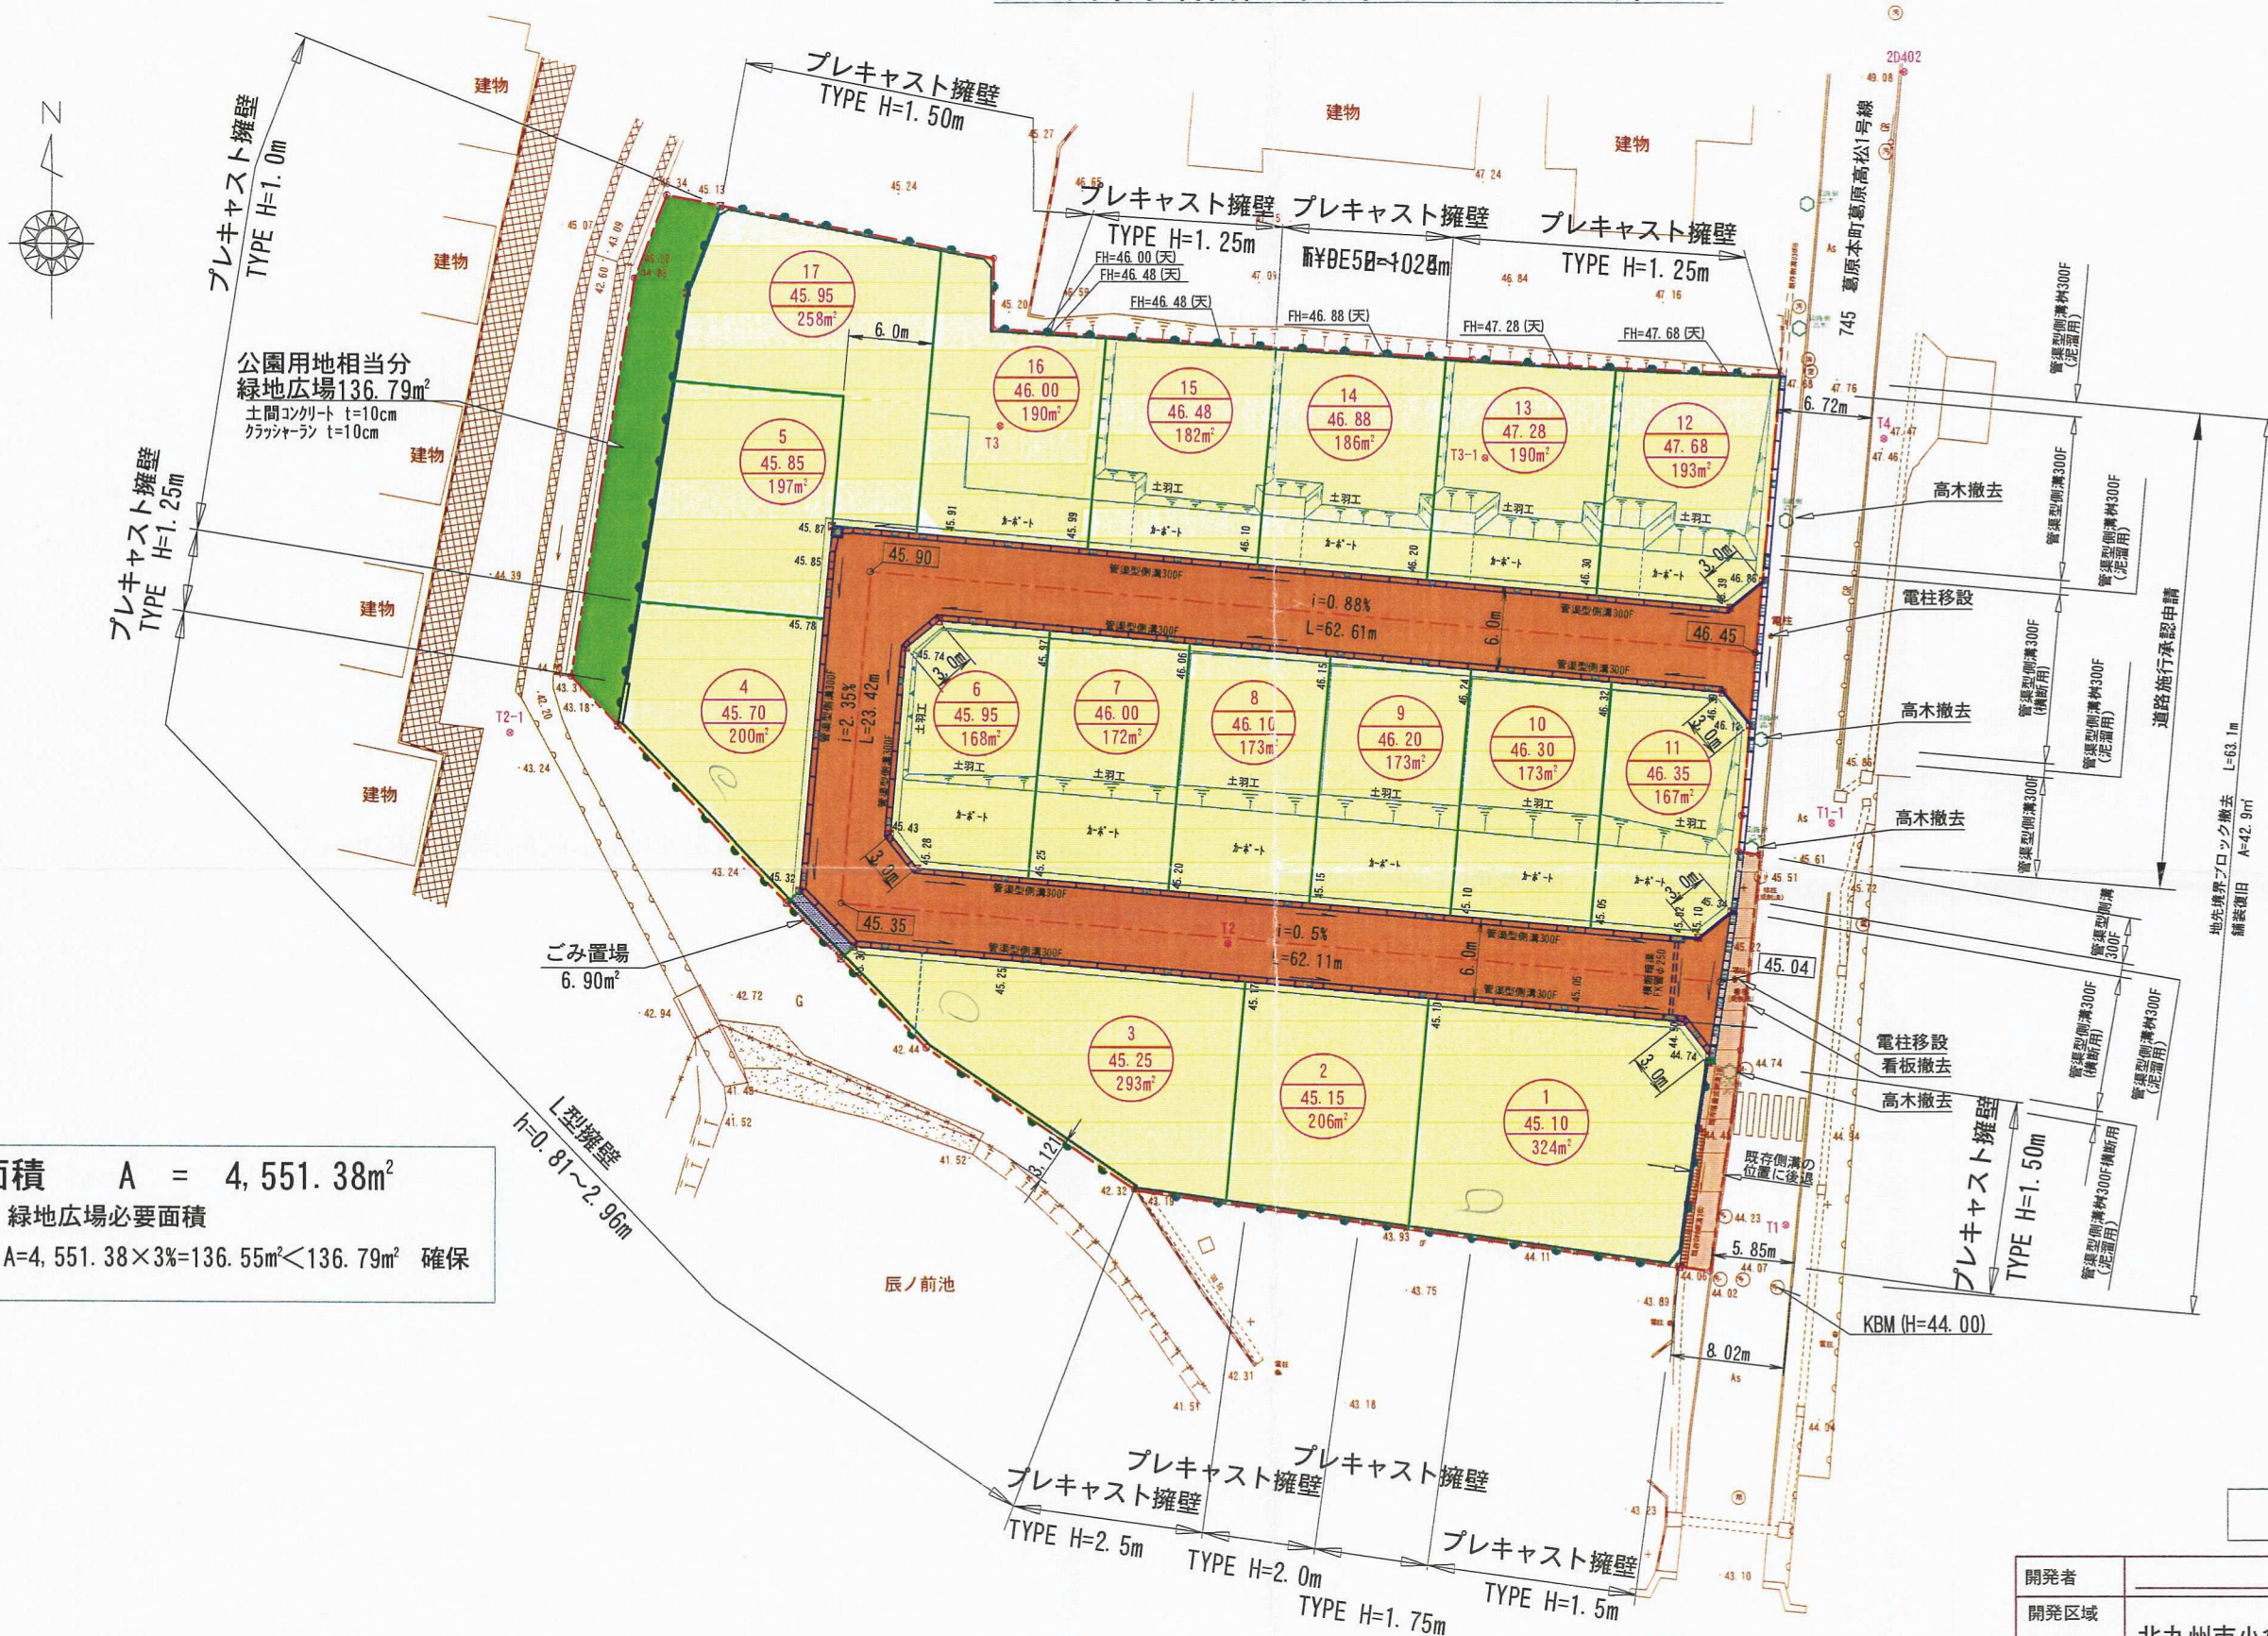

凡	例
	開発区域境界
	1型擁壁 h=地上高
	プレキャスト擁壁 h=地上高
	CP型枠擁壁 h=地上高
	重力式擁壁 h=地上高 1:0.5勾配
	宅地土羽工 1:1.5勾配
	管渠型側溝300
	管渠型側溝300 横断用
	地先境界ﾌﾞﾛｯｸ
	区画境界
	流下方向
	宅 地
	道 路
	緑地広場
	ごみ置場


 宅地番号
 計画高
 敷地面積 (小数点以下切捨て)

開発面積 $A = 4,551.38\text{m}^2$
 緑地広場必要面積
 $A=4,551.38 \times 3\% = 136.55\text{m}^2 < 136.79\text{m}^2$ 確保

竣工

開発者	株式会社 MOCOホーム		
開発区域 の地名	北九州市小倉南区葛原本町三丁目521-2外		
図面 種類	土地利用計画平面図		
図面番号		縮尺	設計年月日
7		1:500	H28 1
設計者	北九州市小倉北区今町三丁目17番6号 (有) 光洋技建 TEL 591-6869 氏名 永井 正嗣		