


土地利用計画平面図 S=1:250
(雨水排水計画図)
(小倉南区葛原四丁目地内)

凡 例

記 号	名 称
	開 発 区 域 境 界
	L型擁壁・PL型擁壁
	ブロック積擁壁
	空洞ブロック積
	側溝リレーシク部
	V S側溝 (300)
	暗渠 (横断暗渠, CSB)
	V S側溝 (300)
	計 画 の り 面
	電 柱 用 地
	フ ェ ン ス
	計 画 地 盤 高 用途又は住宅番号 計 画 面 積

用途別面積集計表

開発区域内			
用 途	面積 (㎡)	比率 (%)	備 考
宅 地	3,795.08	78.11	
道 路	678.26	13.96	
既設公園	220.32	4.53	
新設公園	160.24	3.30	
ゴミ置場	4.49	0.09	
計	4,858.39	100.00	開発区域面積

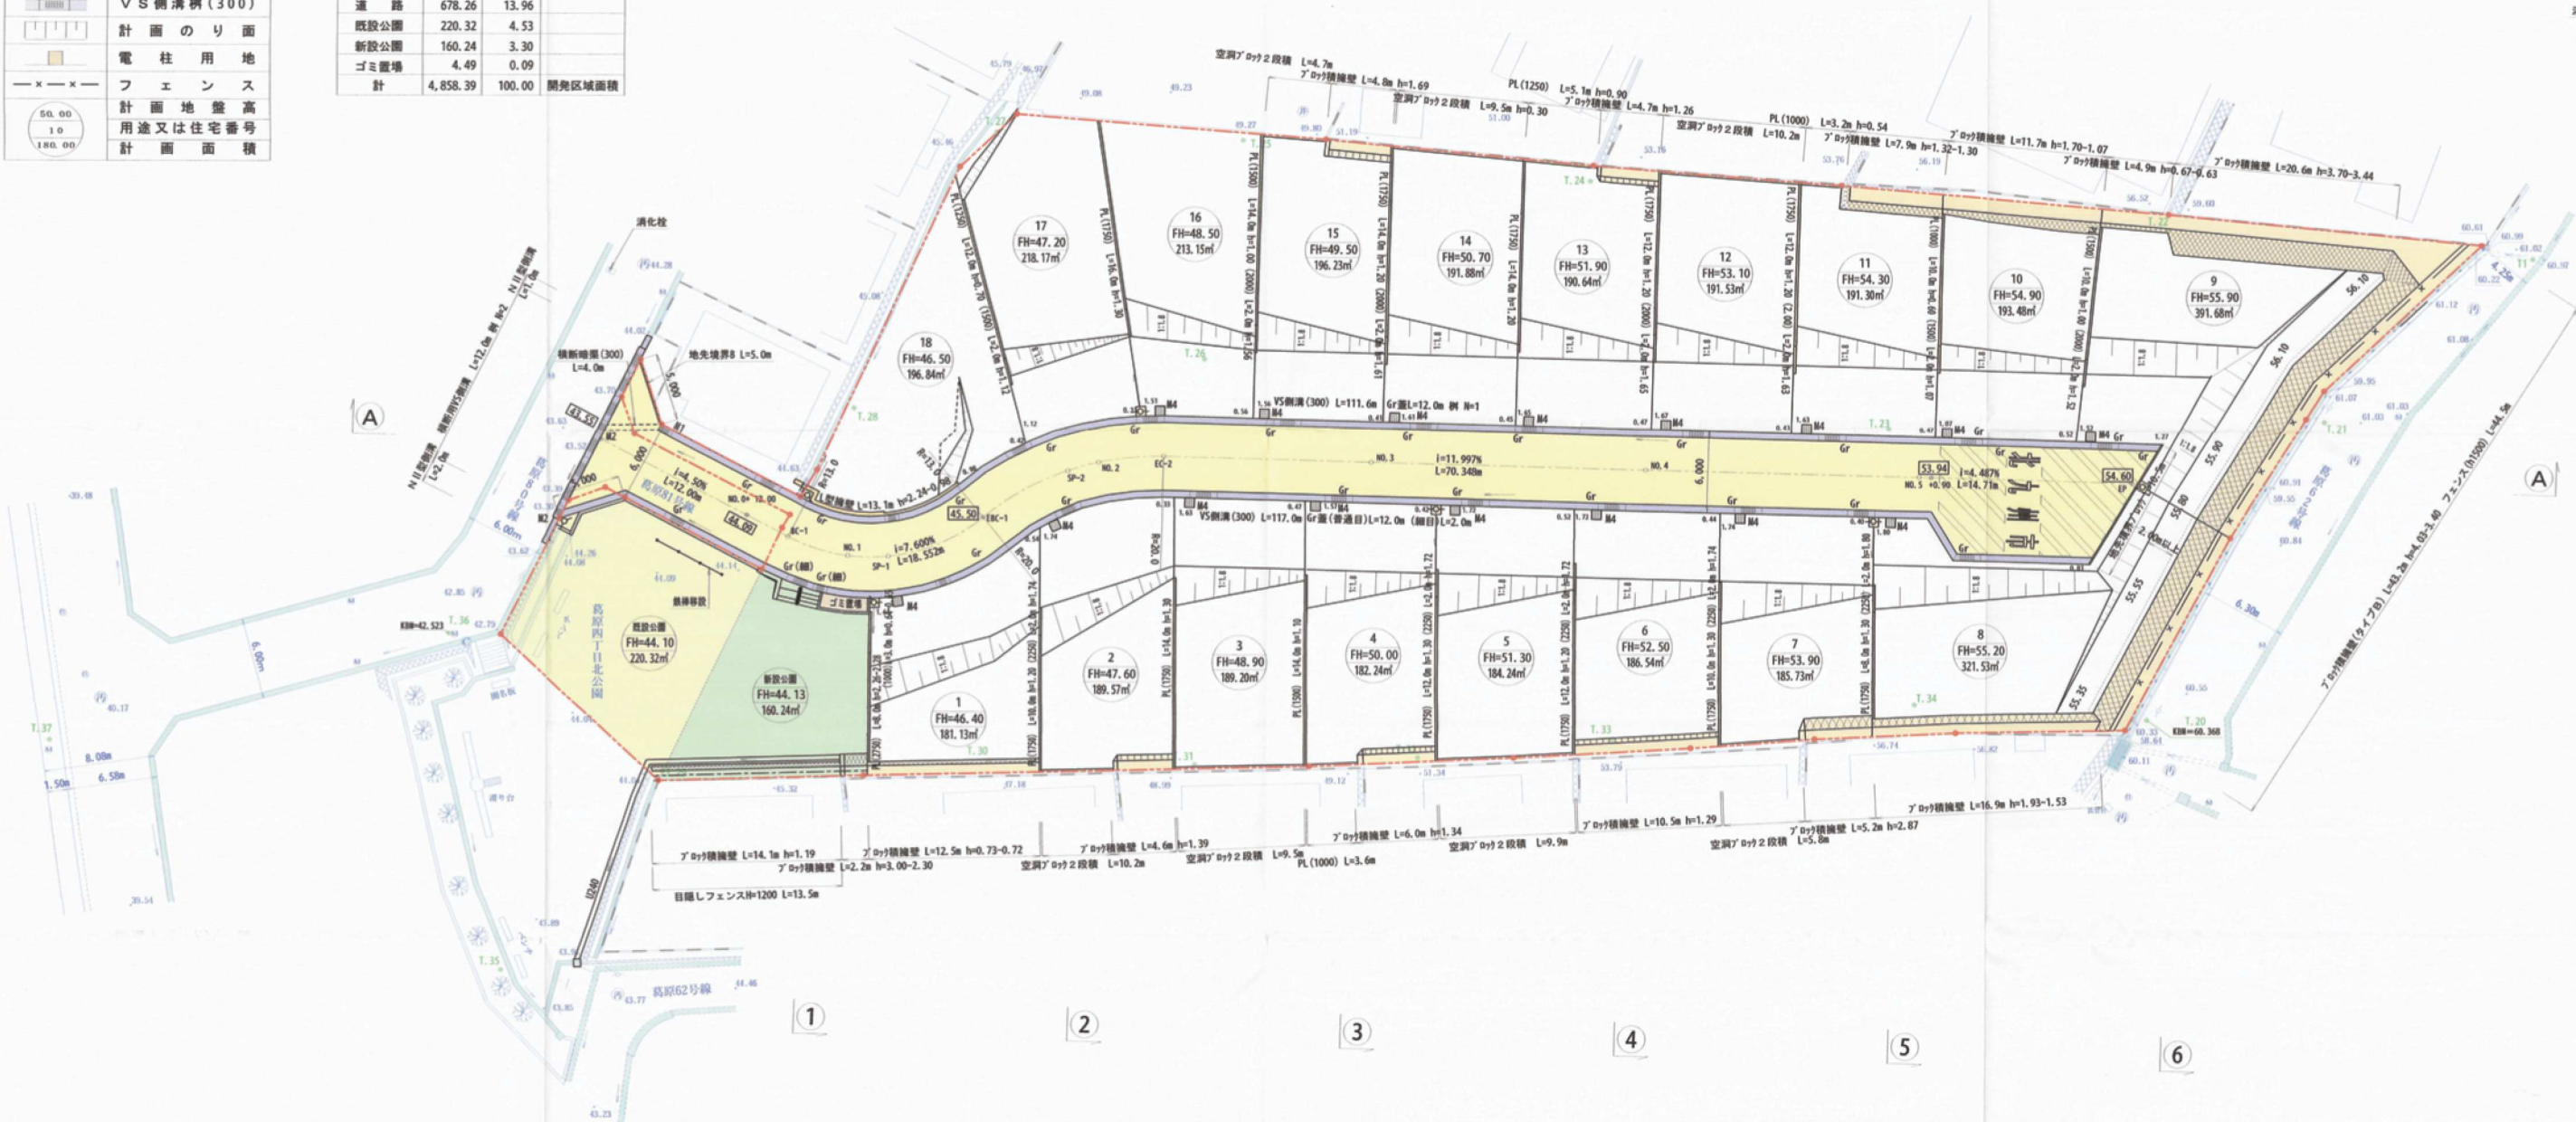

竣 工 図 面

開 発 者	093(863)8888	株式会社	ブイハウス
開 発 区 域 の 地 名	北九州市小倉南区葛原四丁目290-46ほか		
図 面 種 別	土地利用計画図 (雨水排水計画図)		
図 面 番 号	縮 尺	設 計 年 月 日	
6	1/250	2015年 4月20日	
設 計 者	株式会社創建コンサルタント 093(964)2257 森川 昭明		