


土地利用竣工図 雨水排水竣工平面図

S=1:250

8=1.333

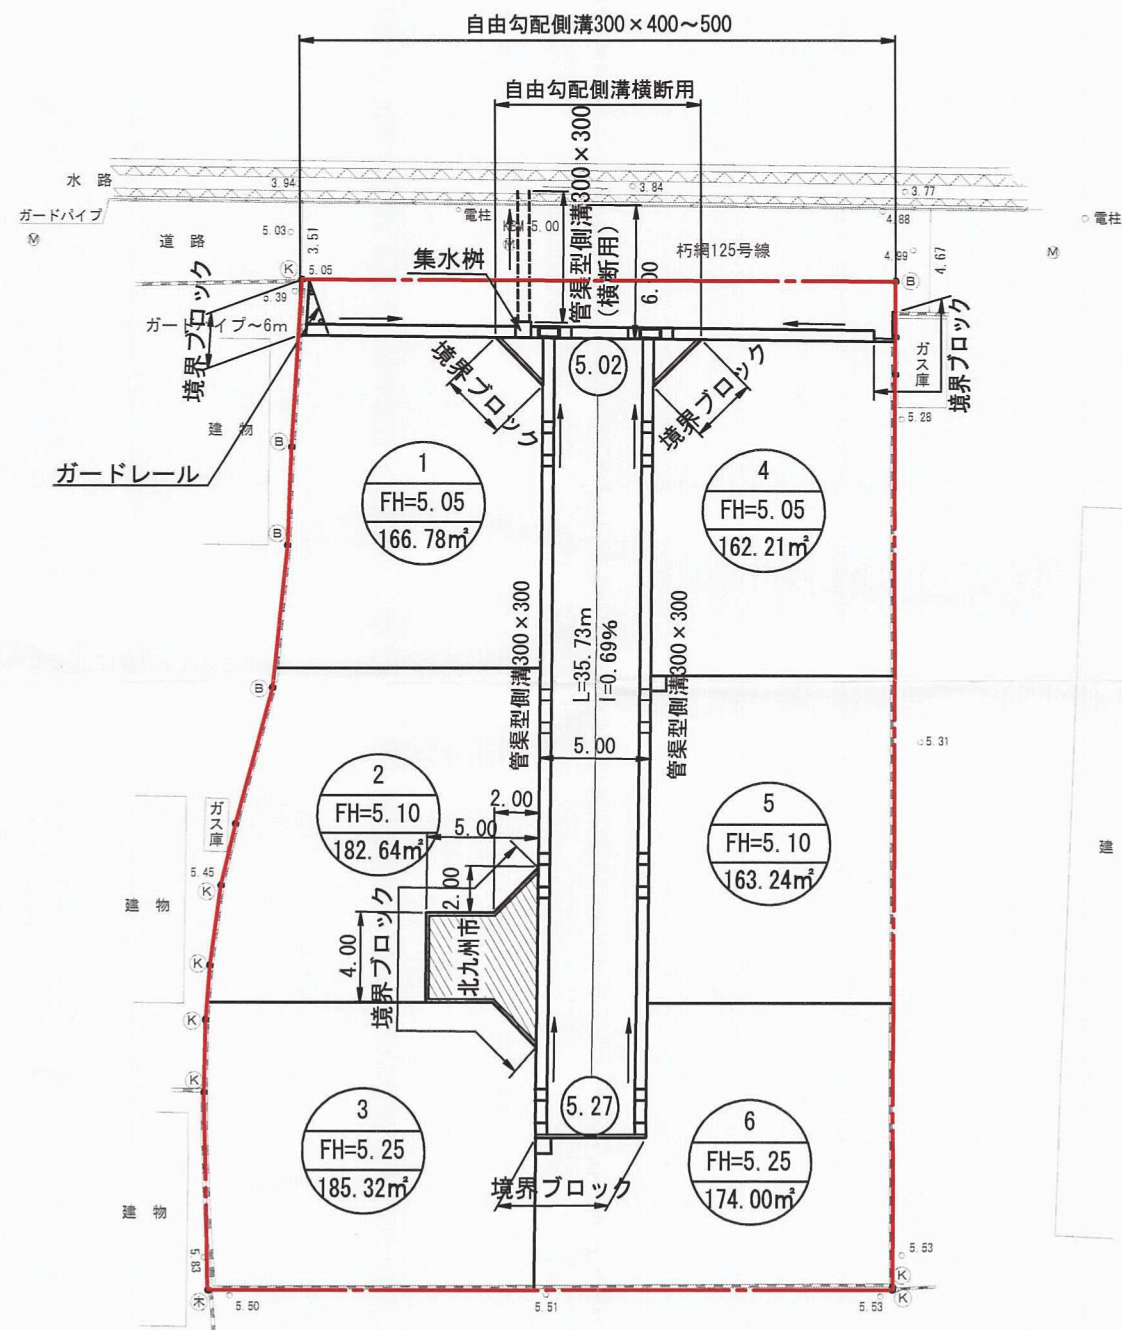

※10mに1箇所グレーチング蓋

26/95

開発者	TEL 093-613-5500	大英産業株式会社
開発区域の地名	北九州市小倉南区朽網西一丁目845番12外	
図面種別	土地利用竣工図 雨水排水竣工平面図	
図面番号	縮尺	設計年月日
6	S=1:250	H27.9.30
設計者	北九州市小倉北区馬借三丁目3番37号 (有)高尾設計事務所 TEL 093-511-4067 氏名 高尾 容 旦 印	