


土地利用計画平面図 A1版 S=1/200 A3版 S=1/400 北九州市小倉南区八重洲町地内

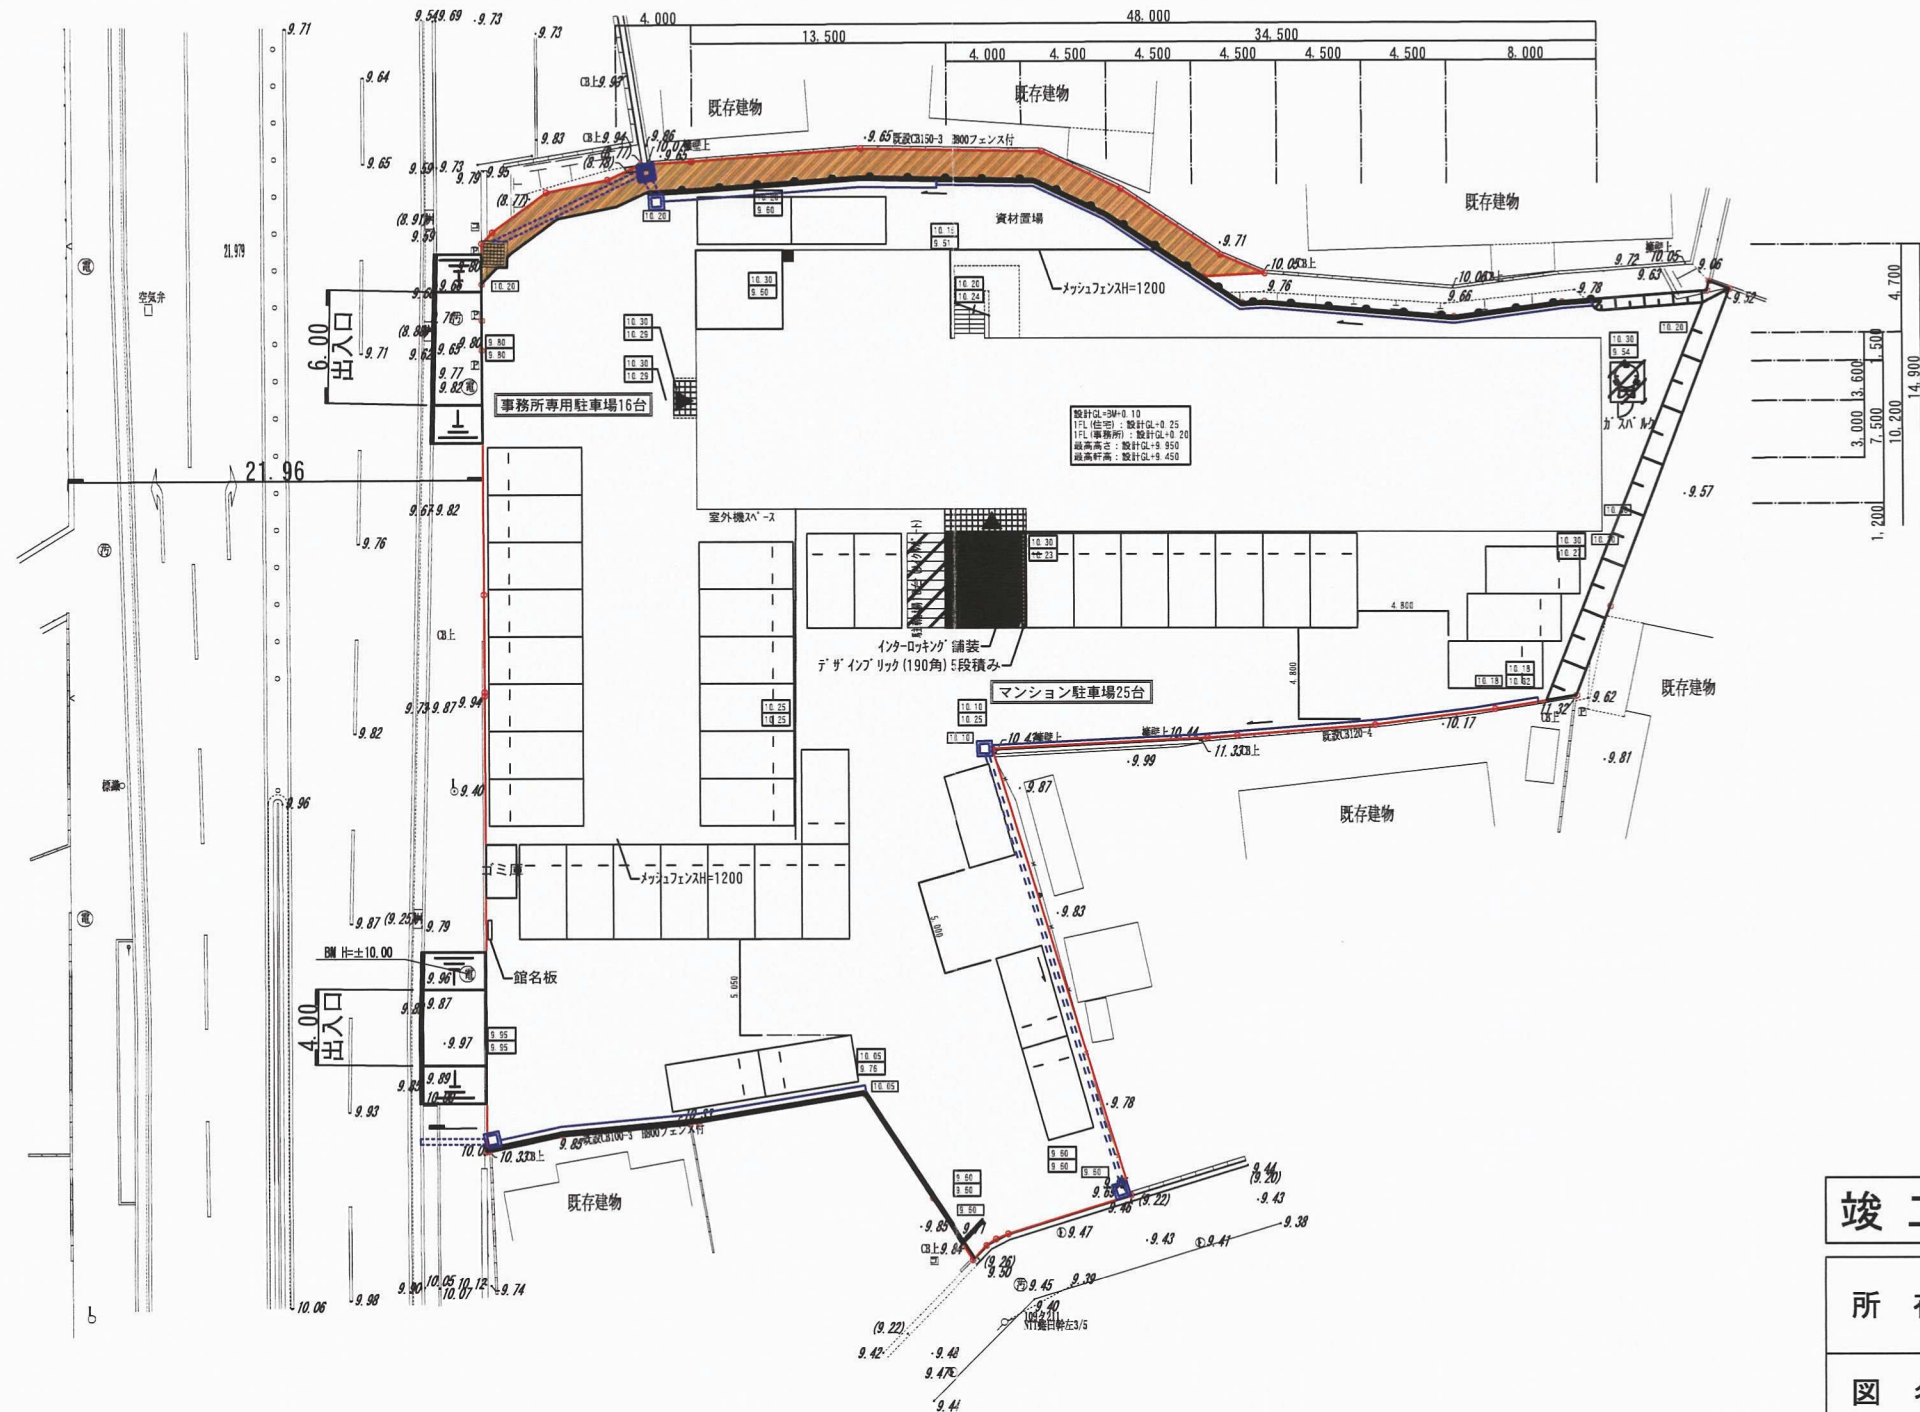

土地利用集計表

| 凡 例 | | | | |
|------|----------|--------|----|-----------|
| 種 別 | 面積 (㎡) | 比率 (%) | 適用 | 備 考 |
| 事業用地 | 2,270.11 | 97.24 | | |
| 付替道路 | 64.34 | 2.76 | | 都計法40条第1項 |
| 開発区域 | 2,334.45 | 100.00 | | |

竣工図

| | | | |
|-----|---|-----|----------|
| 所 在 | 北九州市小倉南区八重洲町地内 | | |
| 図 名 | 土地利用計画平面図 | 年月日 | H27.1.14 |
| 縮 尺 | A1版: S=1/200 A3版: S=1/400 | 図 番 | 7/15 |
| 設 計 | (株)シビルコンサルタント 北九州市小倉北区田町10番5号 田町ビル2F 設計者 清本英二 TEL (093)-562-7107 | | |