
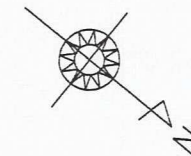


土地利用計画平面図

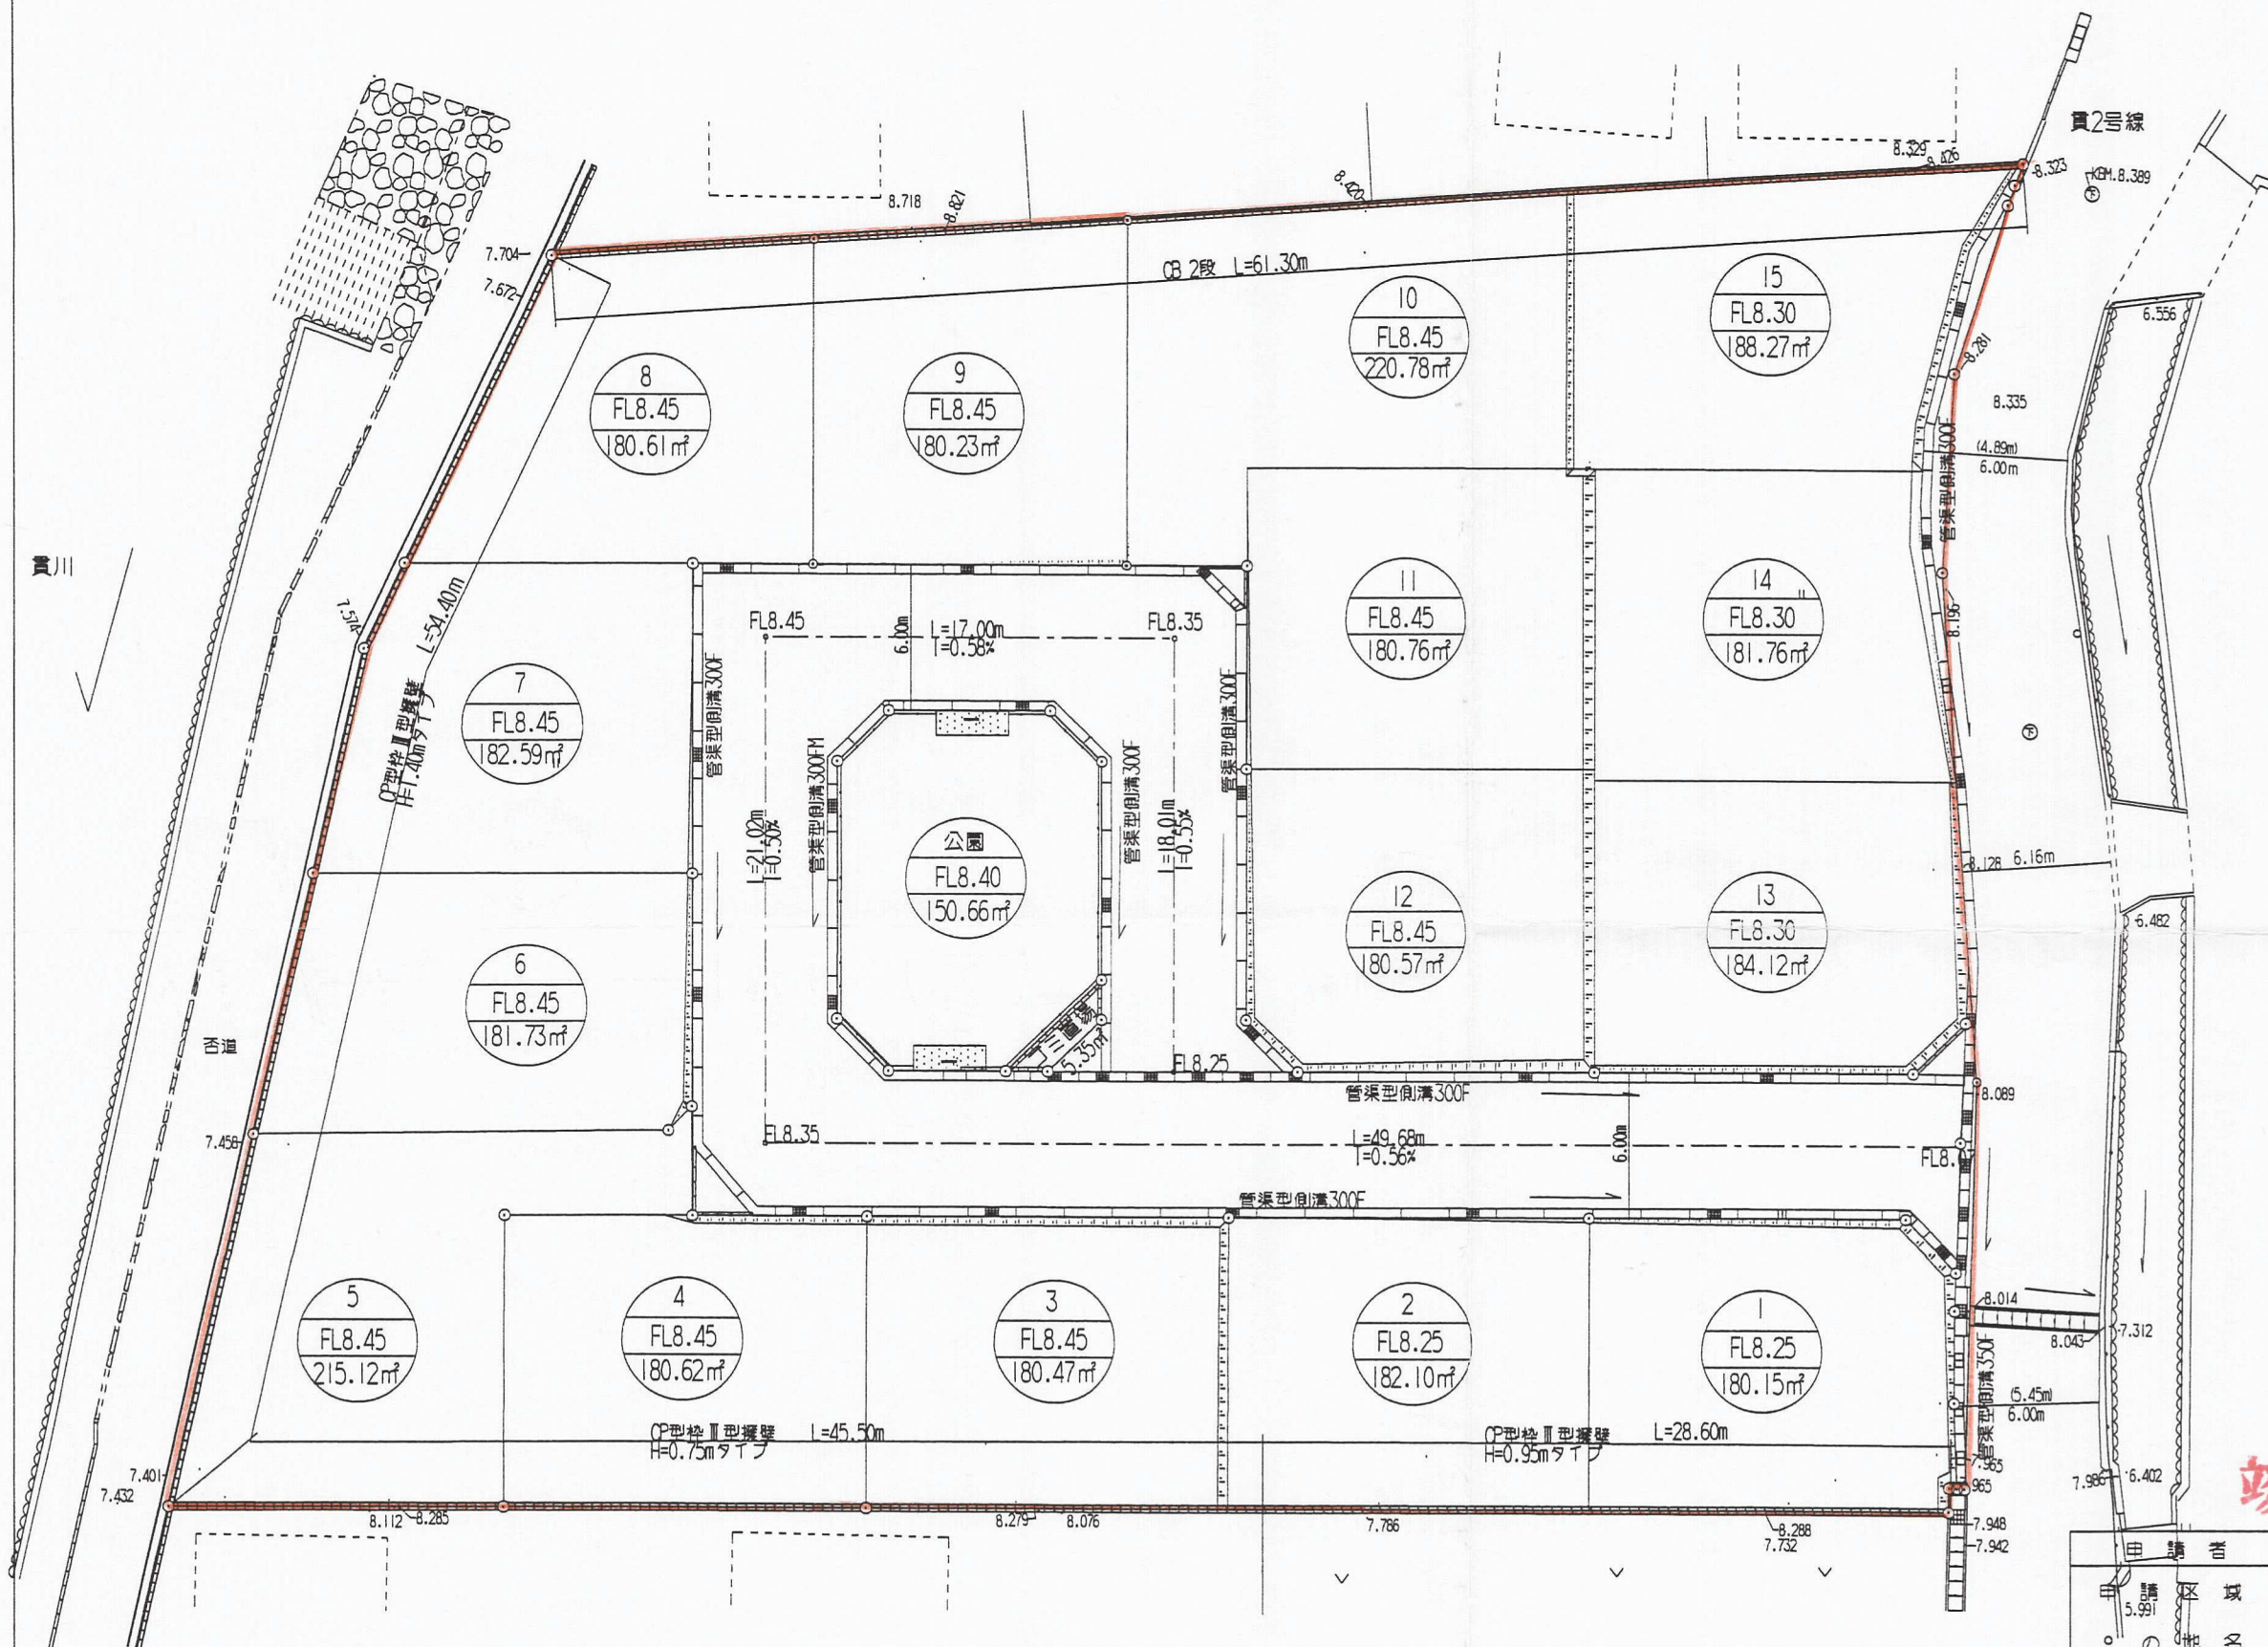

竣工図

申請者	有限会社 日豊商事	
申請区域 の地名	北九州市小倉南区下貫三丁目1560-2	
図面種別	土地利用計画平面図	
図面番号	縮尺	設計年月日
	1/300	平成27年7月17日
設計者	鶴丸土地家屋調査士事務所 土地家屋調査士 鶴丸 政 勝 ... 692-8033	