
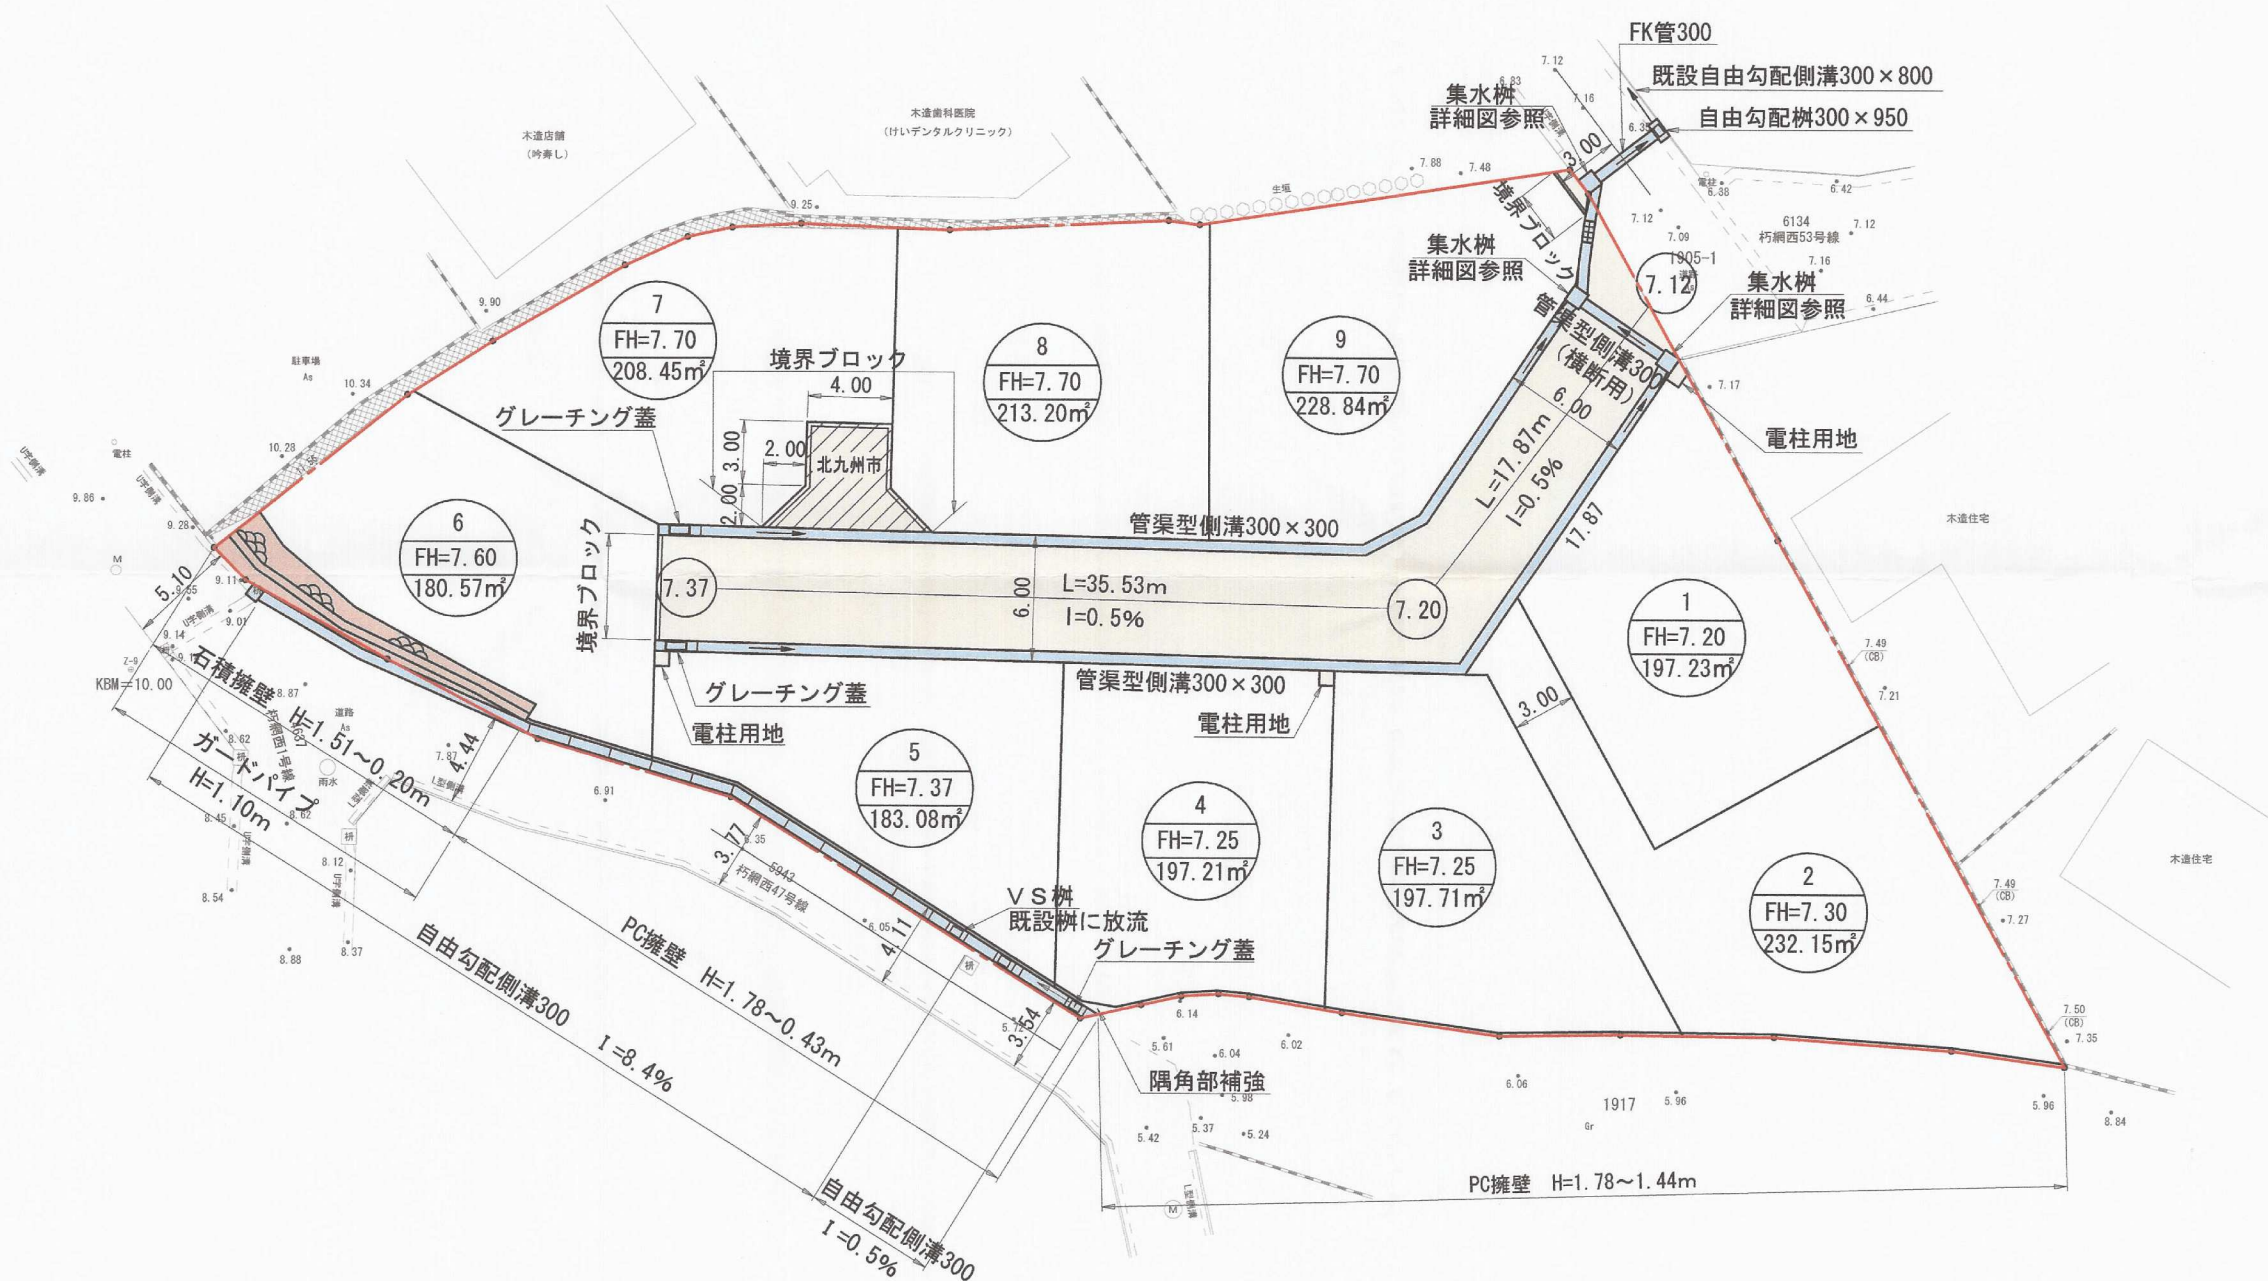


土地利用竣工図

雨水排水竣工平面図

S=1:250

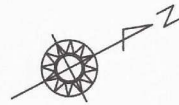

凡 例

	開発区域境界
	道 路
	側 溝、樹
	PC、CP擁壁
	石 積 擁 壁

※10mに1か所グレーチング蓋 (T-25)

竣 工 図

開 発 者	TEL 093-965-0816 九州セキスイハイム不動産㈱		
開発区域 の地名	北九州市小倉南区朽網西五丁目1905番2外		
図面 種別	土 地 利 用 竣 工 図 雨水排水竣工平面図		
図面番号	縮 尺	設計年月日	
6	S=1:250	H28.10.5	
設計者	北九州市小倉北区馬借三丁目3番37号 (有)高尾設計事 TEL 093-511-4067 氏名 高 尾 容 旦		