


土地利用竣工図 S=1:300 雨水排水竣工平面図

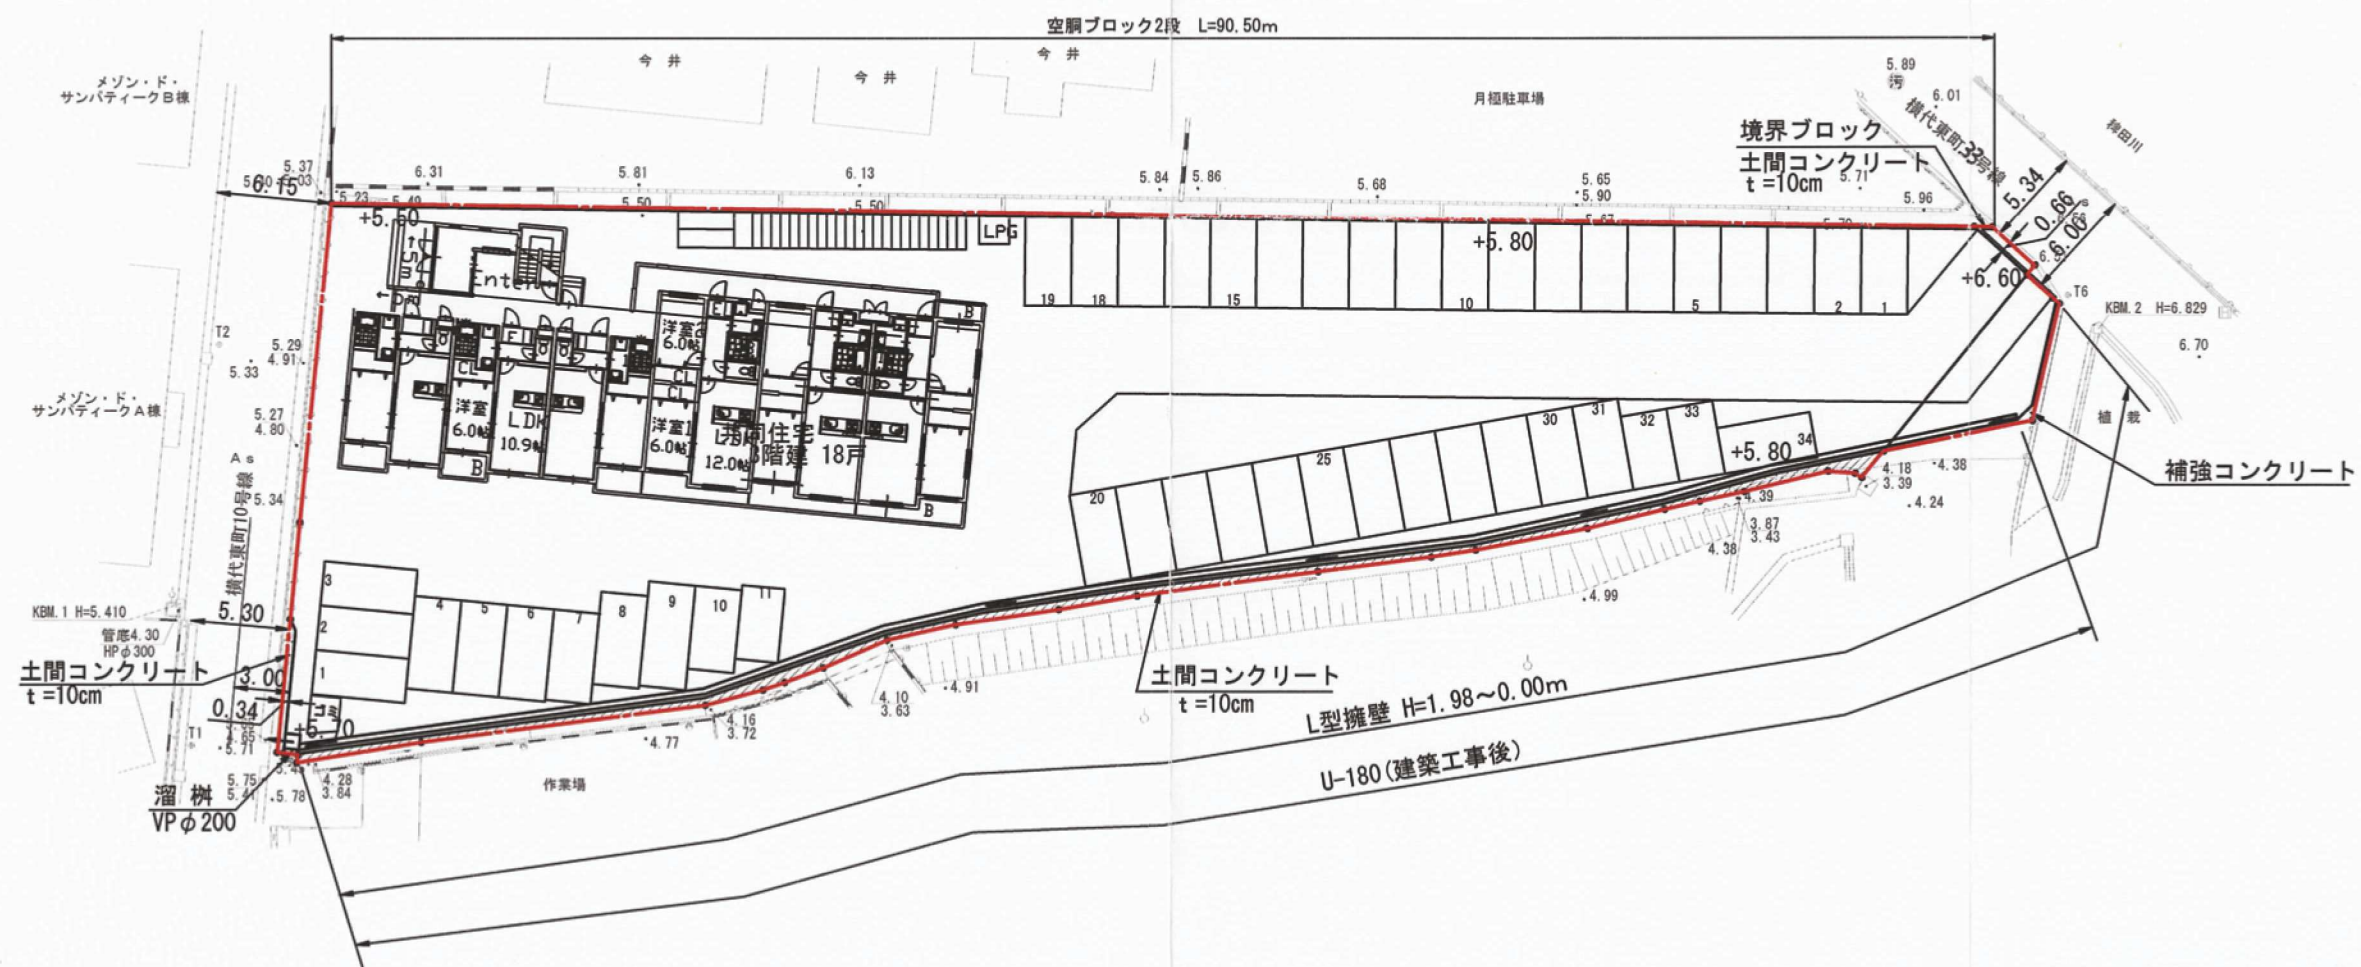

開発者	TEL	今井ヤス子
開発区域の地名	北九州市小倉南区横代東町二丁目944番3	
図面種別	土地利用竣工図 雨水排水竣工平面図	
図面番号	縮尺	設計年月日
6	S=1:300	H26. 2. 17
設計者	北九州市小倉北区馬借三丁目3番37号 (有)高尾設計事務所 TEL 093-511-4067 氏名 高尾 容 旦 印	