


土地利用計画図 雨水排水計画図 S=1:250

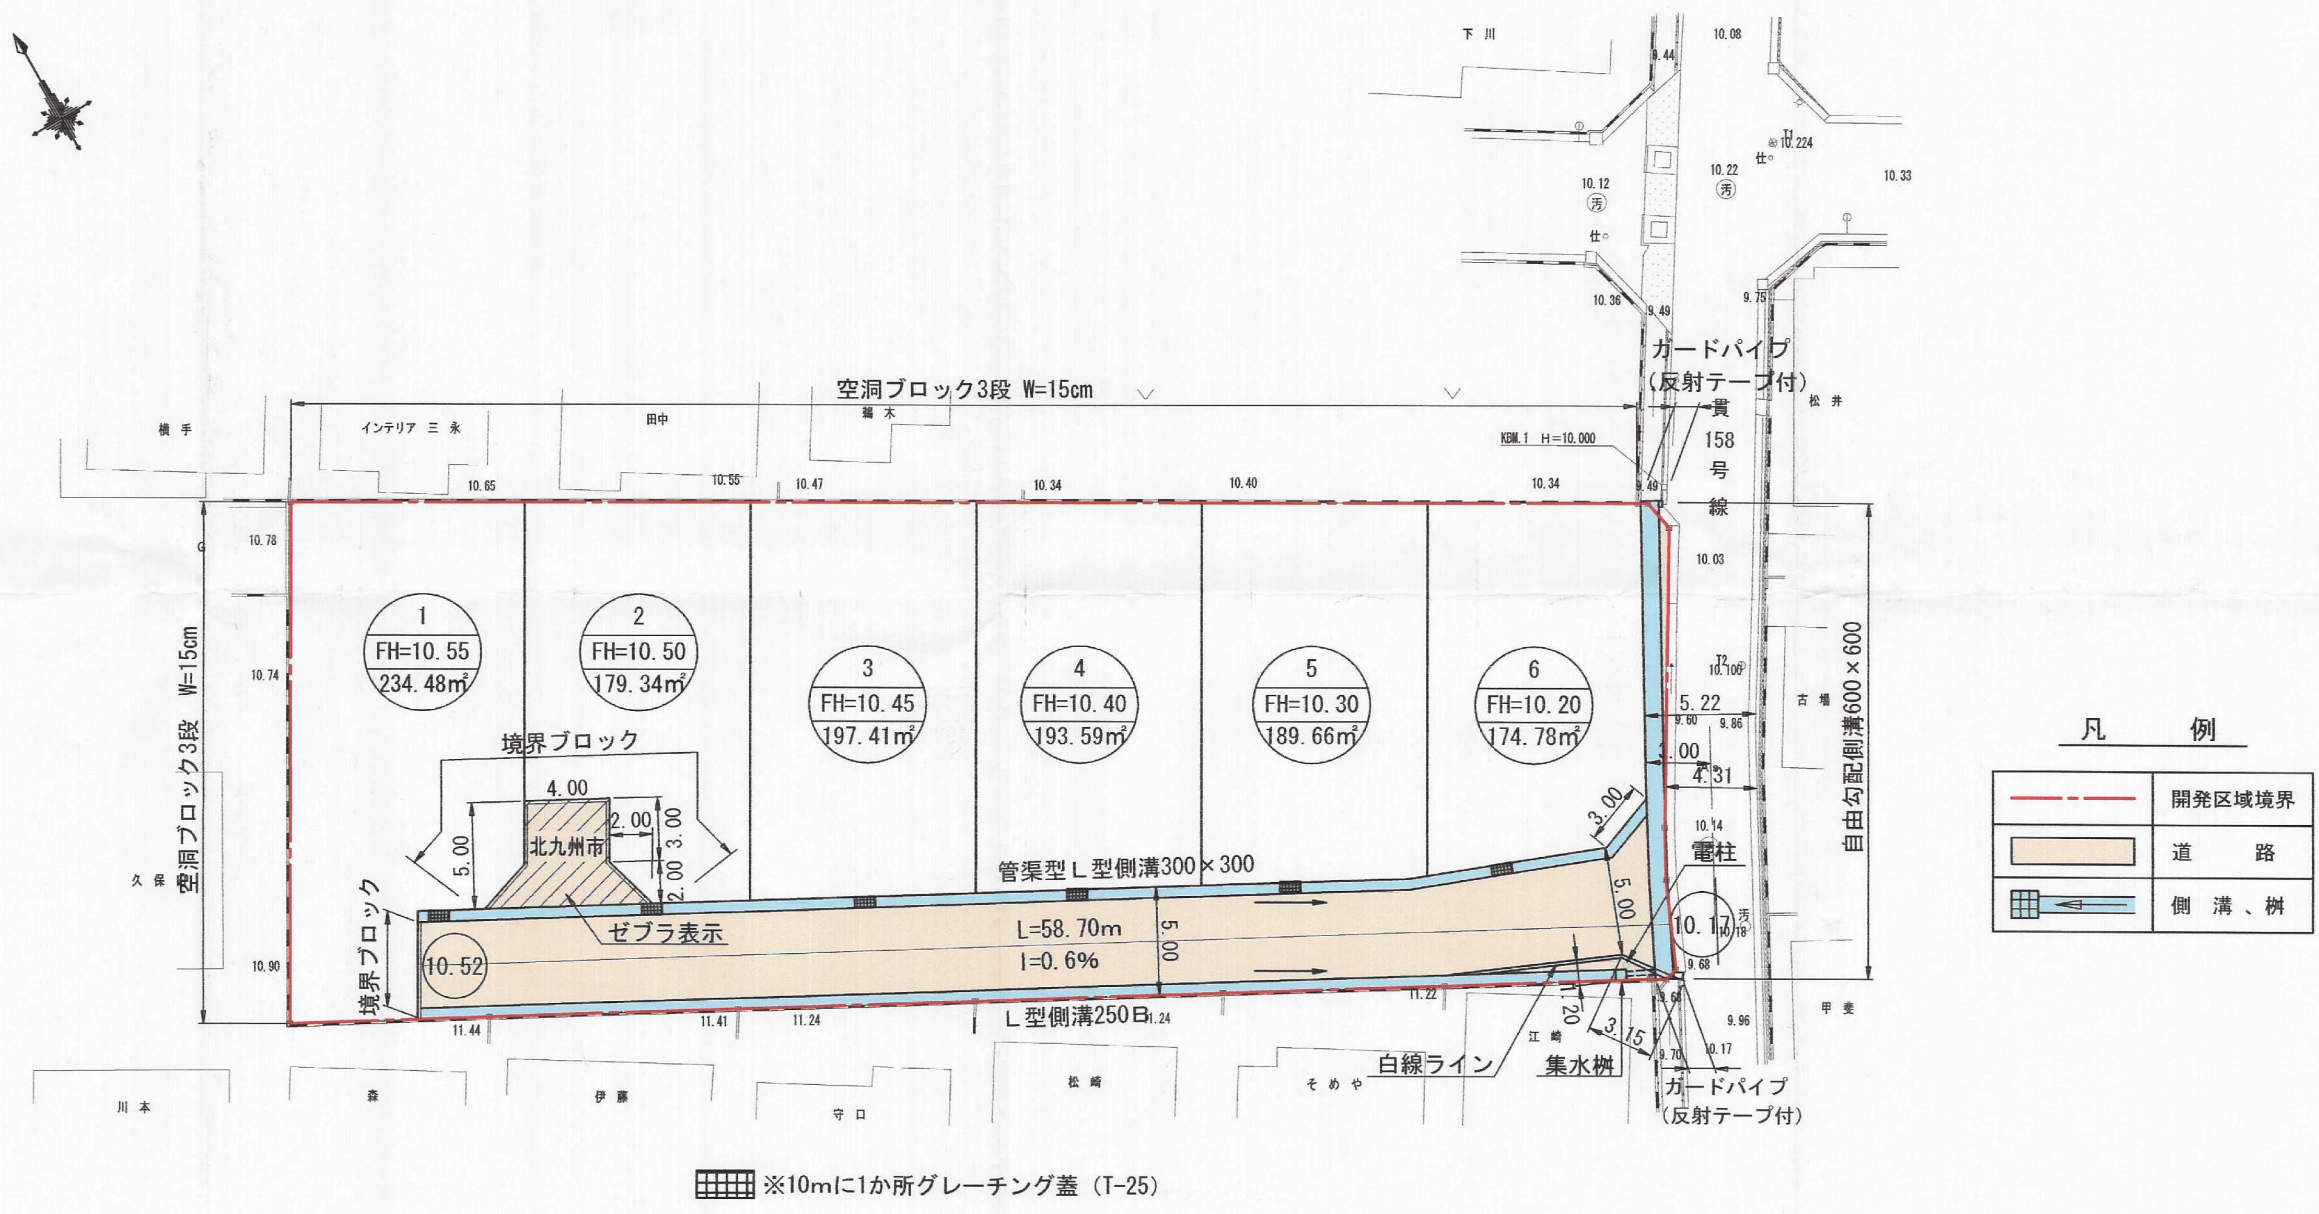

凡 例	
	開発区域境界
	道 路
	側 溝、樹

竣 工 図

開 発 者	TEL 093-571-1555	東宝ホーム株式会社
開発区域の地名	北九州市小倉南区東貫三丁目	
図面種別	土 地 利 用 計 画 図 雨 水 排 水 計 画 図	
図面番号	縮 尺	設計年月日
6	S=1:250	H22. 10. 25
設計者	北九州市小倉北区馬借三丁目3番37号 (有)高尾設計事務所 TEL 093-511-4067 氏名 高 尾 容 旦	