


土地利用竣工図

S=1:200

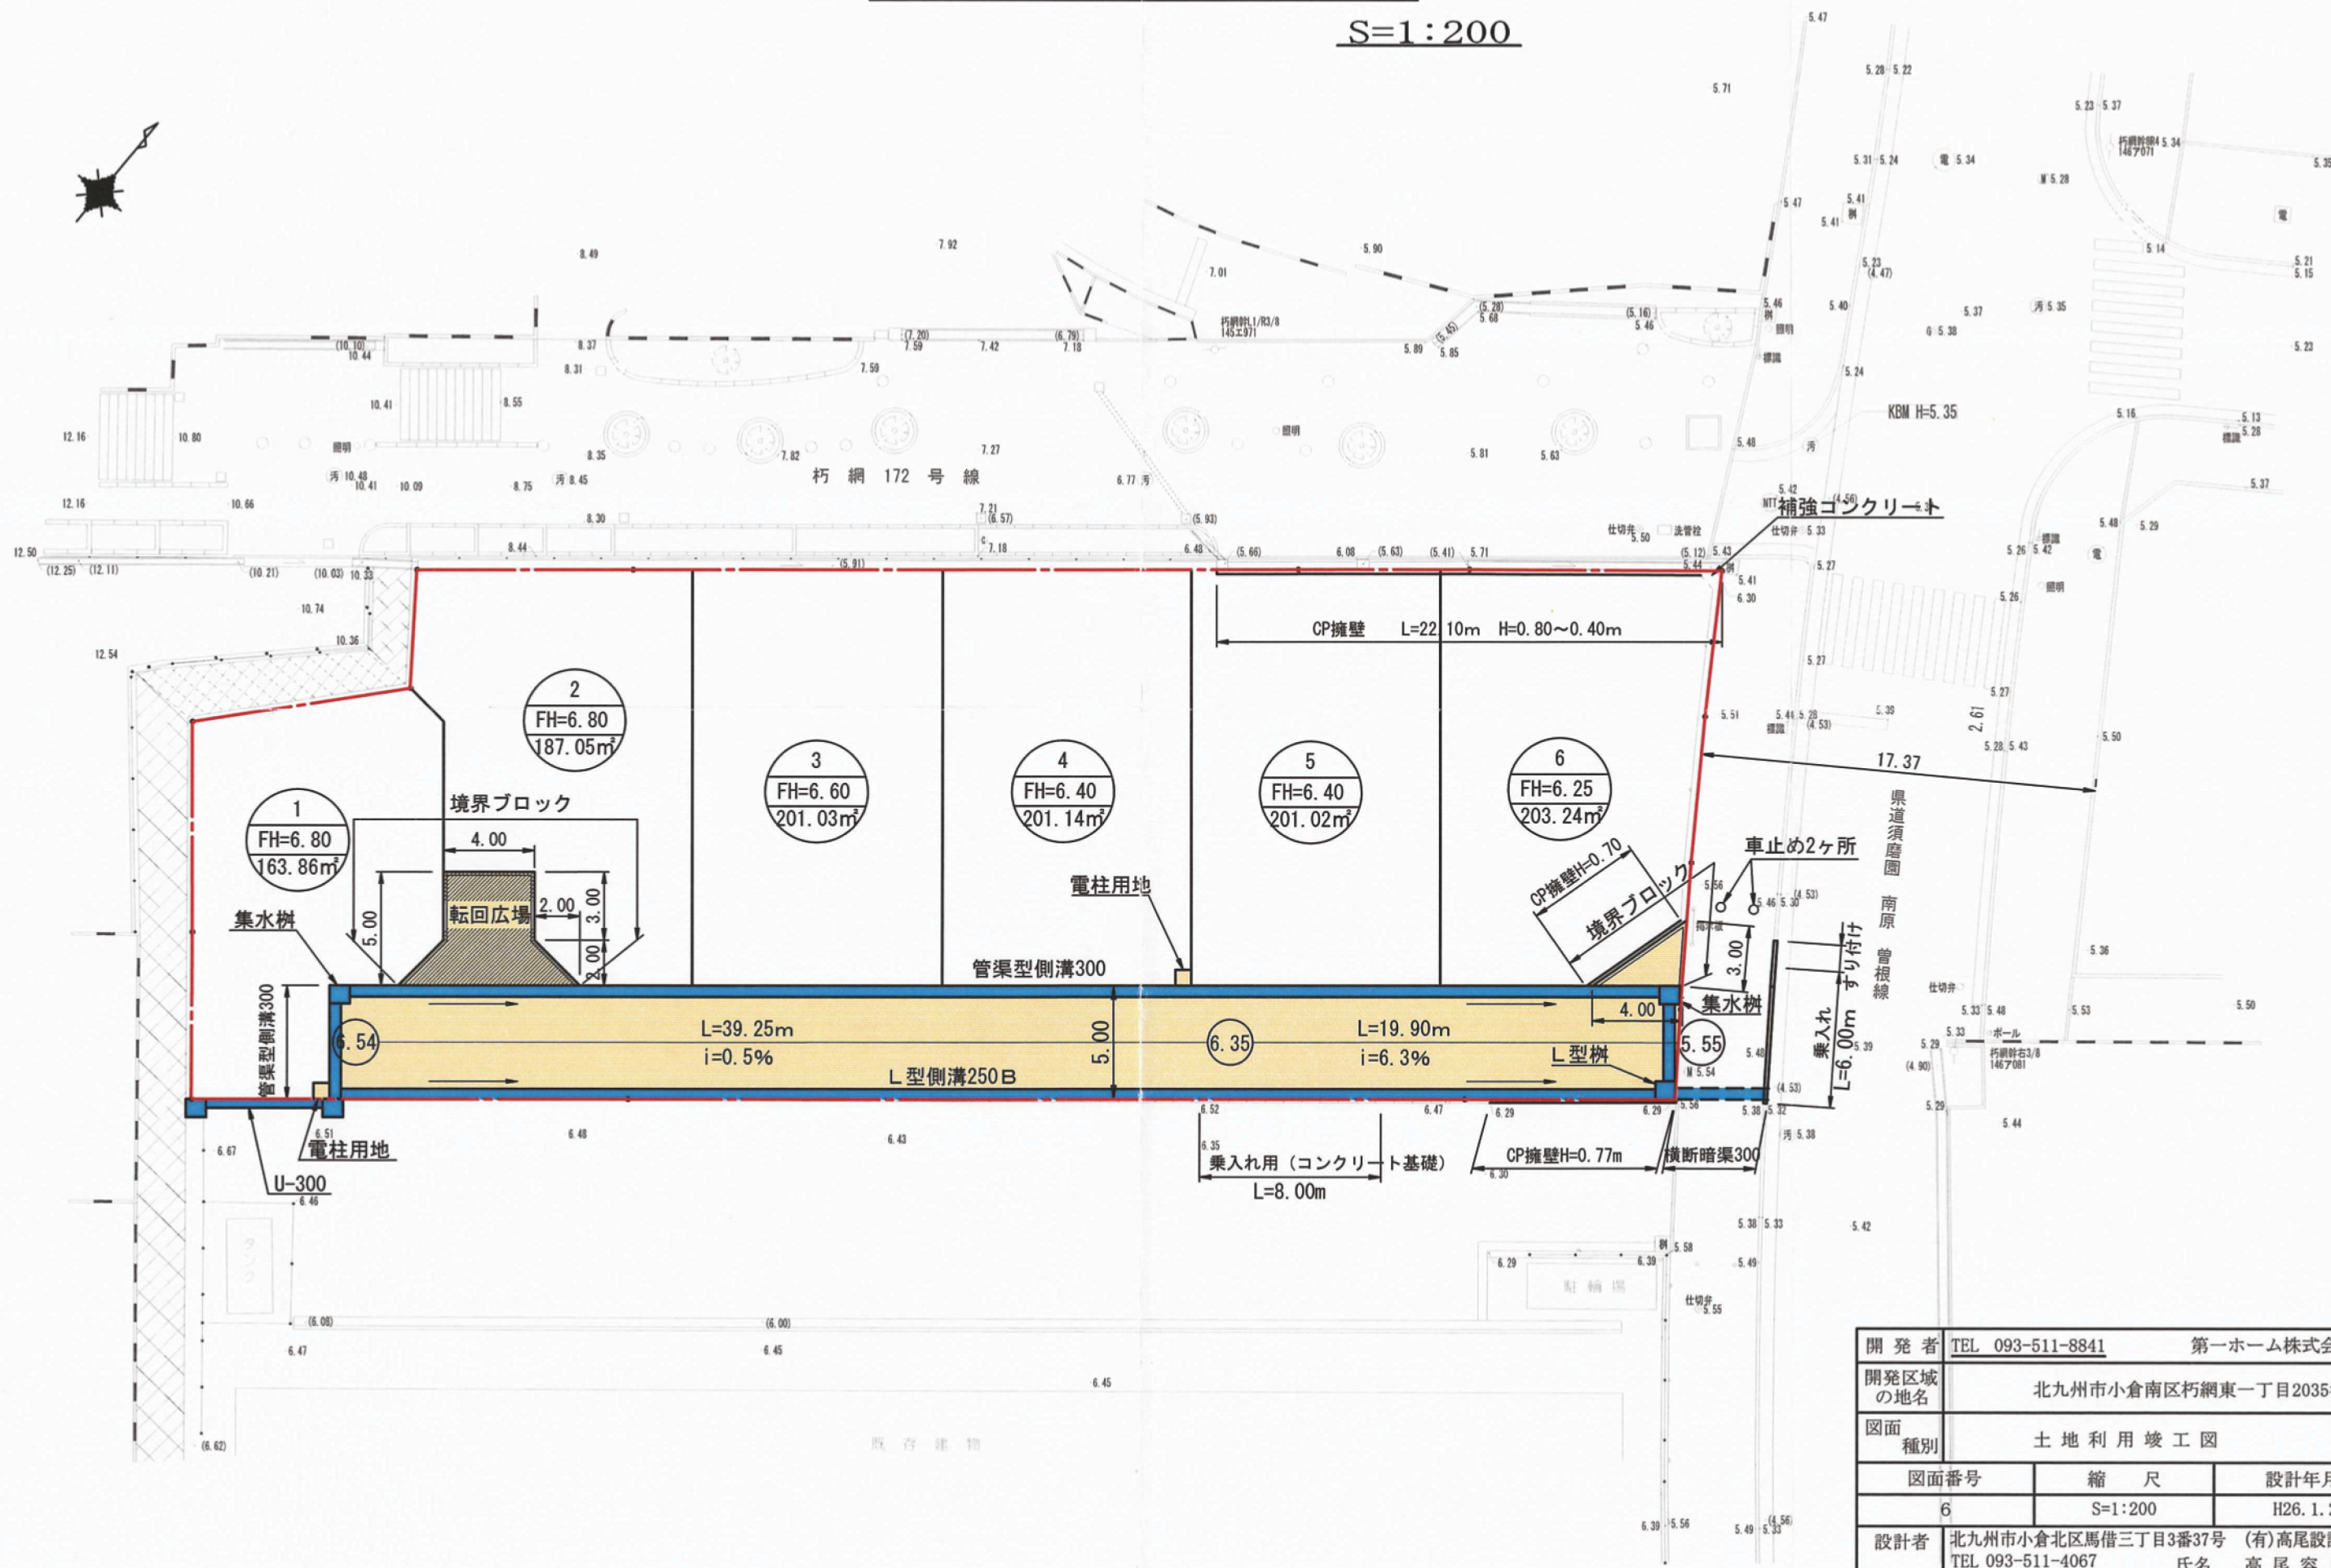

開発者	TEL 093-511-8841	第一ホーム株式会社
開発区域の地名	北九州市小倉南区朽網東一丁目2035番1	
図面種別	土地利用竣工図	
図面番号	縮尺	設計年月日
6	S=1:200	H26. 1. 29
設計者	北九州市小倉北区馬借三丁目3番37号 (有)高尾設計事務所 TEL 093-511-4067 氏名 高尾 容 旦 印	