


土地利用竣工図

S=1:250

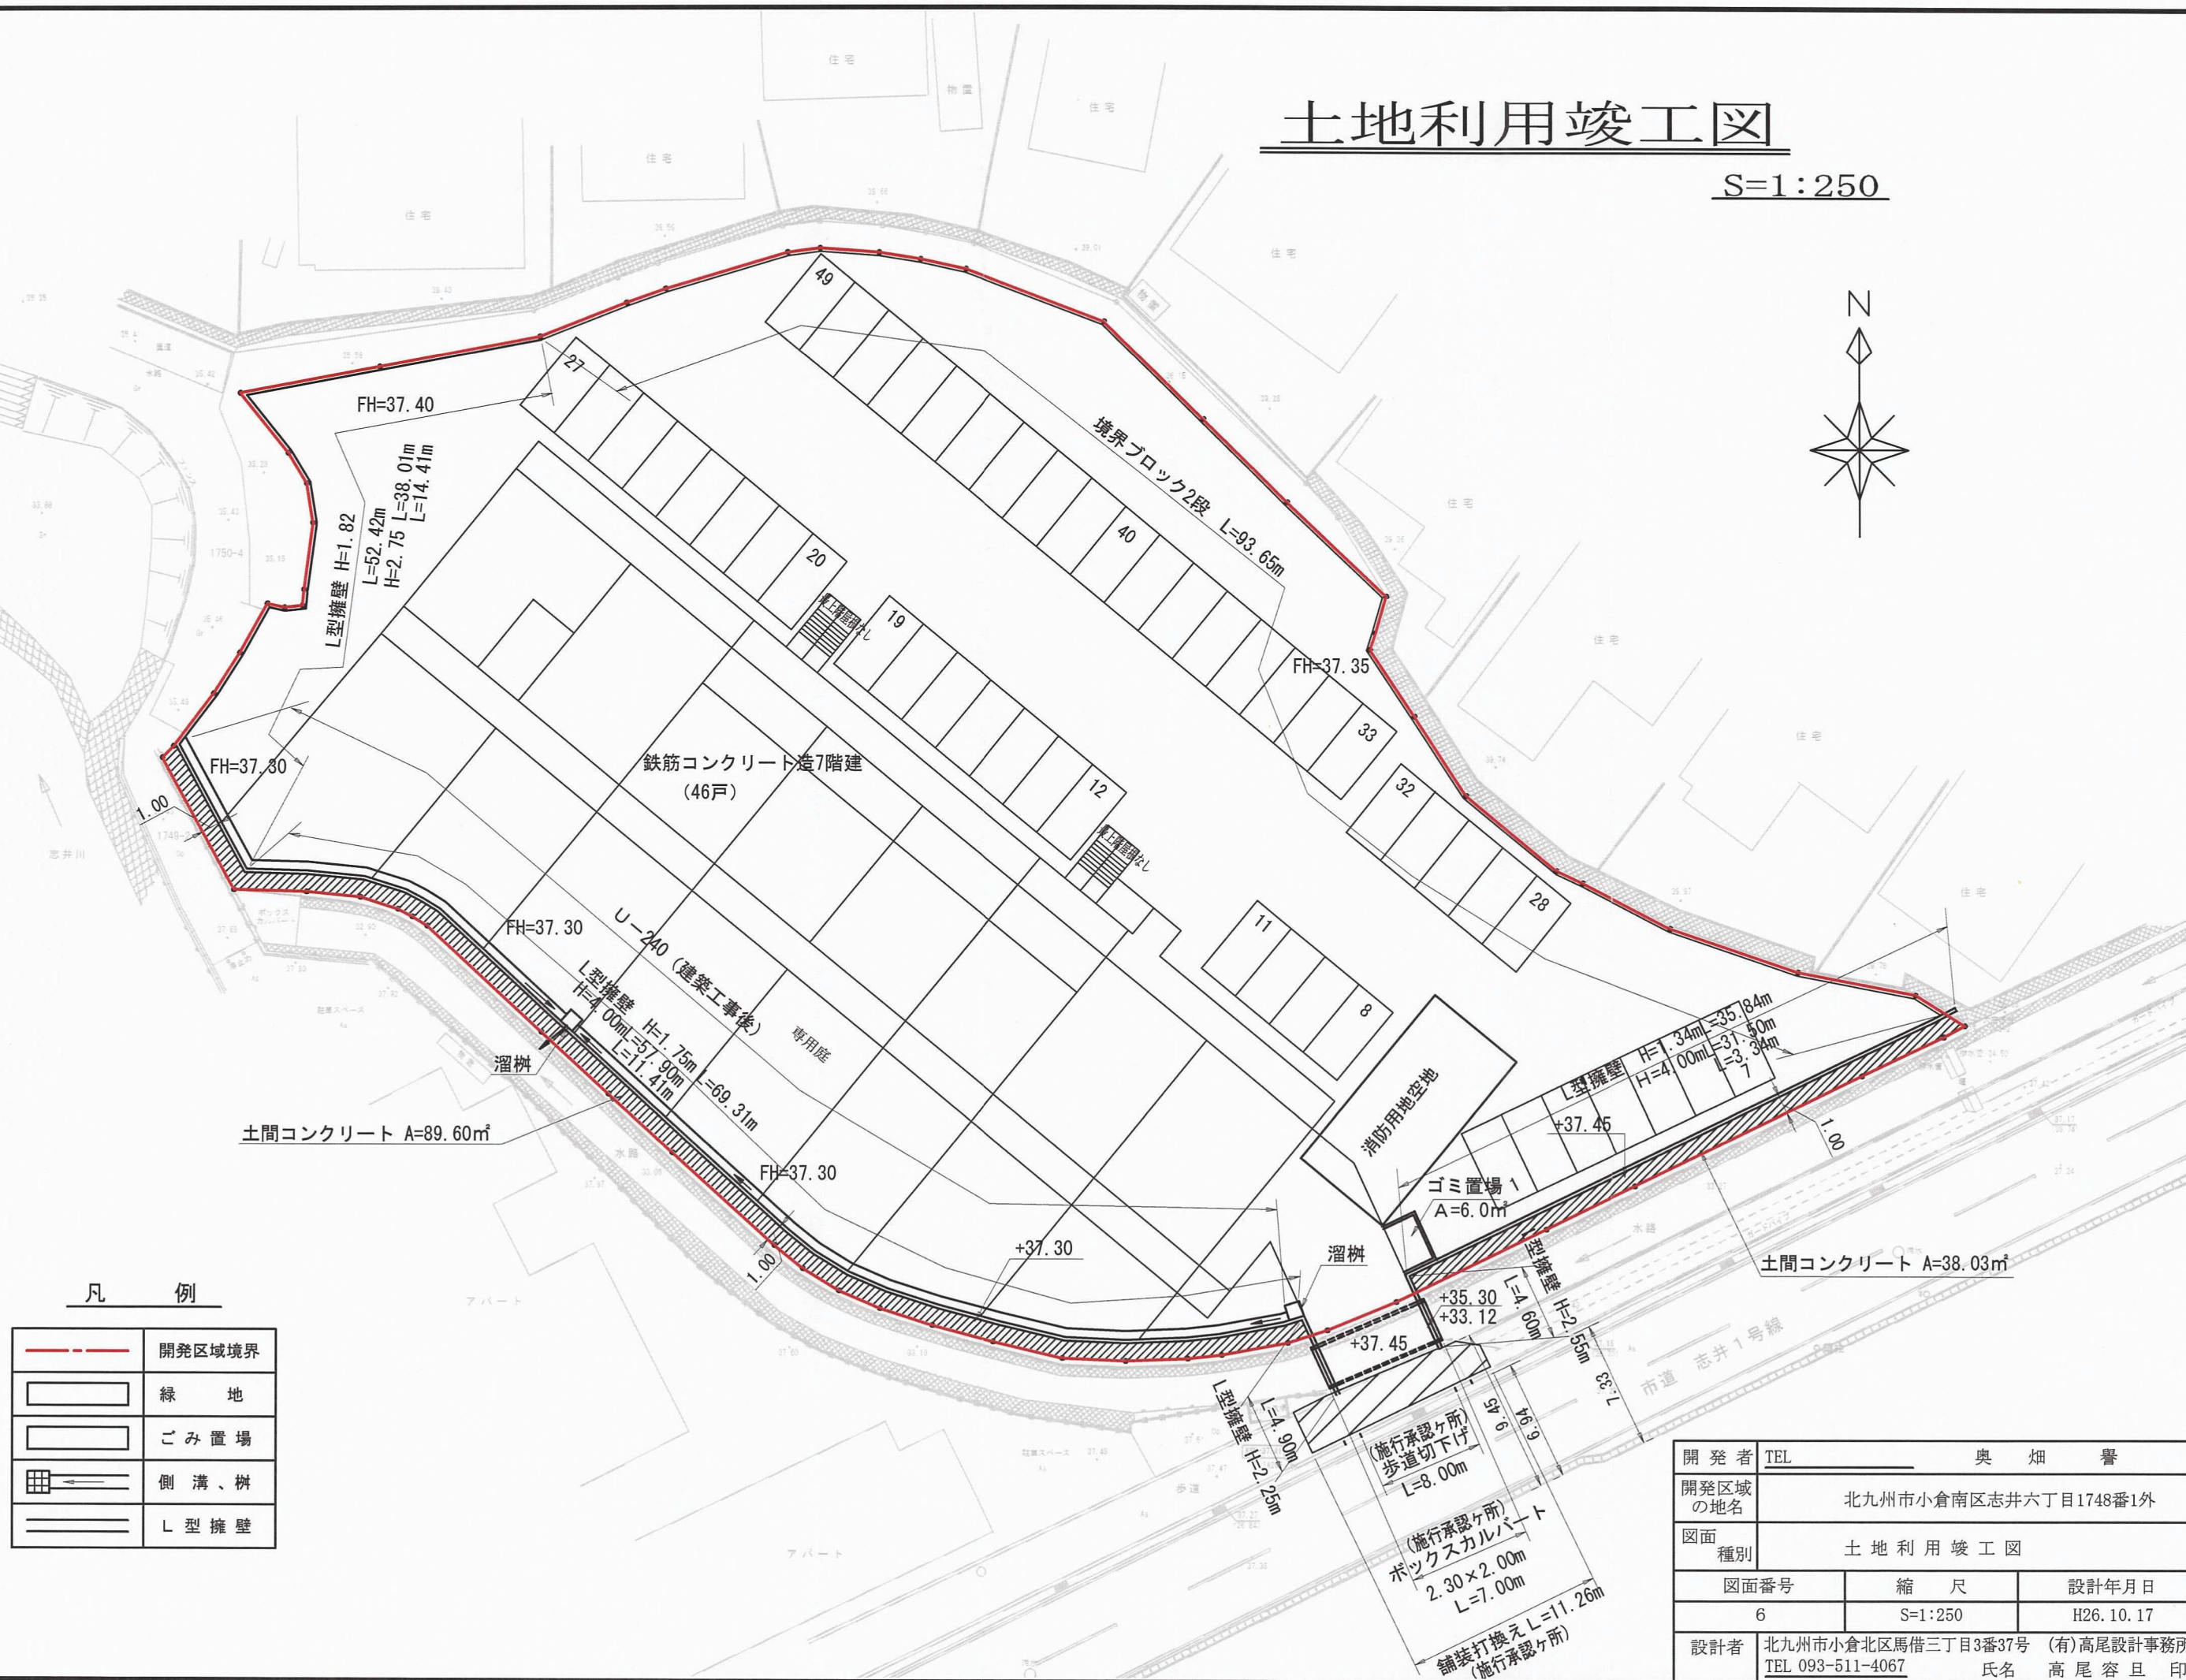

凡 例

	開発区域境界
	緑 地
	こみ置場
	側溝、樹
	L 型 擁 壁

開 発 者	TEL	奥 畑 馨
開発区域 の地名	北九州市小倉南区志井六丁目1748番1外	
図面 種別	土 地 利 用 竣 工 図	
図面番号	縮 尺	設計年月日
6	S=1:250	H26.10.17
設計者	北九州市小倉北区馬借三丁目3番37号 (有)高尾設計事務所 TEL 093-511-4067 氏名 高 尾 容 旦 印	