


土地利用計画平面図 S=1/300

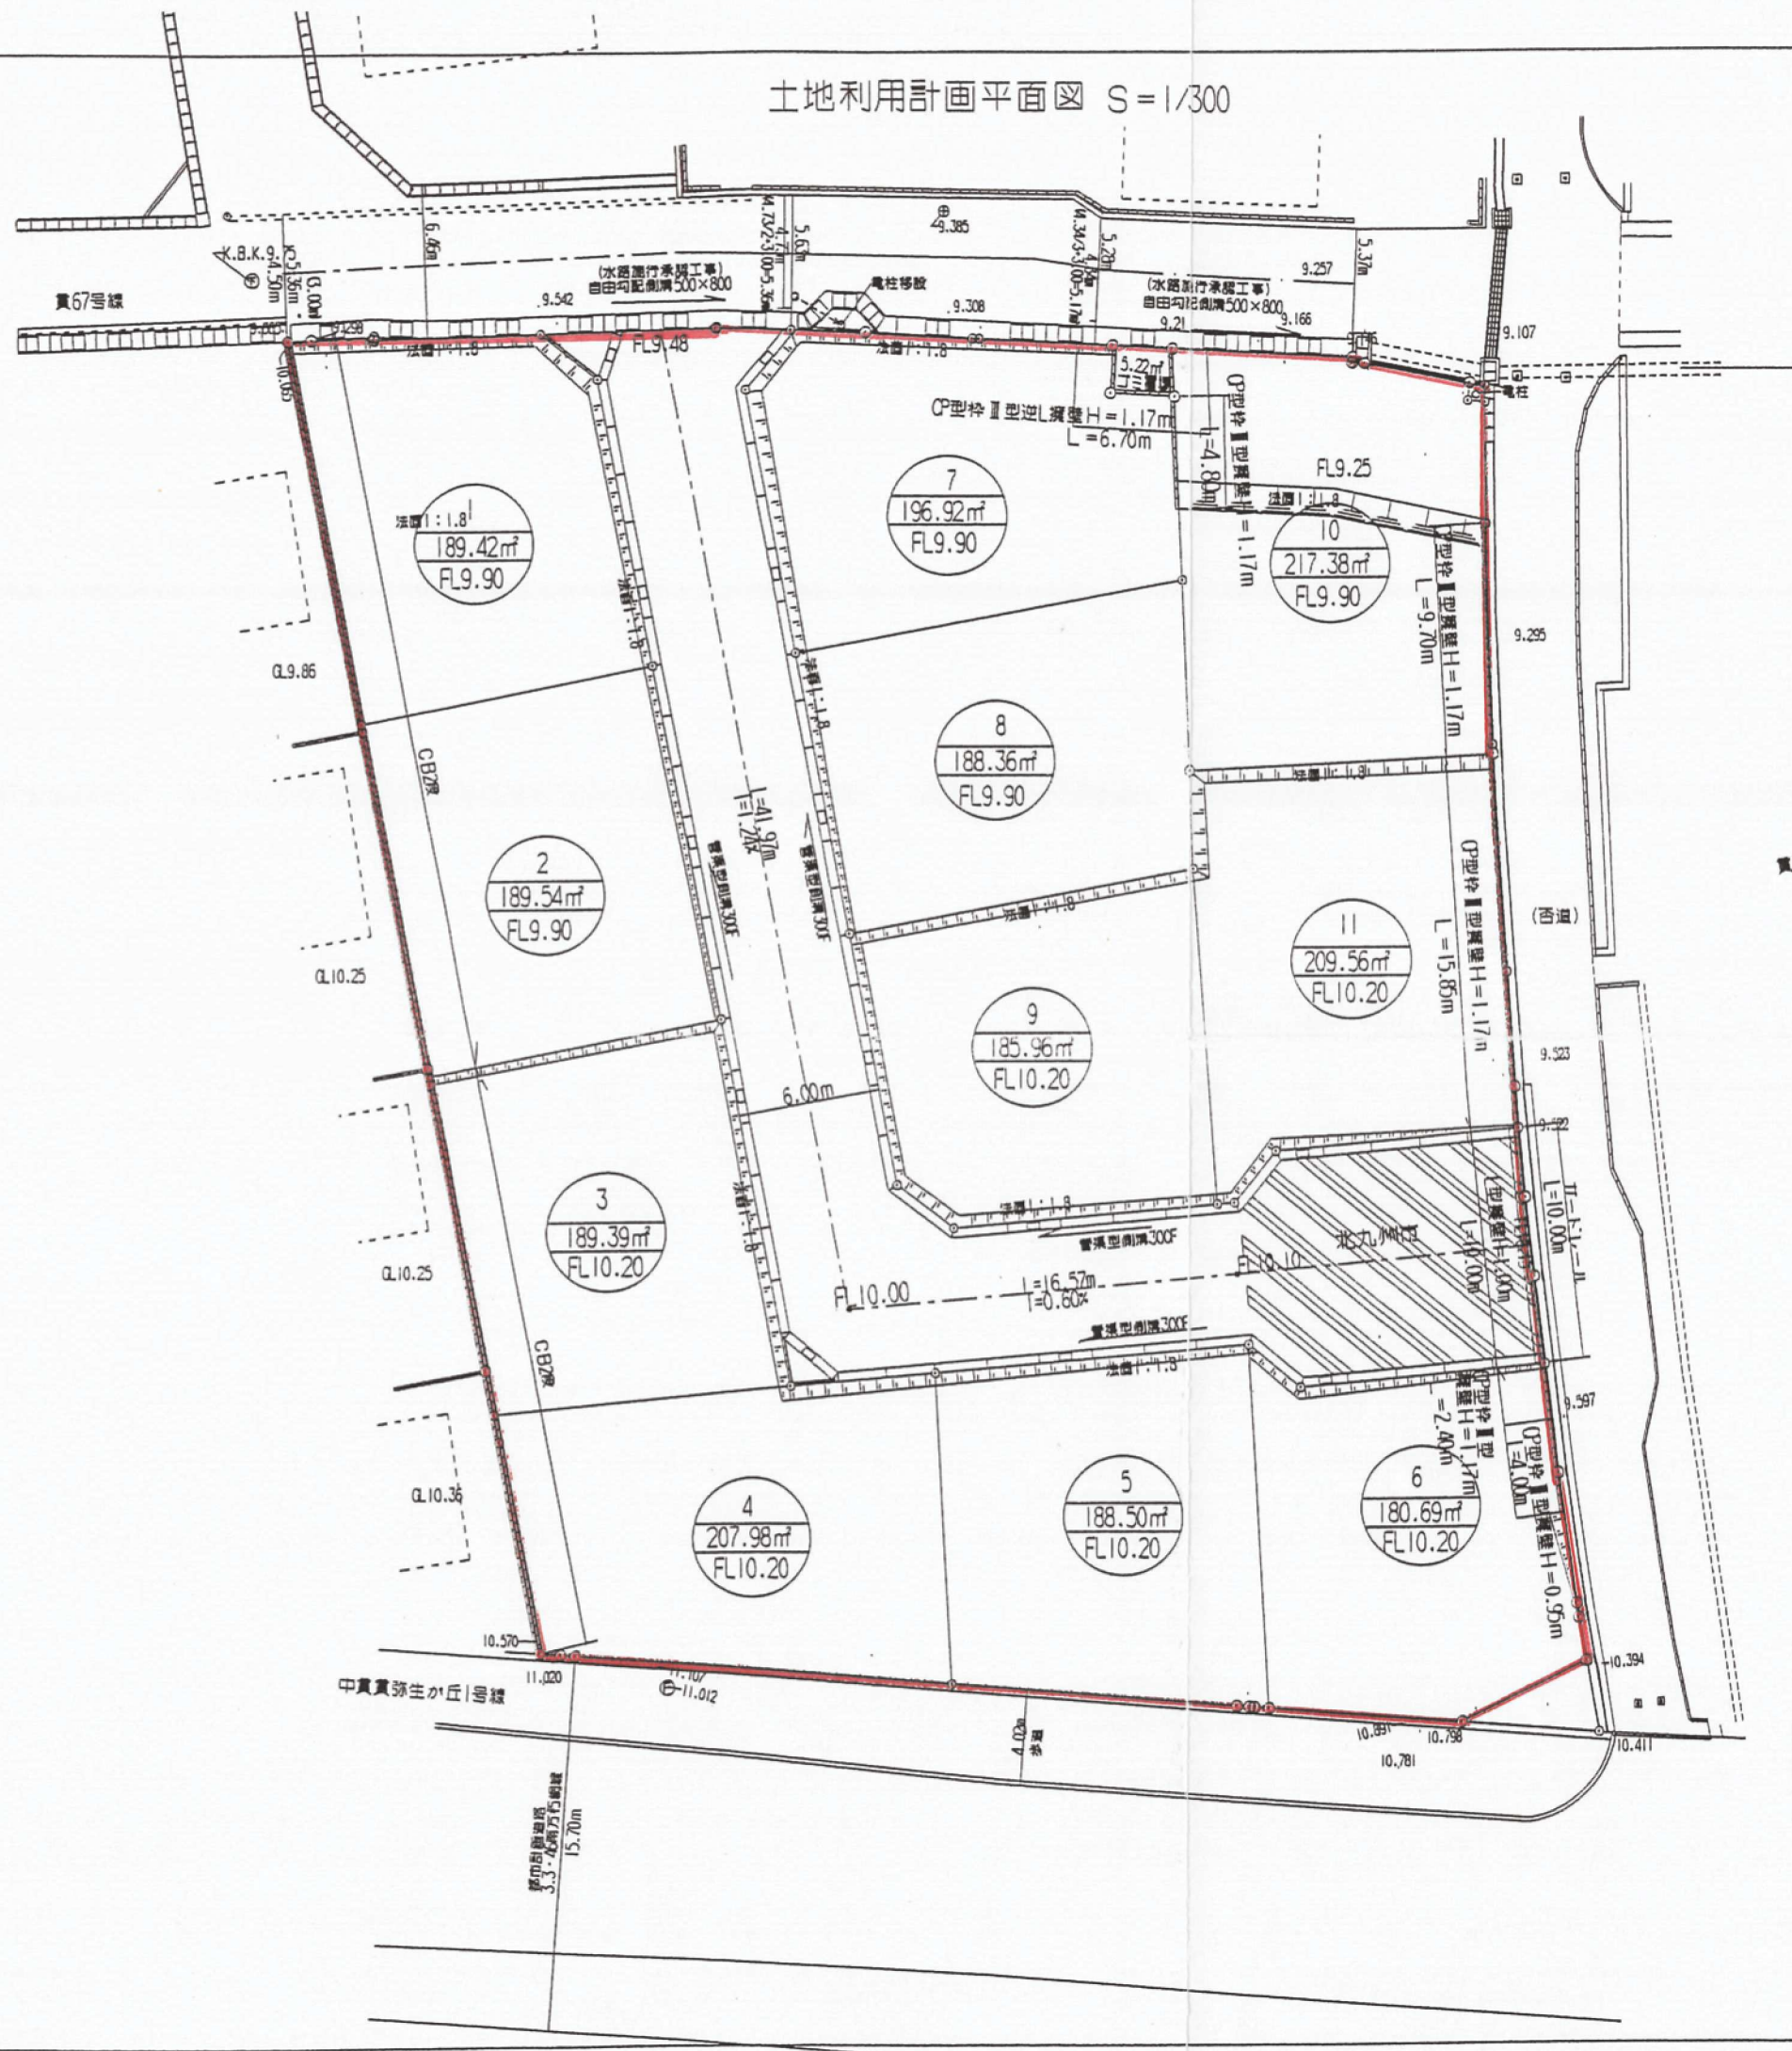

竣工図

申請者	有限会社 住 販		
申請区域 の地名	北九州市小倉南区中貫2丁目1620番1ほか		
図面種別	土地利用計画平面図		
図面番号	縮 尺	設 計 年 月 日	
5	1/300	平成27年2月5日	
設計者	鶴丸土地家屋調査士事務所 土地家屋調査士 鶴 丸 政 雄 592-8033		