


北九州市小倉南区上貫三丁目
土地利用竣工図 S=1:500

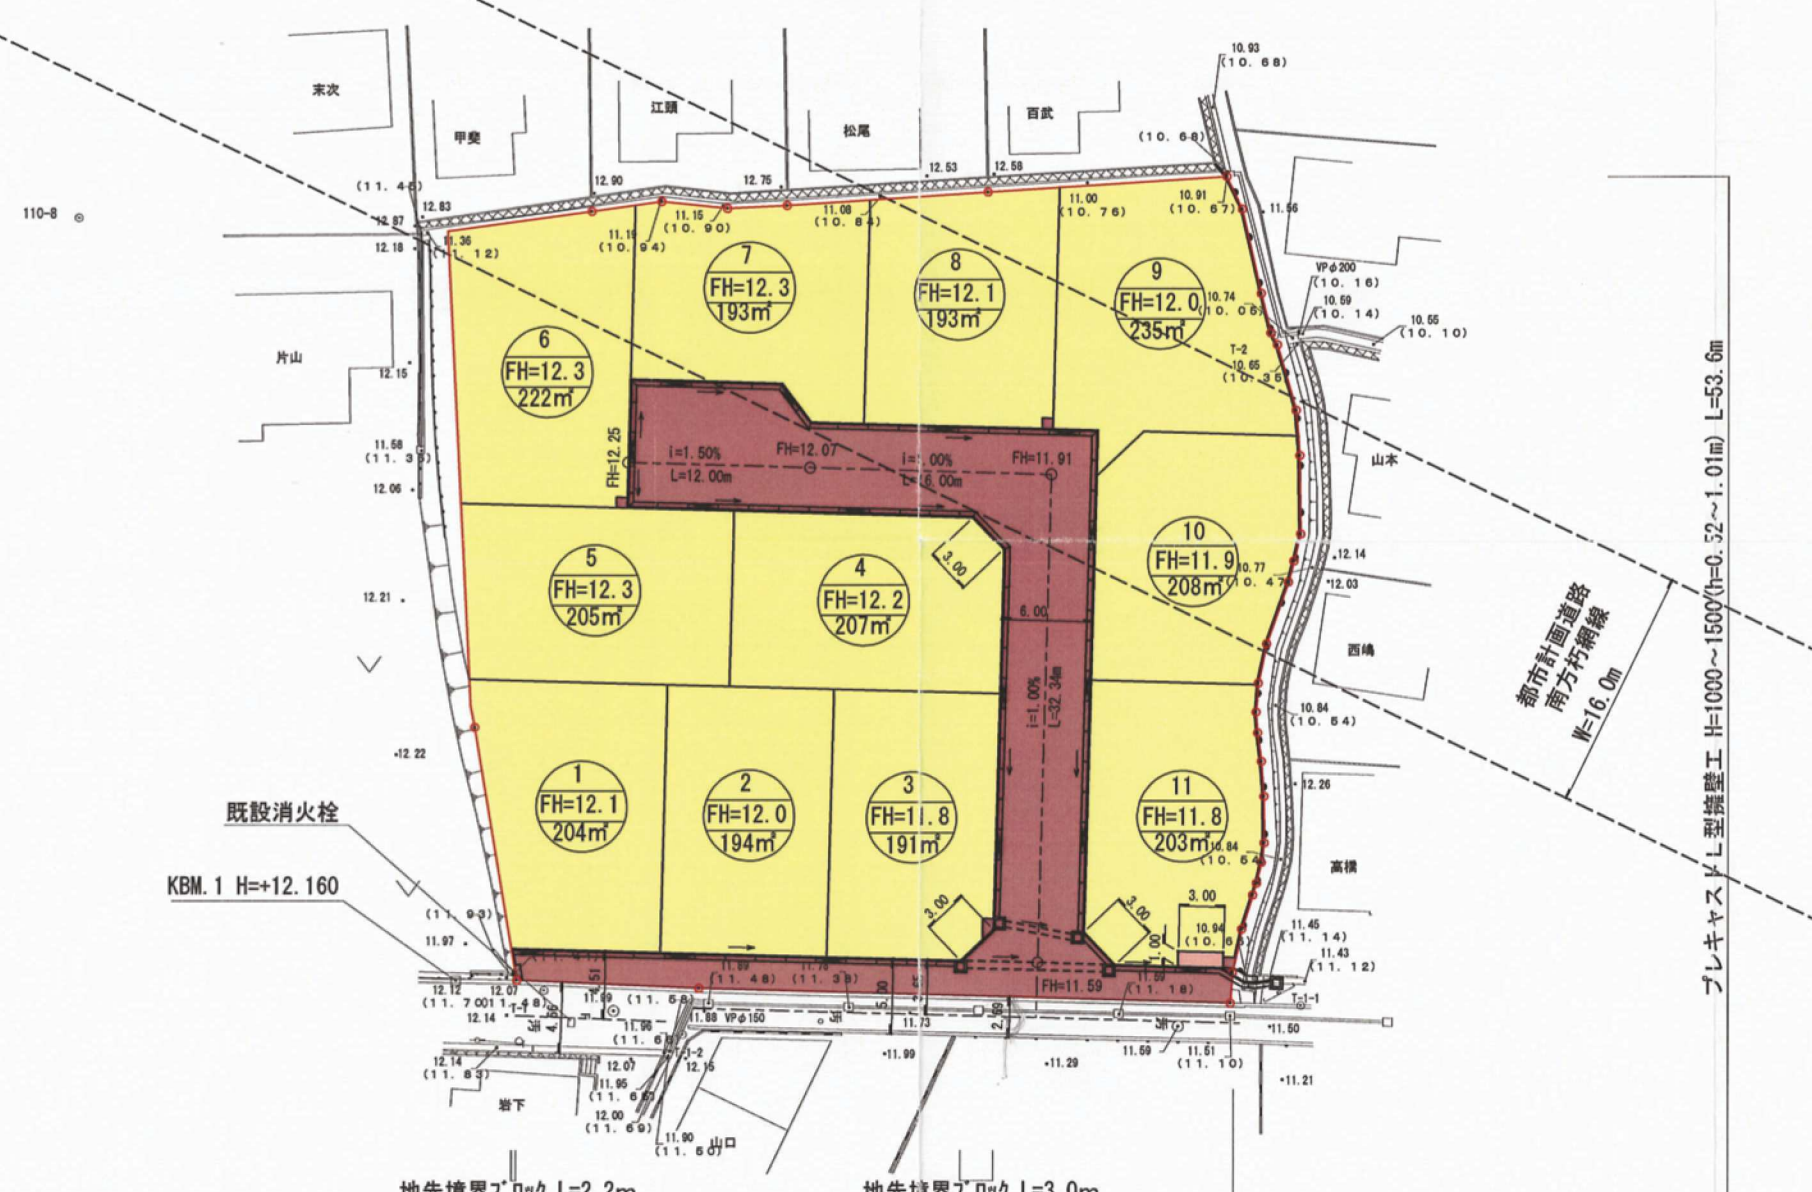

凡 例				
種 別	面積 (㎡)	比率 (%)	適 用	備 考
宅 地	2,255	81.56	<div></div>	区画番号 計画高 敷地面積 宅地戸数11戸
道 路	507	18.34	<div></div>	W=6.0m
コ ミニ テーション	3	0.10	<div></div>	
開発区域	2,765	100.00	<div></div>	

所 在	北九州市小倉南区上貫三丁目地内		
図 名	土地利用竣工図	年月日	H26.2.1
縮 尺	S=1/500	図 番	6/19
設 計	マサキ測量設計株式会社 福岡県直方市大字感田72 設計者 川村乾次郎 TEL (0949)-26-8		