


転回広場マーキング
S=1;300

土地利用計画平面図 S=1;300

北九州市小倉南区沼新町三丁目 1750-4

凡 例

	開発区域境界
	プレキャスト擁壁 h=地上高
	ブロック積擁壁 h=地上高
	空洞ブロック積
	宅地土羽工 1:1.8勾配
	管渠型側溝300F
	地先境界ブロック
	区画境界
	流下方向
	宅 地
	道 路

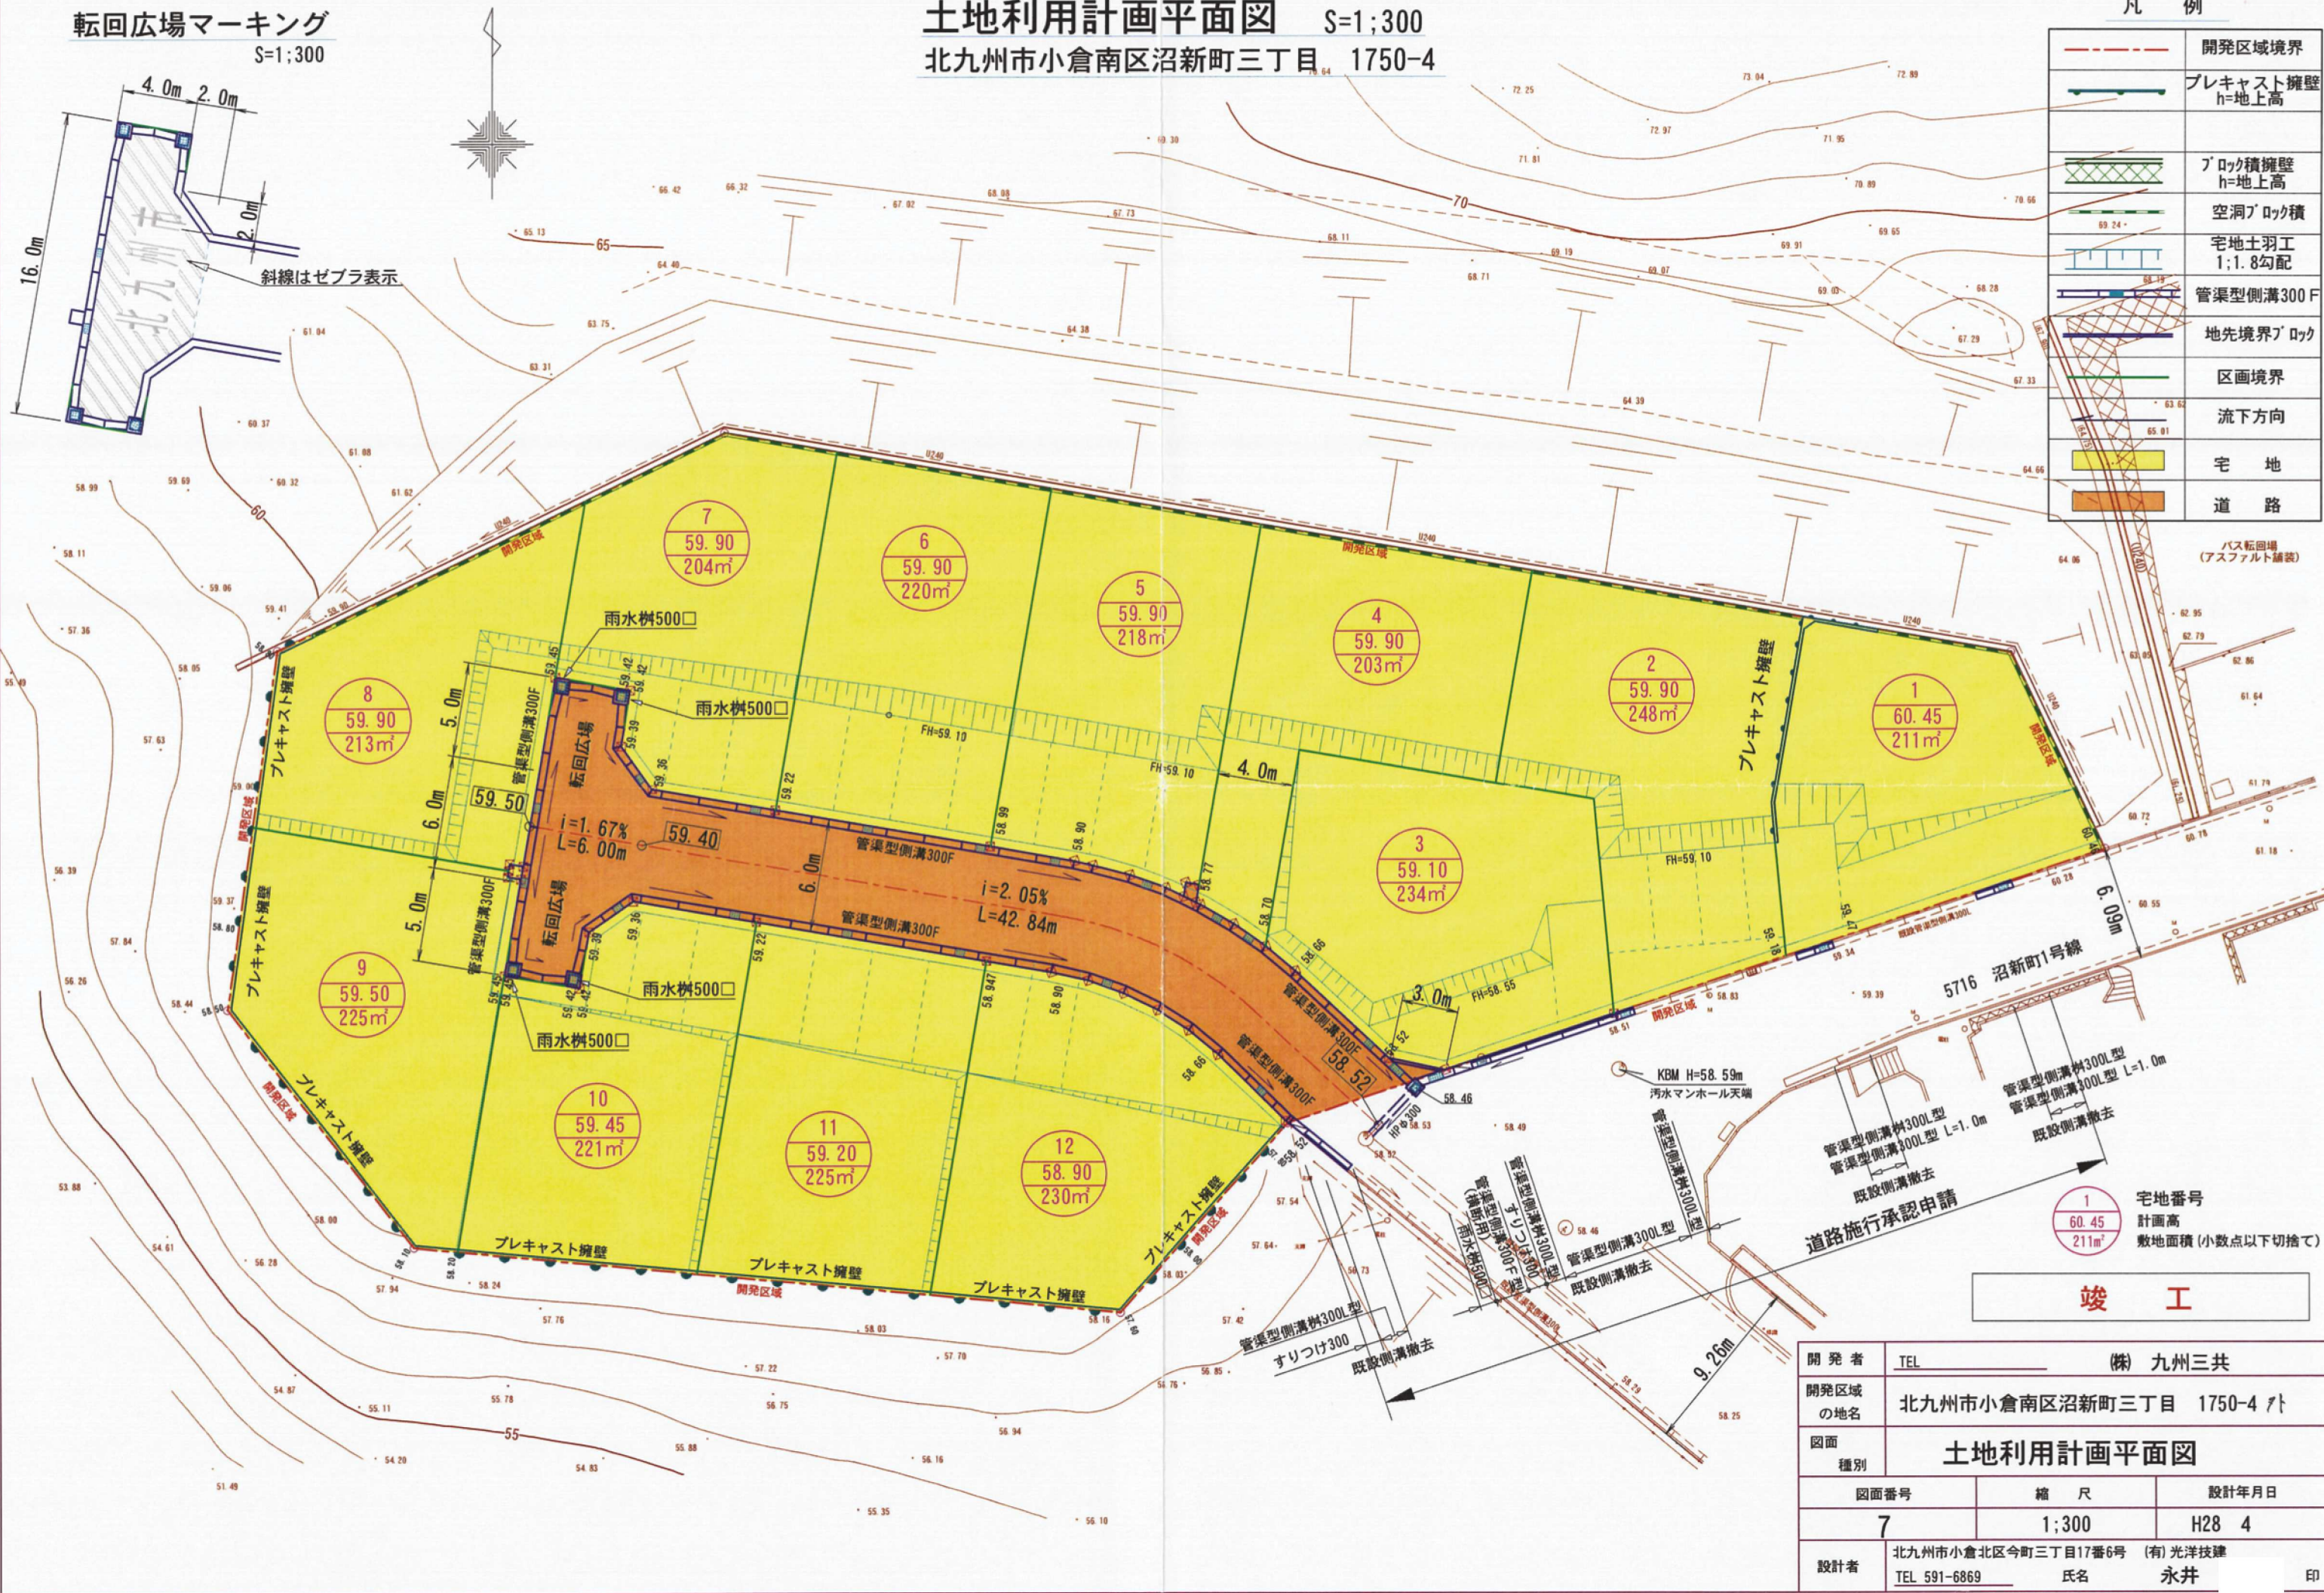

1 宅地番号
計画高
敷地面積(小数点以下切捨て)
60.45
211m²

竣 工

開発者	TEL	(株) 九州三共
開発区域 の地名	北九州市小倉南区沼新町三丁目 1750-4	
図面 種別	土地利用計画平面図	
図面番号	縮 尺	設計年月日
7	1;300	H28 4
設計者	北九州市小倉北区今町三丁目17番6号 (有) 光洋技建 TEL 591-6869 氏名 永井 印	

27/26