


開 発 者	有限会社ミツワ総研 TEL (093) 475-8648		
開発区域の 地名	北九州市小倉南区 中吉田三丁目1429-2		
図 面 種 別	土地利用計画平面図		
図面番号	縮 尺	設計年月日	
7	S = 1 : 300	H27.10 ²⁶	
設計者	北九州市小倉南区八重洲町10-28-205 TEL 093-96 タナベ設計事務所 代 表 田 邊 清		
(竣 工 図)			

土地利用計画平面図 S=1:300

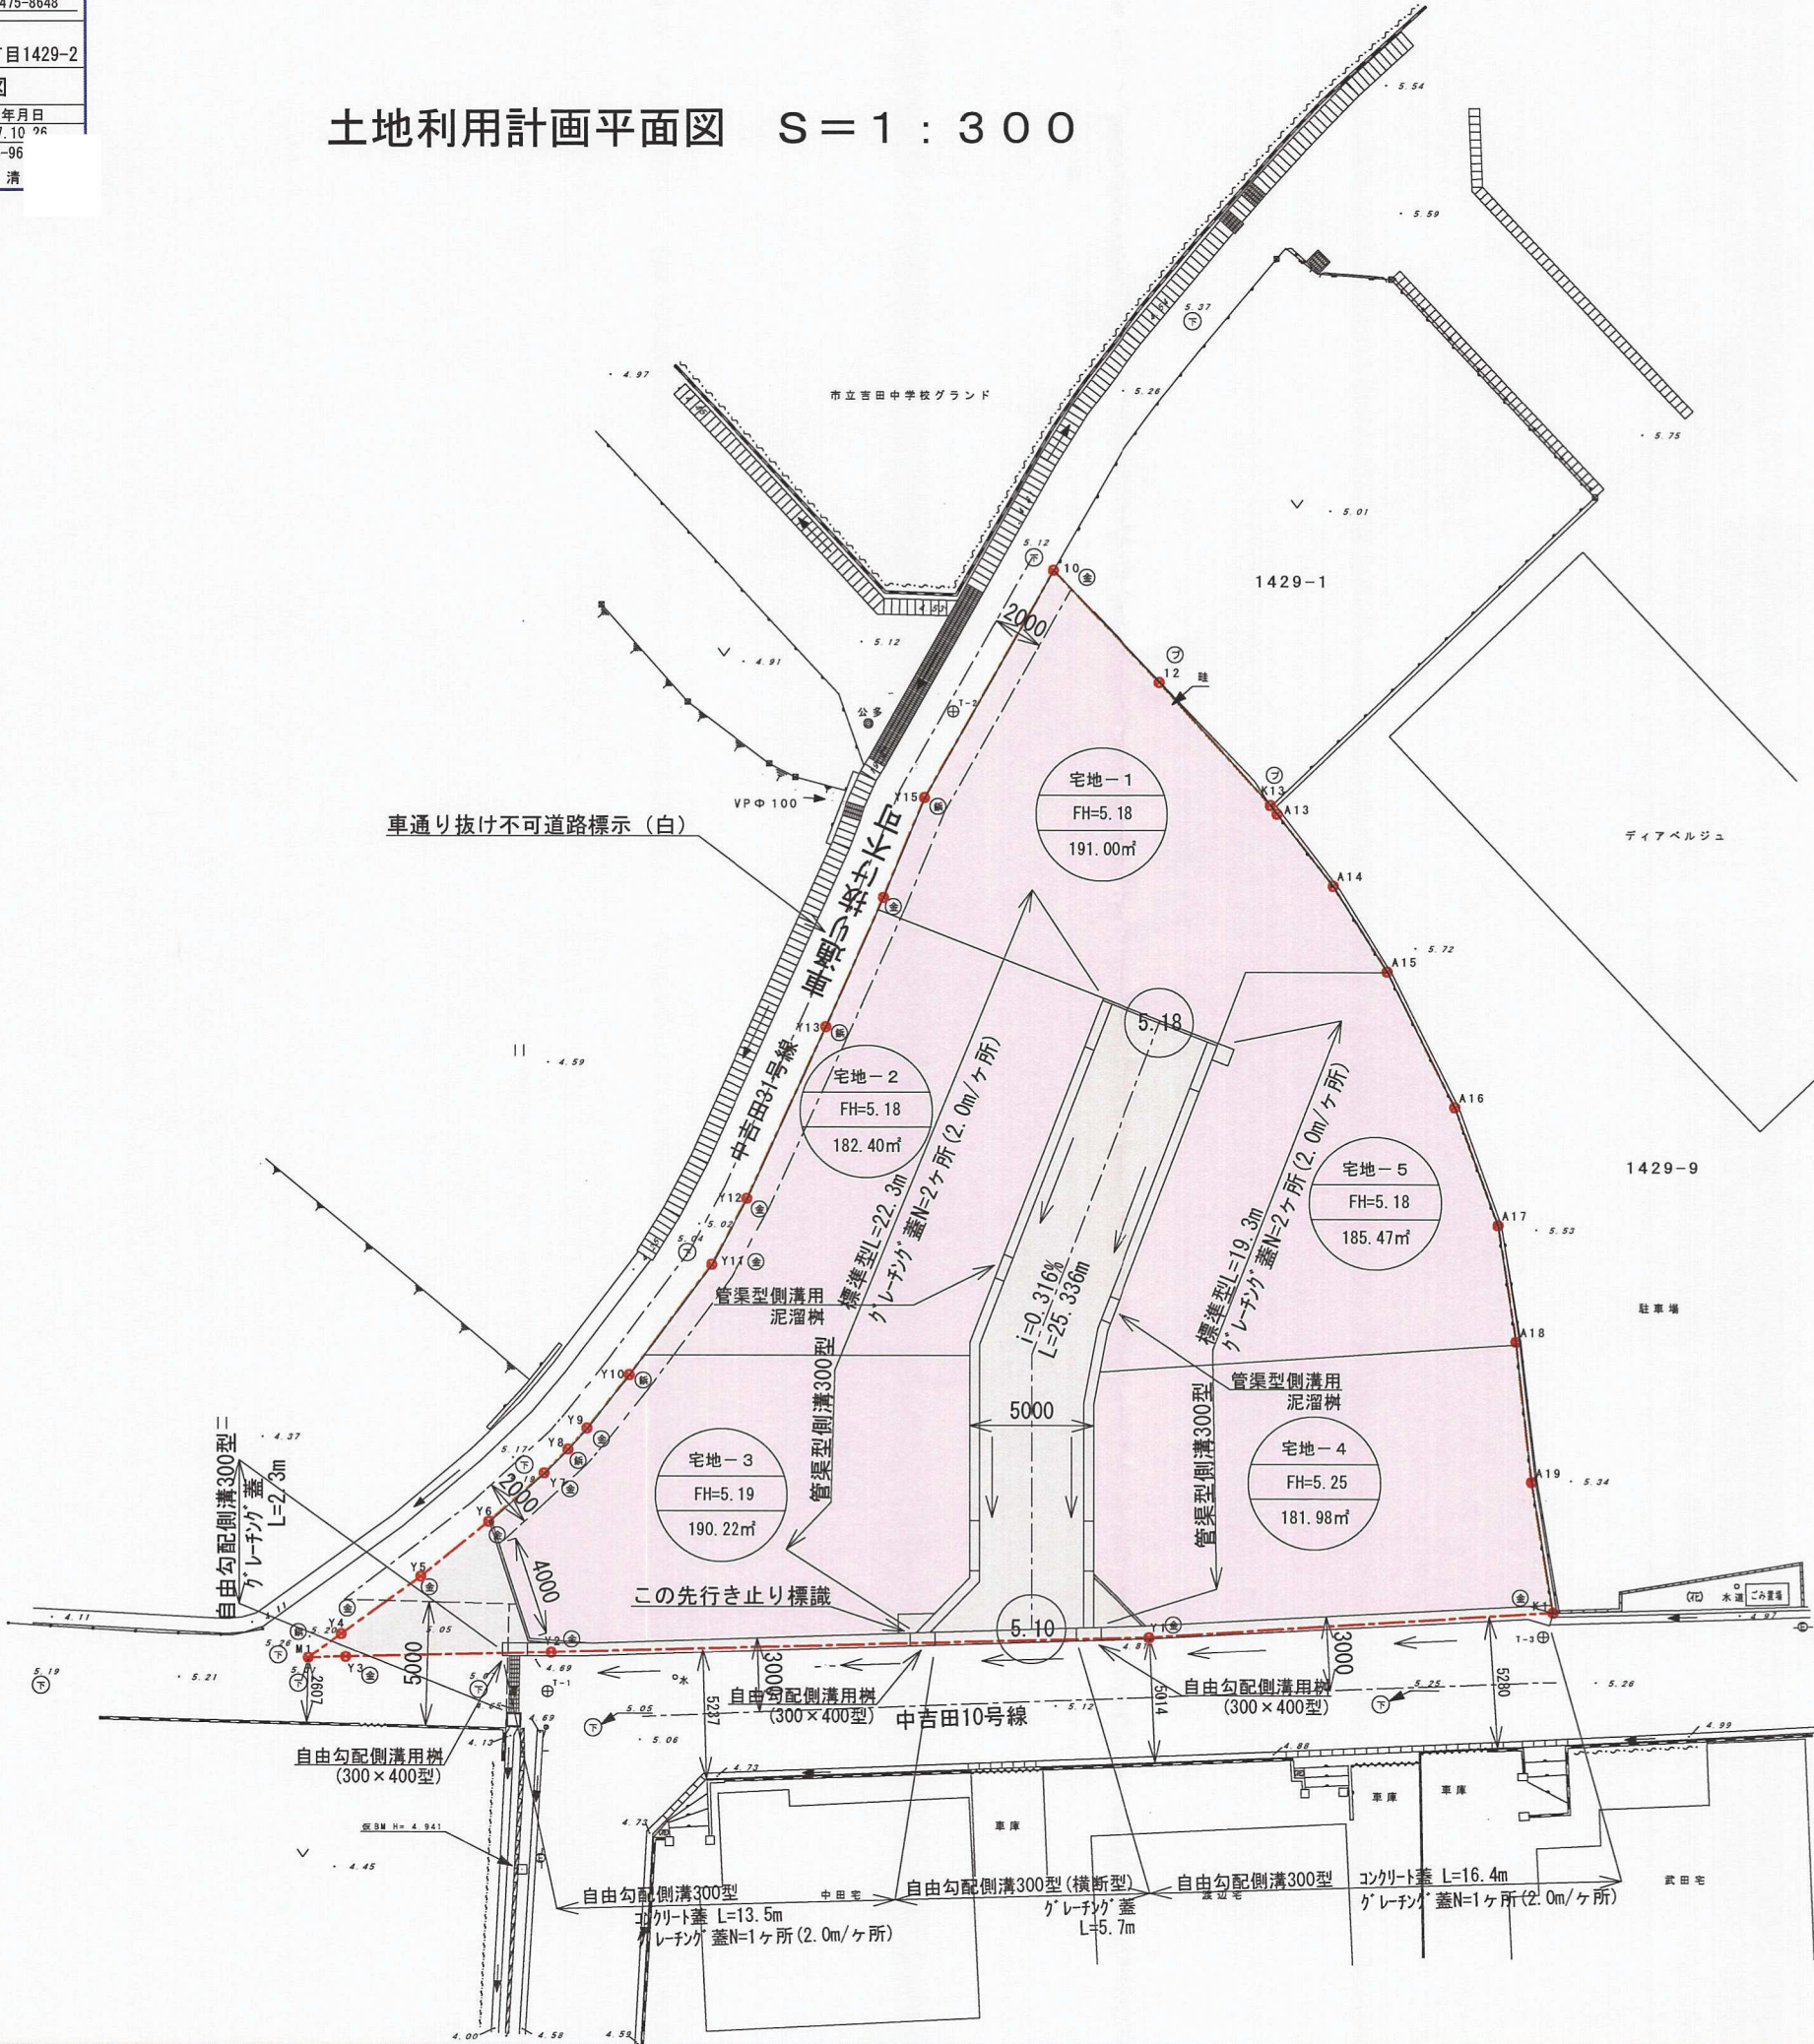

土地利用計画表					
色 別	名 称	面積 (㎡)	面積 (坪)	比率 (%)	用地及び工作物の帰属
	宅地用地	931.10	281.66	84.21	開 発 者
	道路用地	174.58	52.81	15.79	北九州市
	開発面積	1105.68	334.47	100.00	