



土地利用竣工平面図 S=1/300

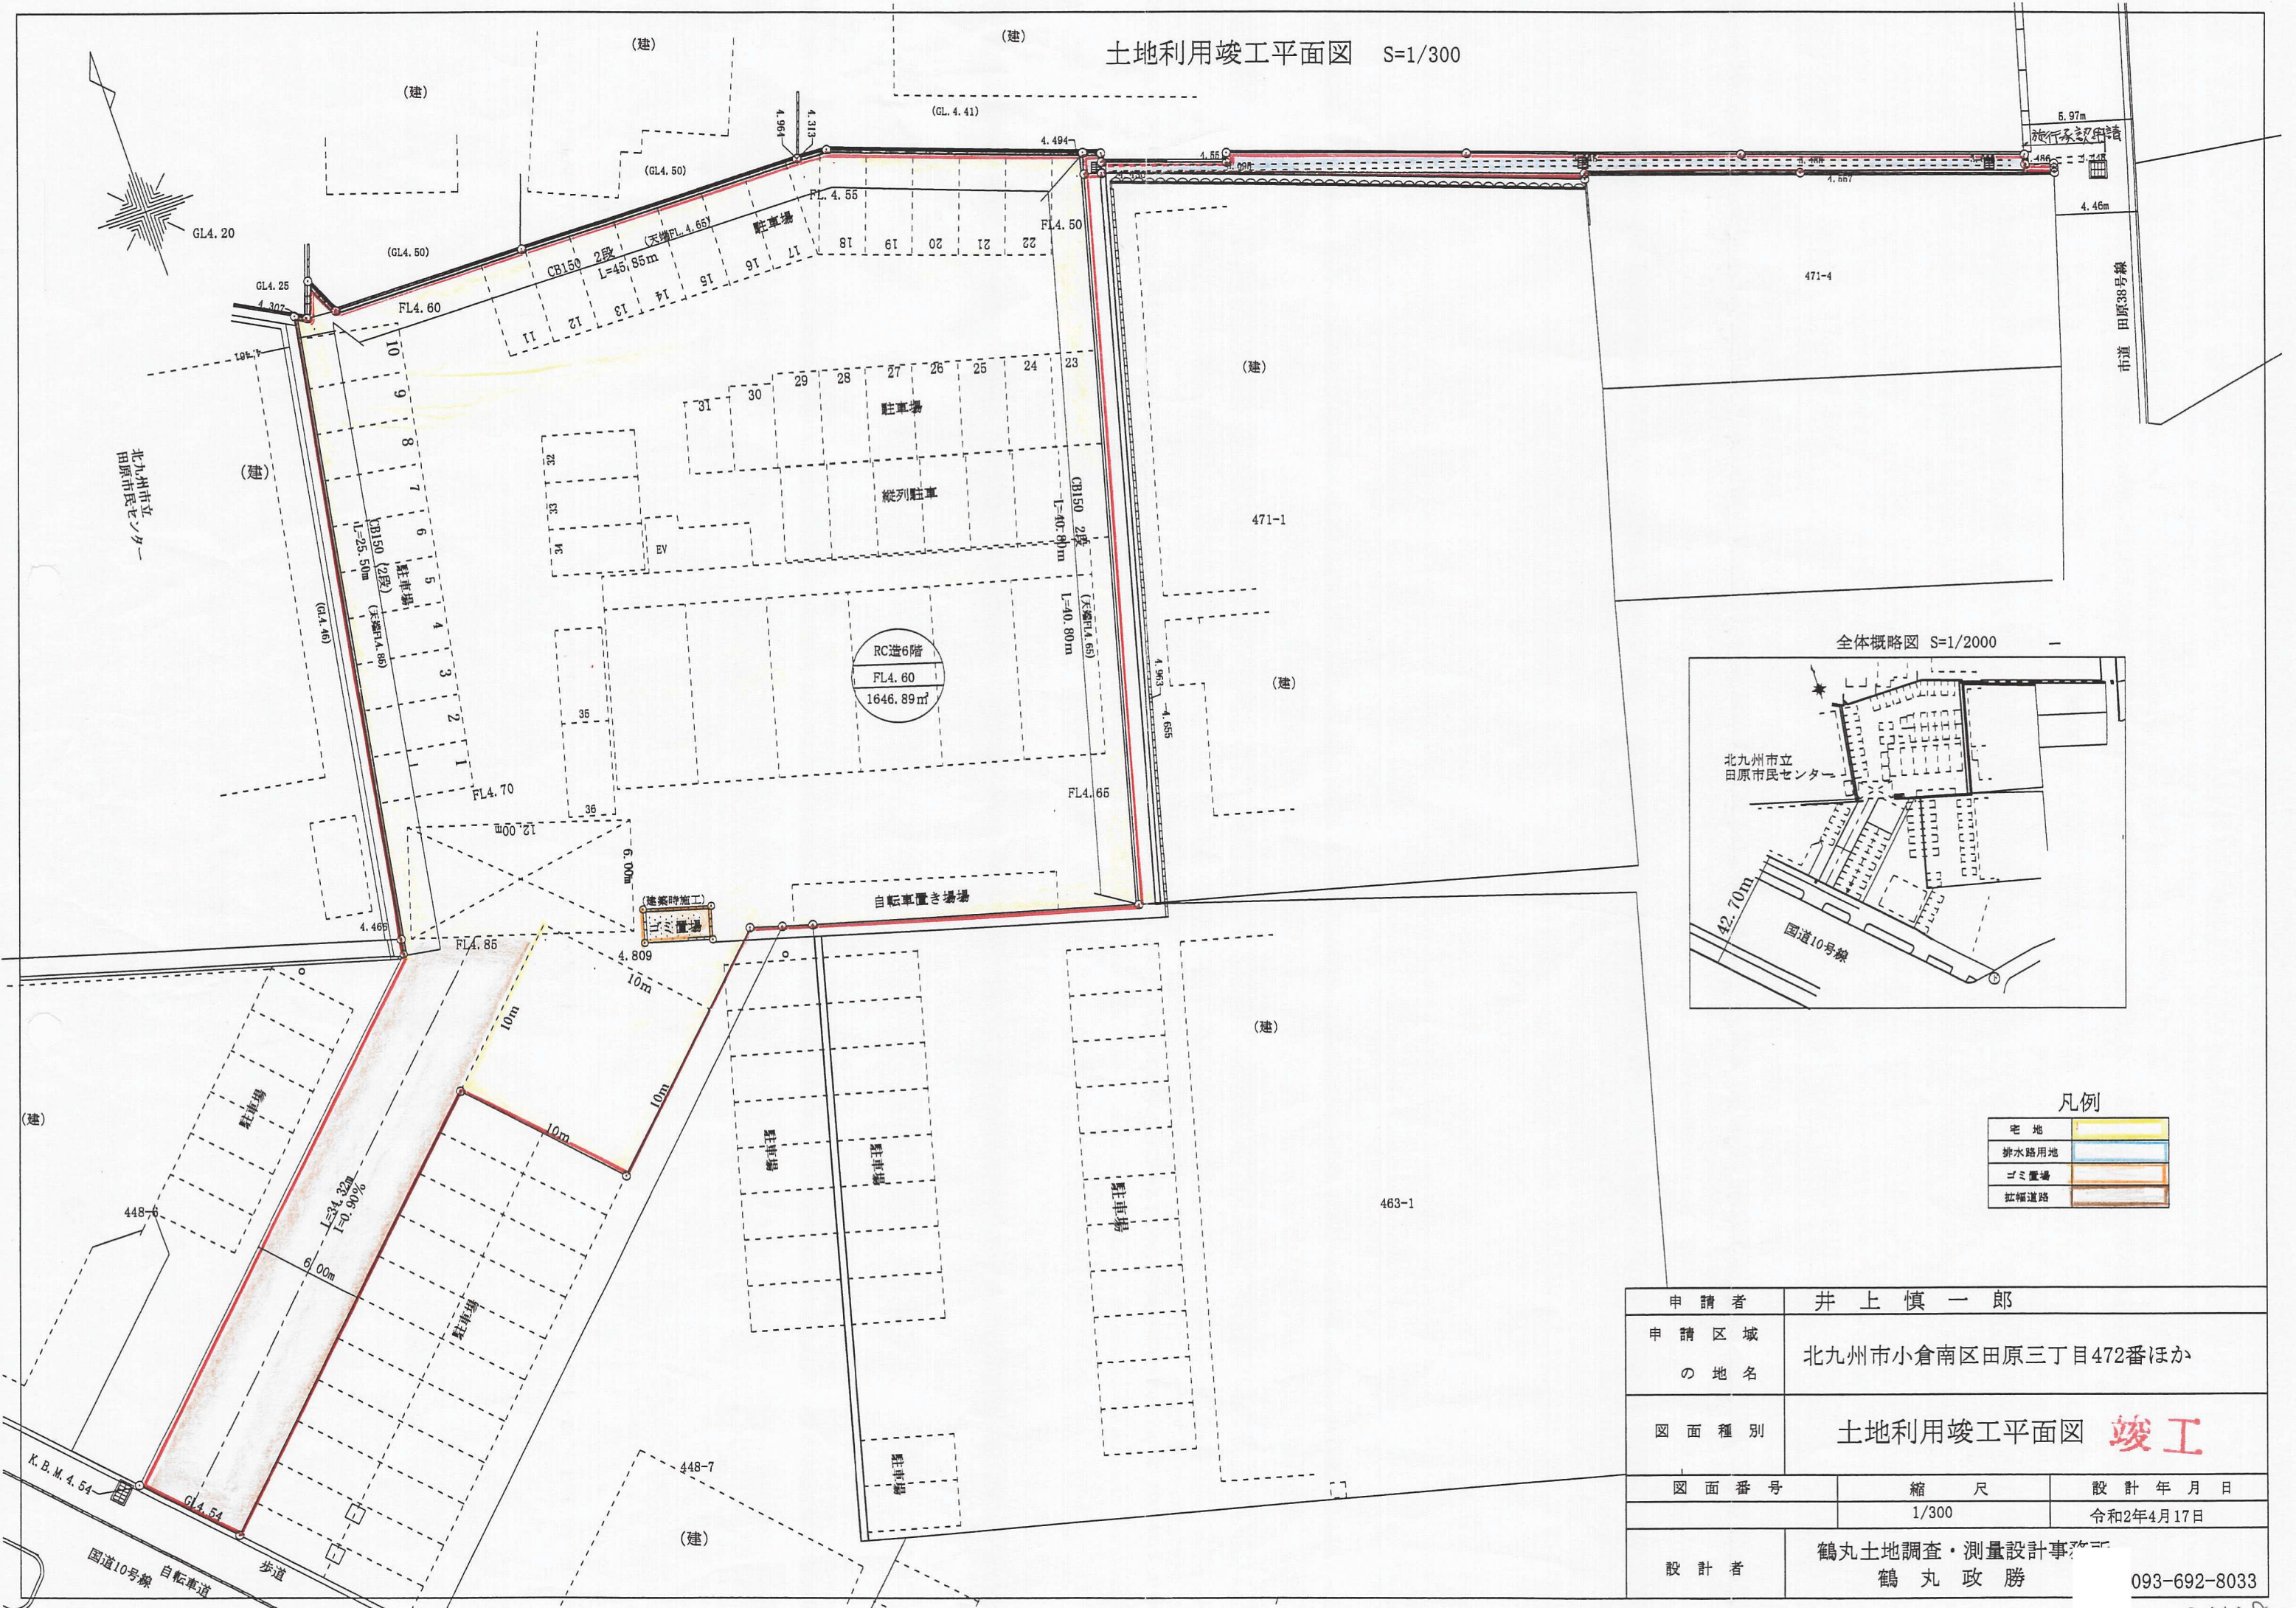

全体概略図 S=1/2000

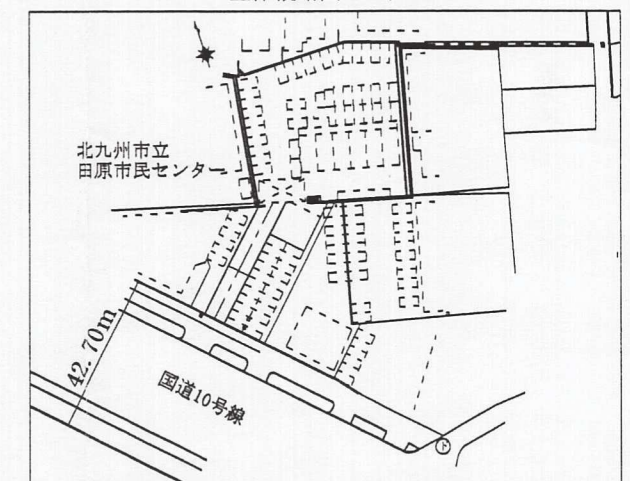

凡例

宅地	
排水路用地	
ゴミ置場	
拡幅道路	

申請者	井上 慎 一 郎		
申請区域 の 地 名	北九州市小倉南区田原三丁目472番ほか		
図面種別	土地利用竣工平面図 竣工		
図面番号	縮 尺	設 計 年 月 日	
	1/300	令和2年4月17日	
設 計 者	鶴丸土地調査・測量設計事務所 鶴 丸 政 勝		093-692-8033