


# 土地利用竣工図

S=1:250

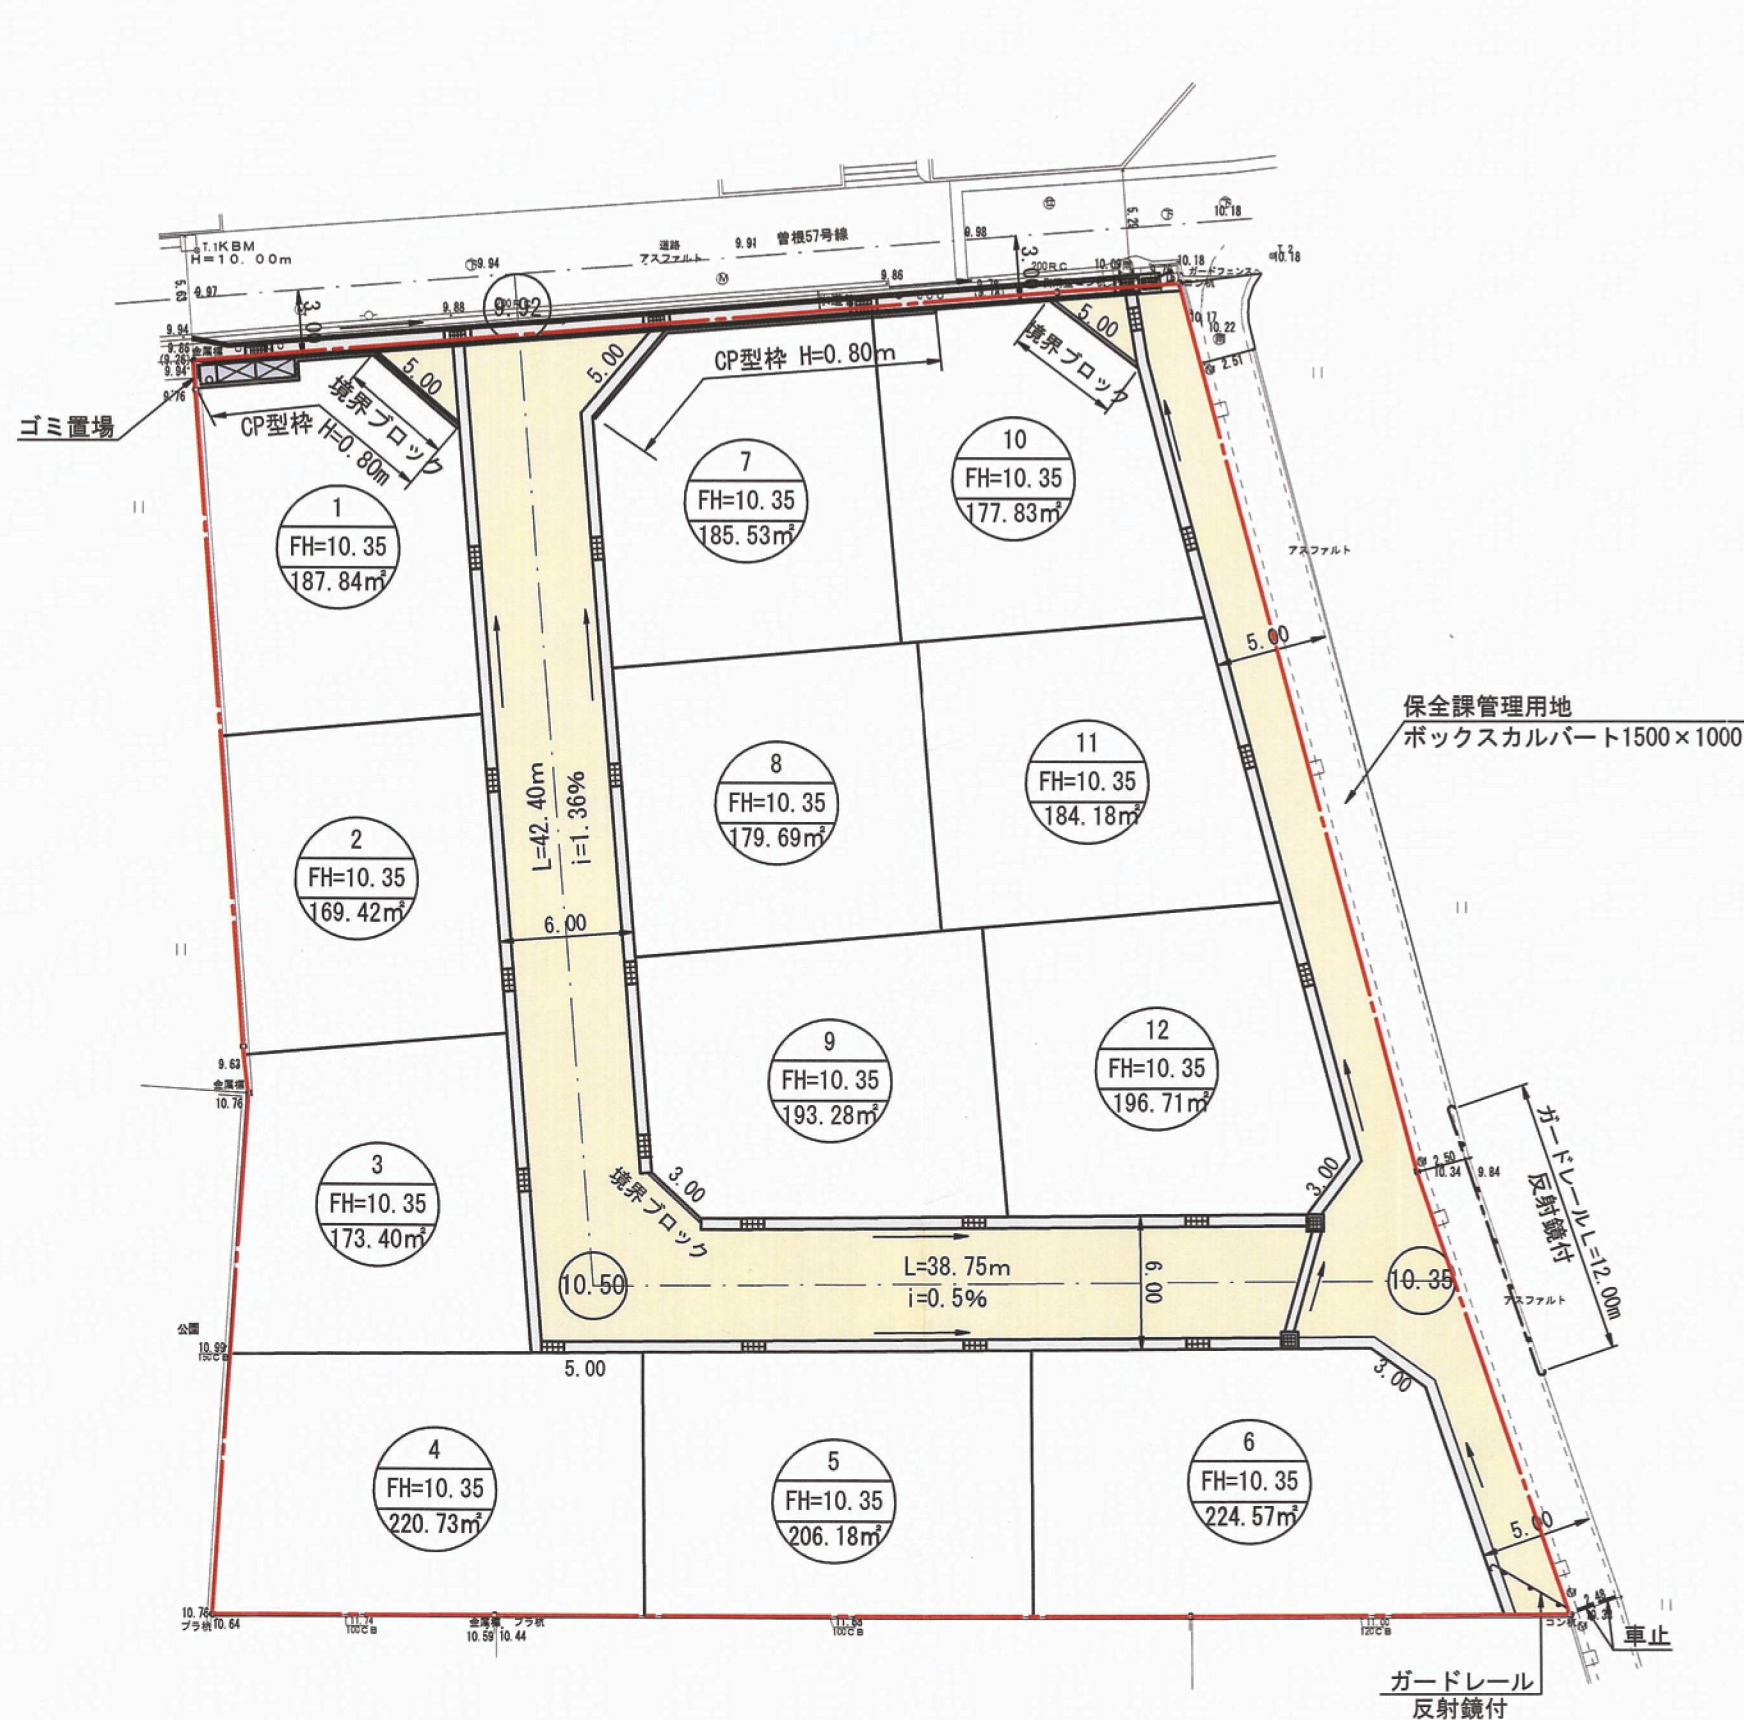

## 凡 例

	開発区域境界
	道 路
	ごみ 置 場
	側 溝、樹

## 竣 工 図

開 発 者	TEL 093-571-1555	東宝ホーム株式会社
開発区域の地名	北九州市小倉南区中曽根六丁目	
図面種別	土 地 利 用 竣 工 図	
図面番号	縮 尺	設計年月日
6	S=1:250	H22.7.8
設計者	北九州市小倉北区馬借三丁目3番37号 (有)高尾建設 TEL 093-511-4067 氏名 高尾 容	