


# 土地利用竣工図

S=1:250

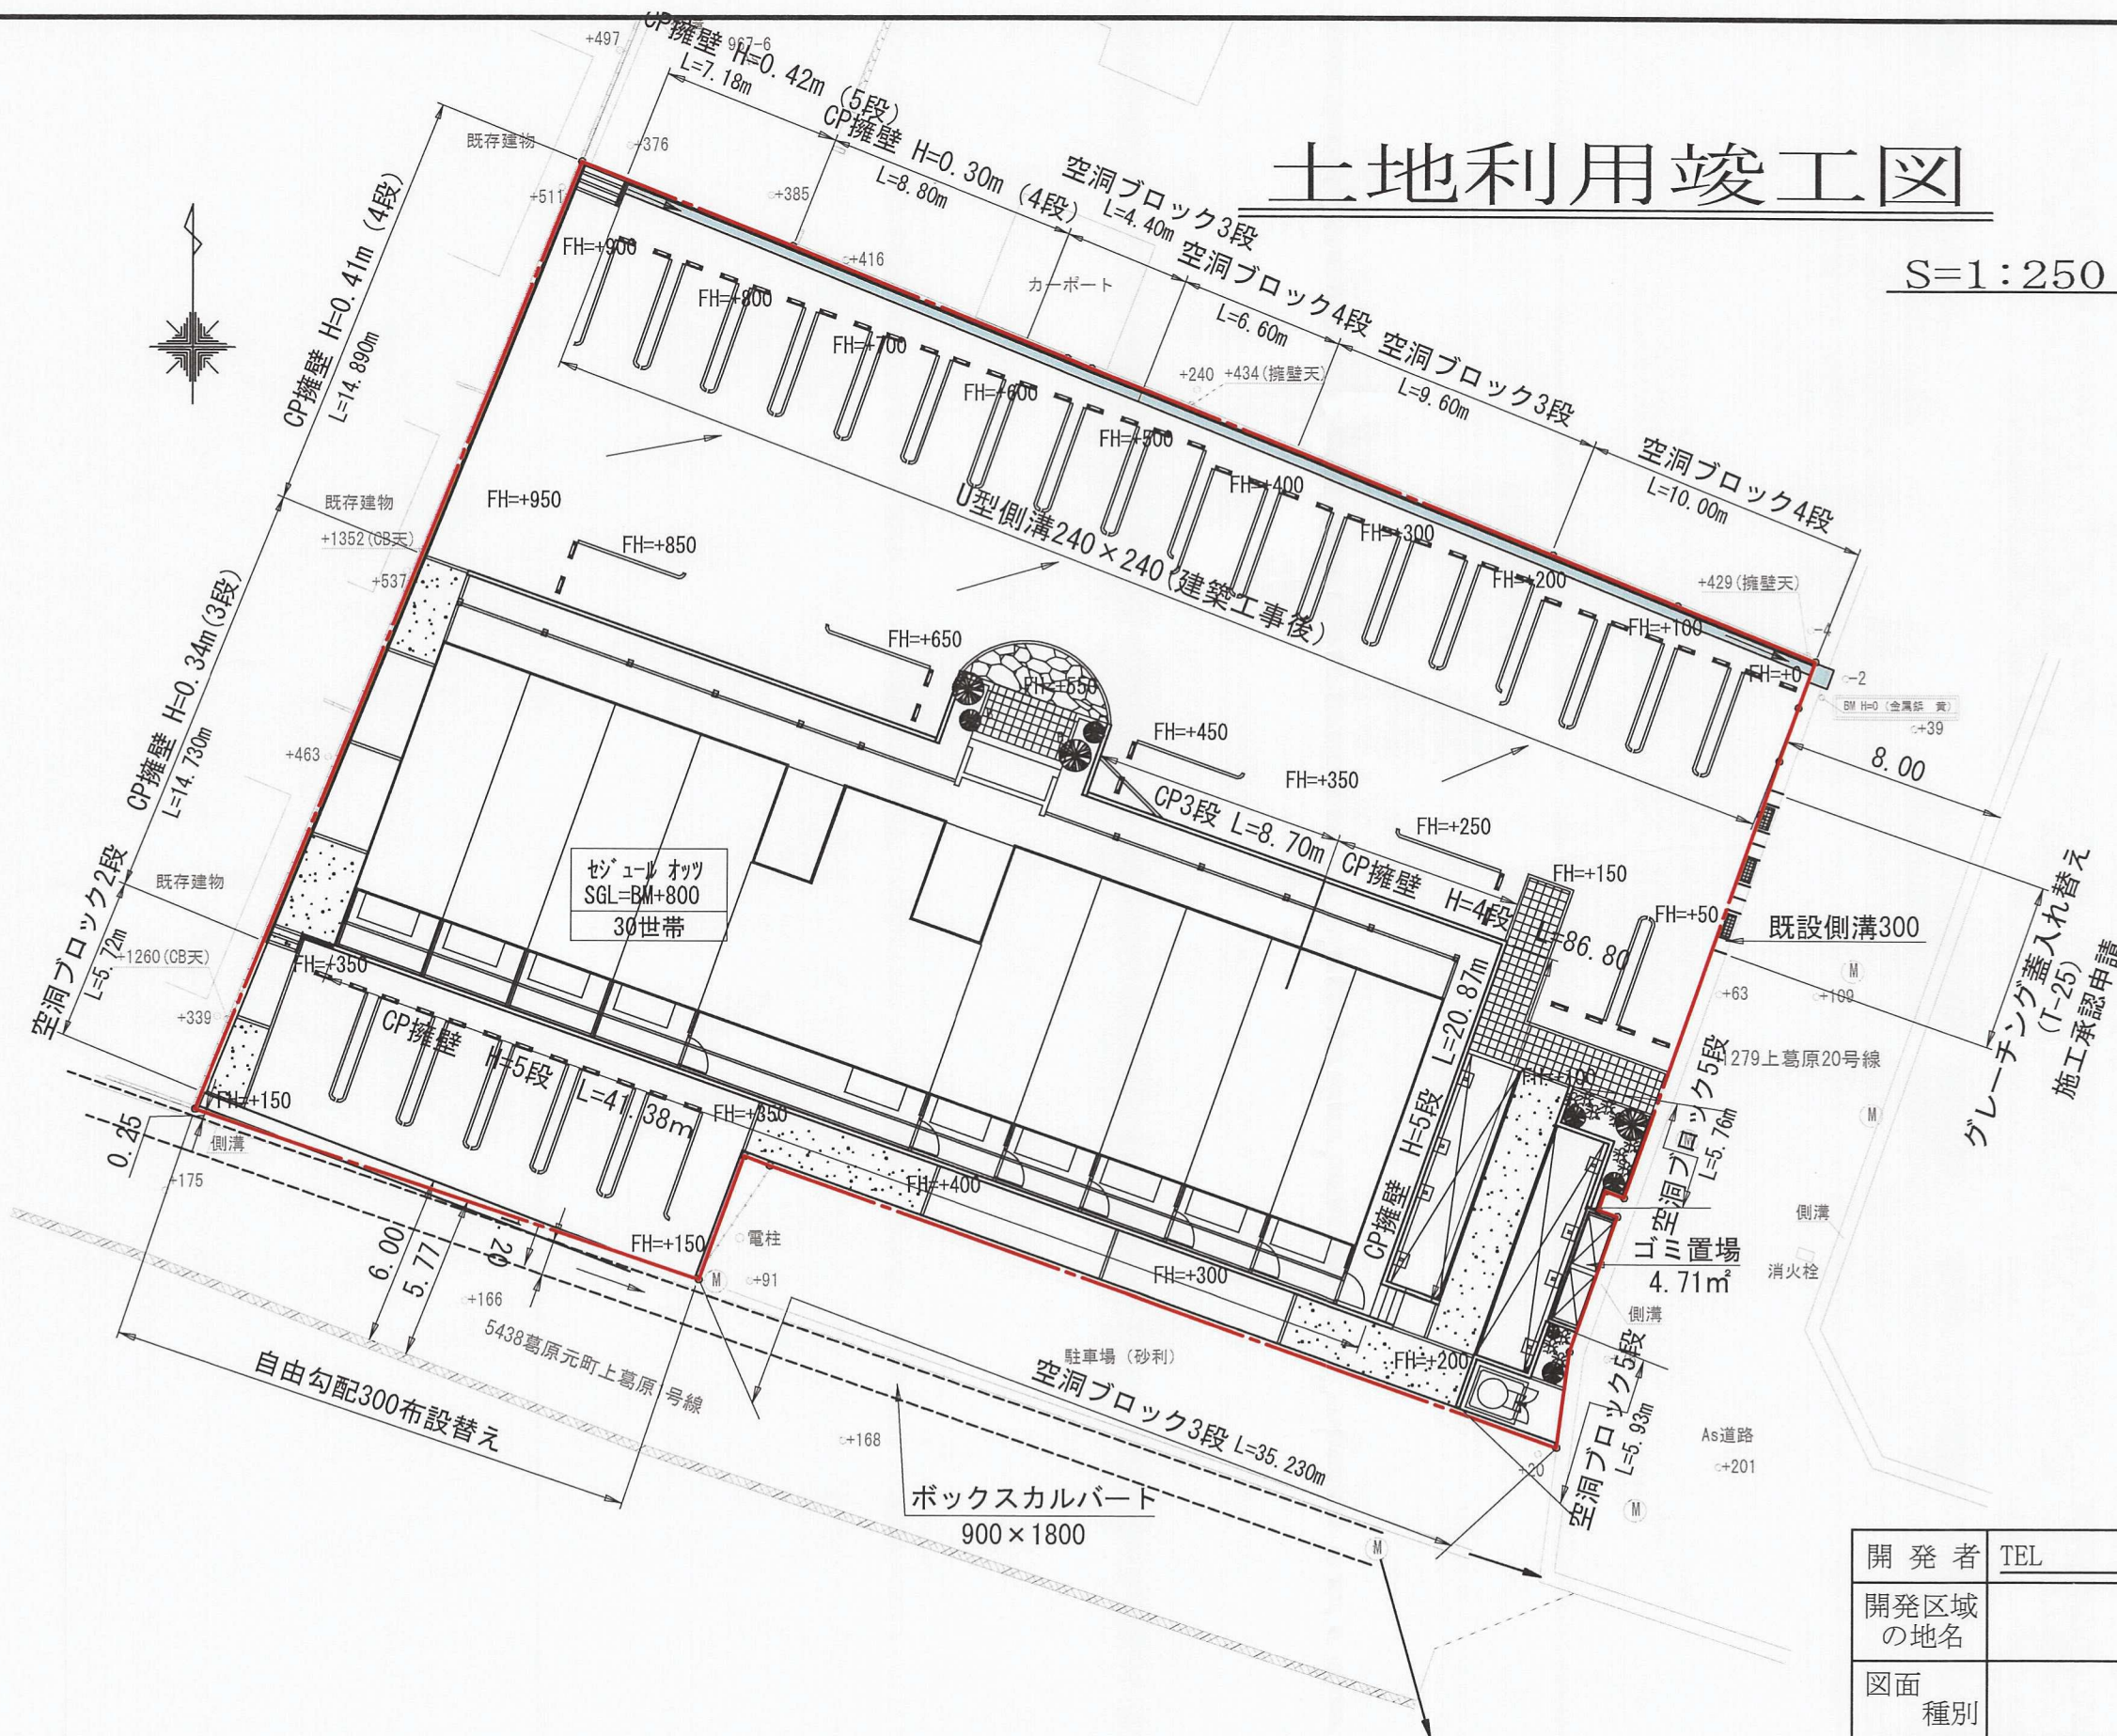

竣工図

開 発 者	TEL _____ (株)フードセンターみどり		
開発区域 の地名	北九州市小倉南区上葛原二丁目967番1外		
図面 種別	土 地 利 用 竣 工 図		
図面番号		縮 尺	設計年月日
6		S=1:250	R1. 10. 4
設計者	北九州市小倉北区馬借三丁目3番37号 (有)高尾設計事務所 TEL 093-511-4067 氏名 高 尾 容 旦		