


# 計画平面図

造成計画  
排水計画 (完成図)  $V=1/300$

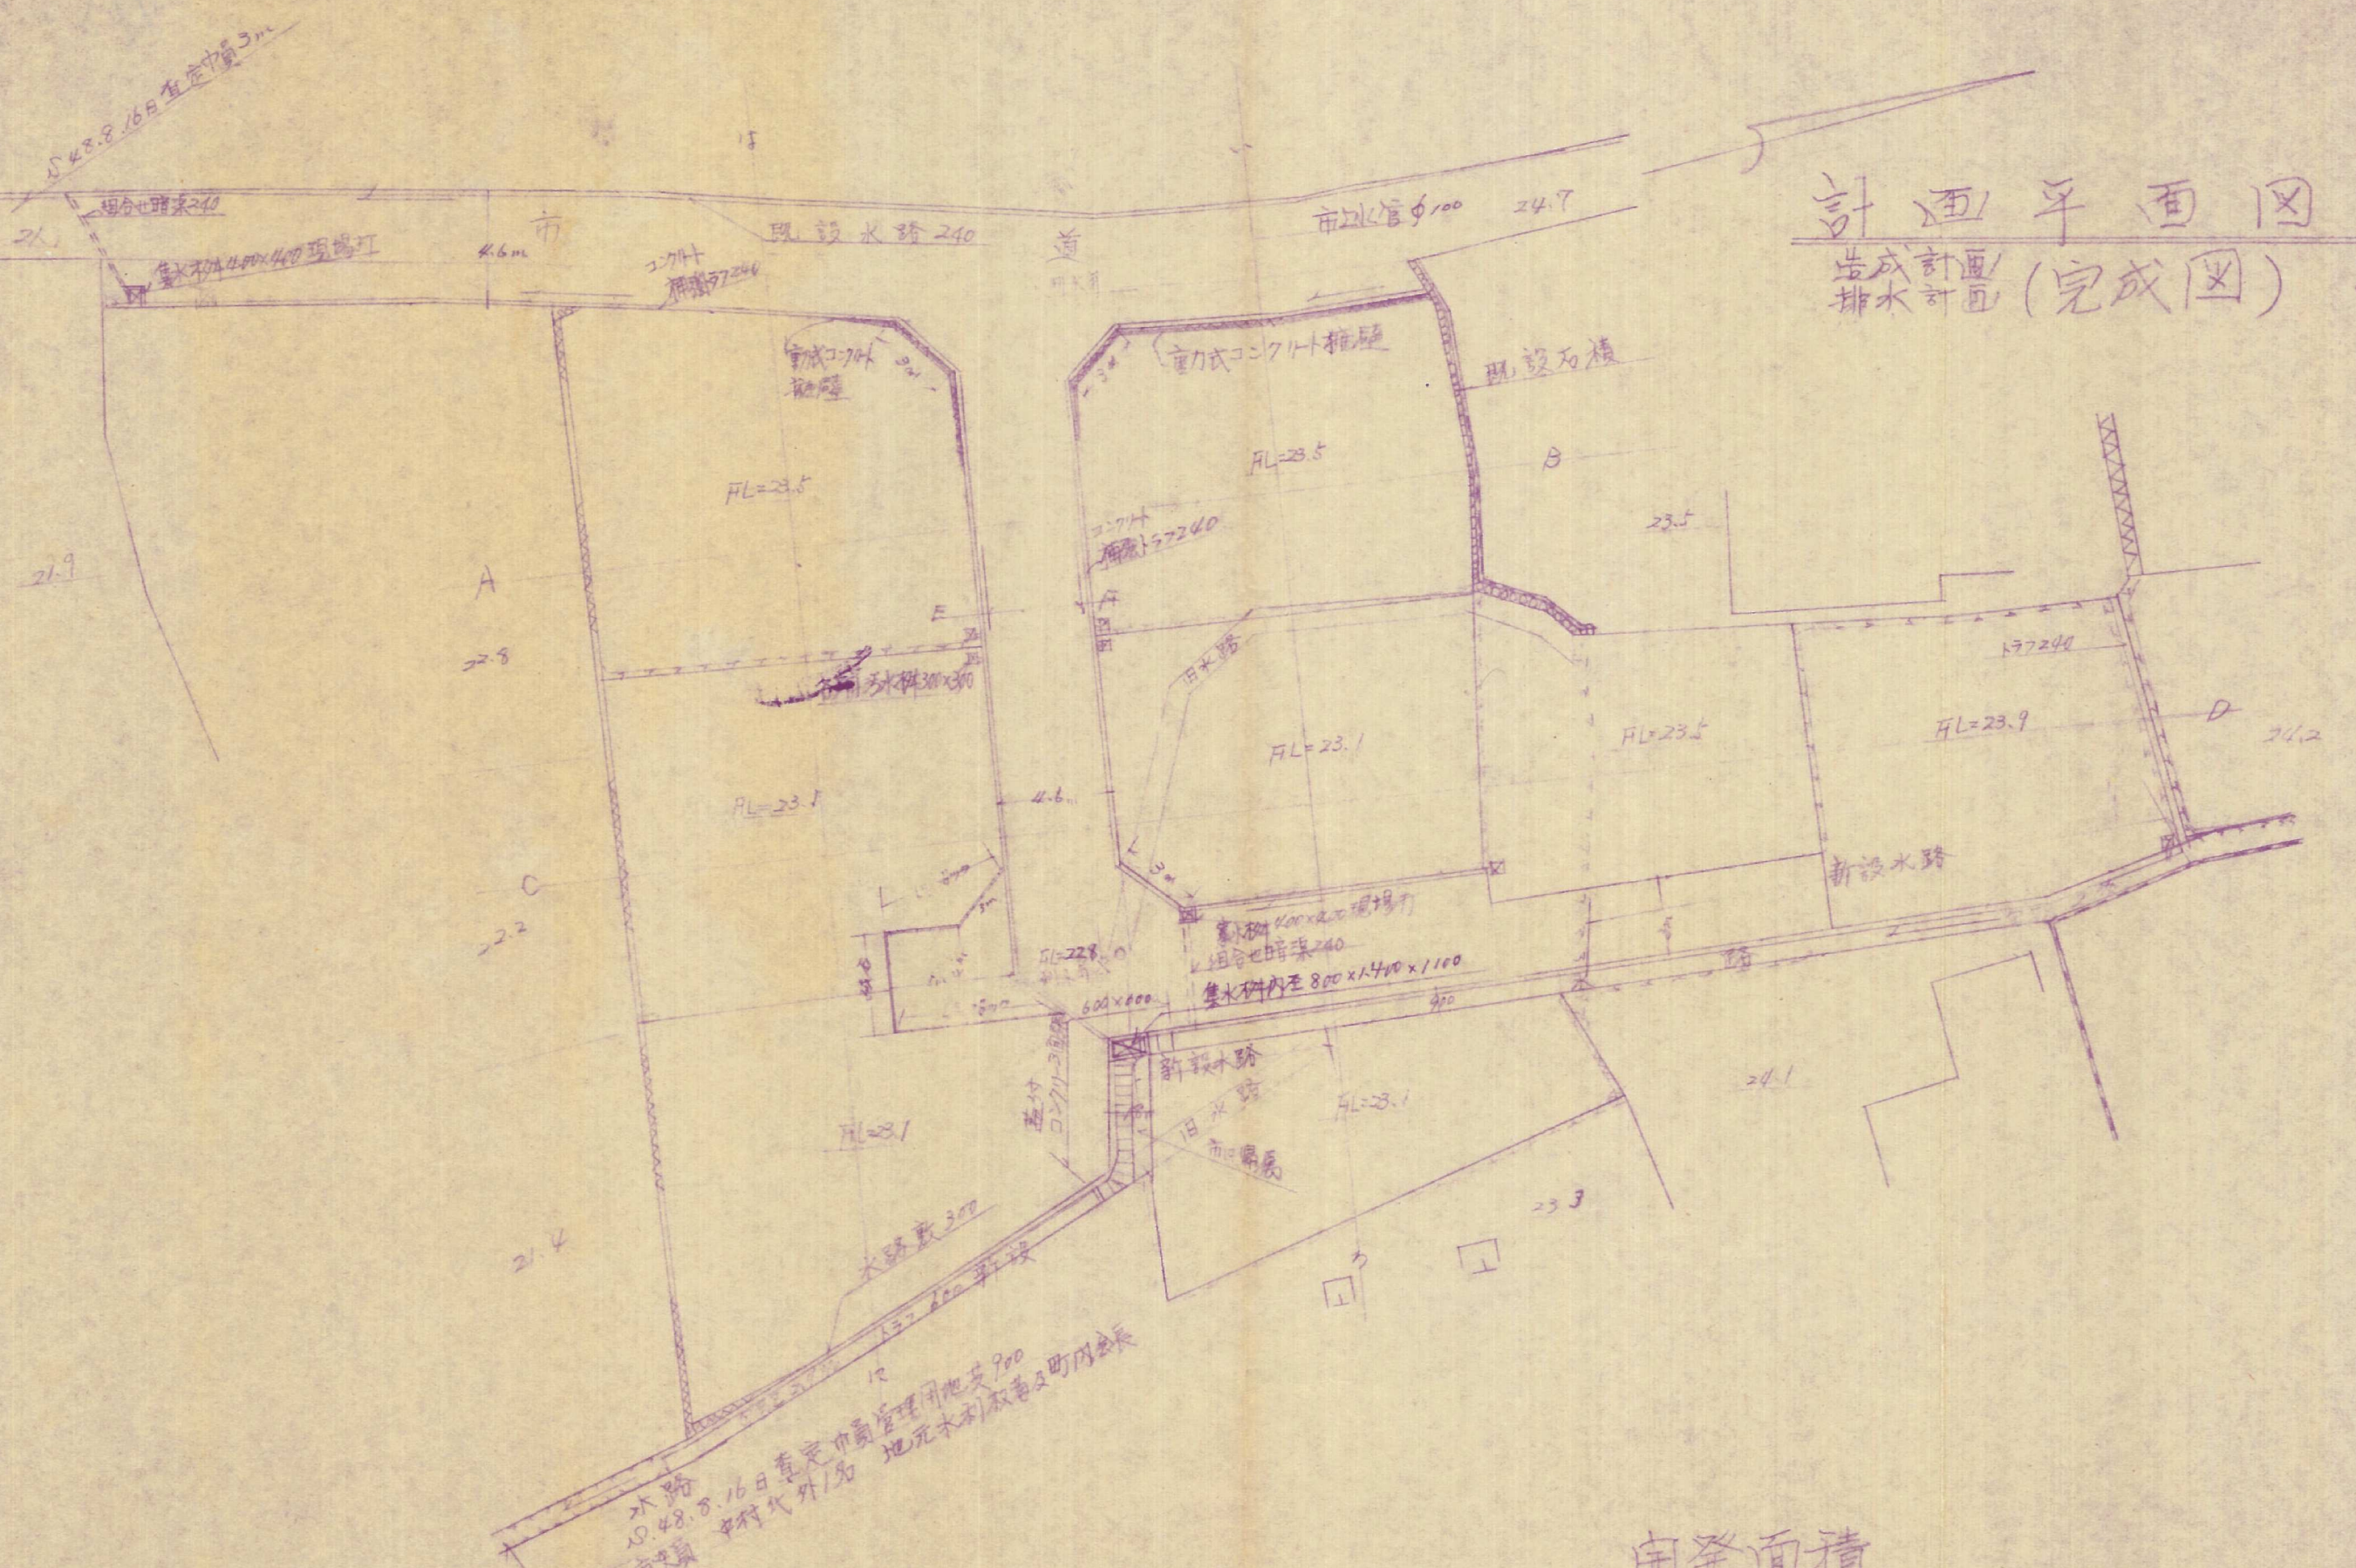

開発面積

1644.17m<sup>2</sup>