


竣工図 1:300

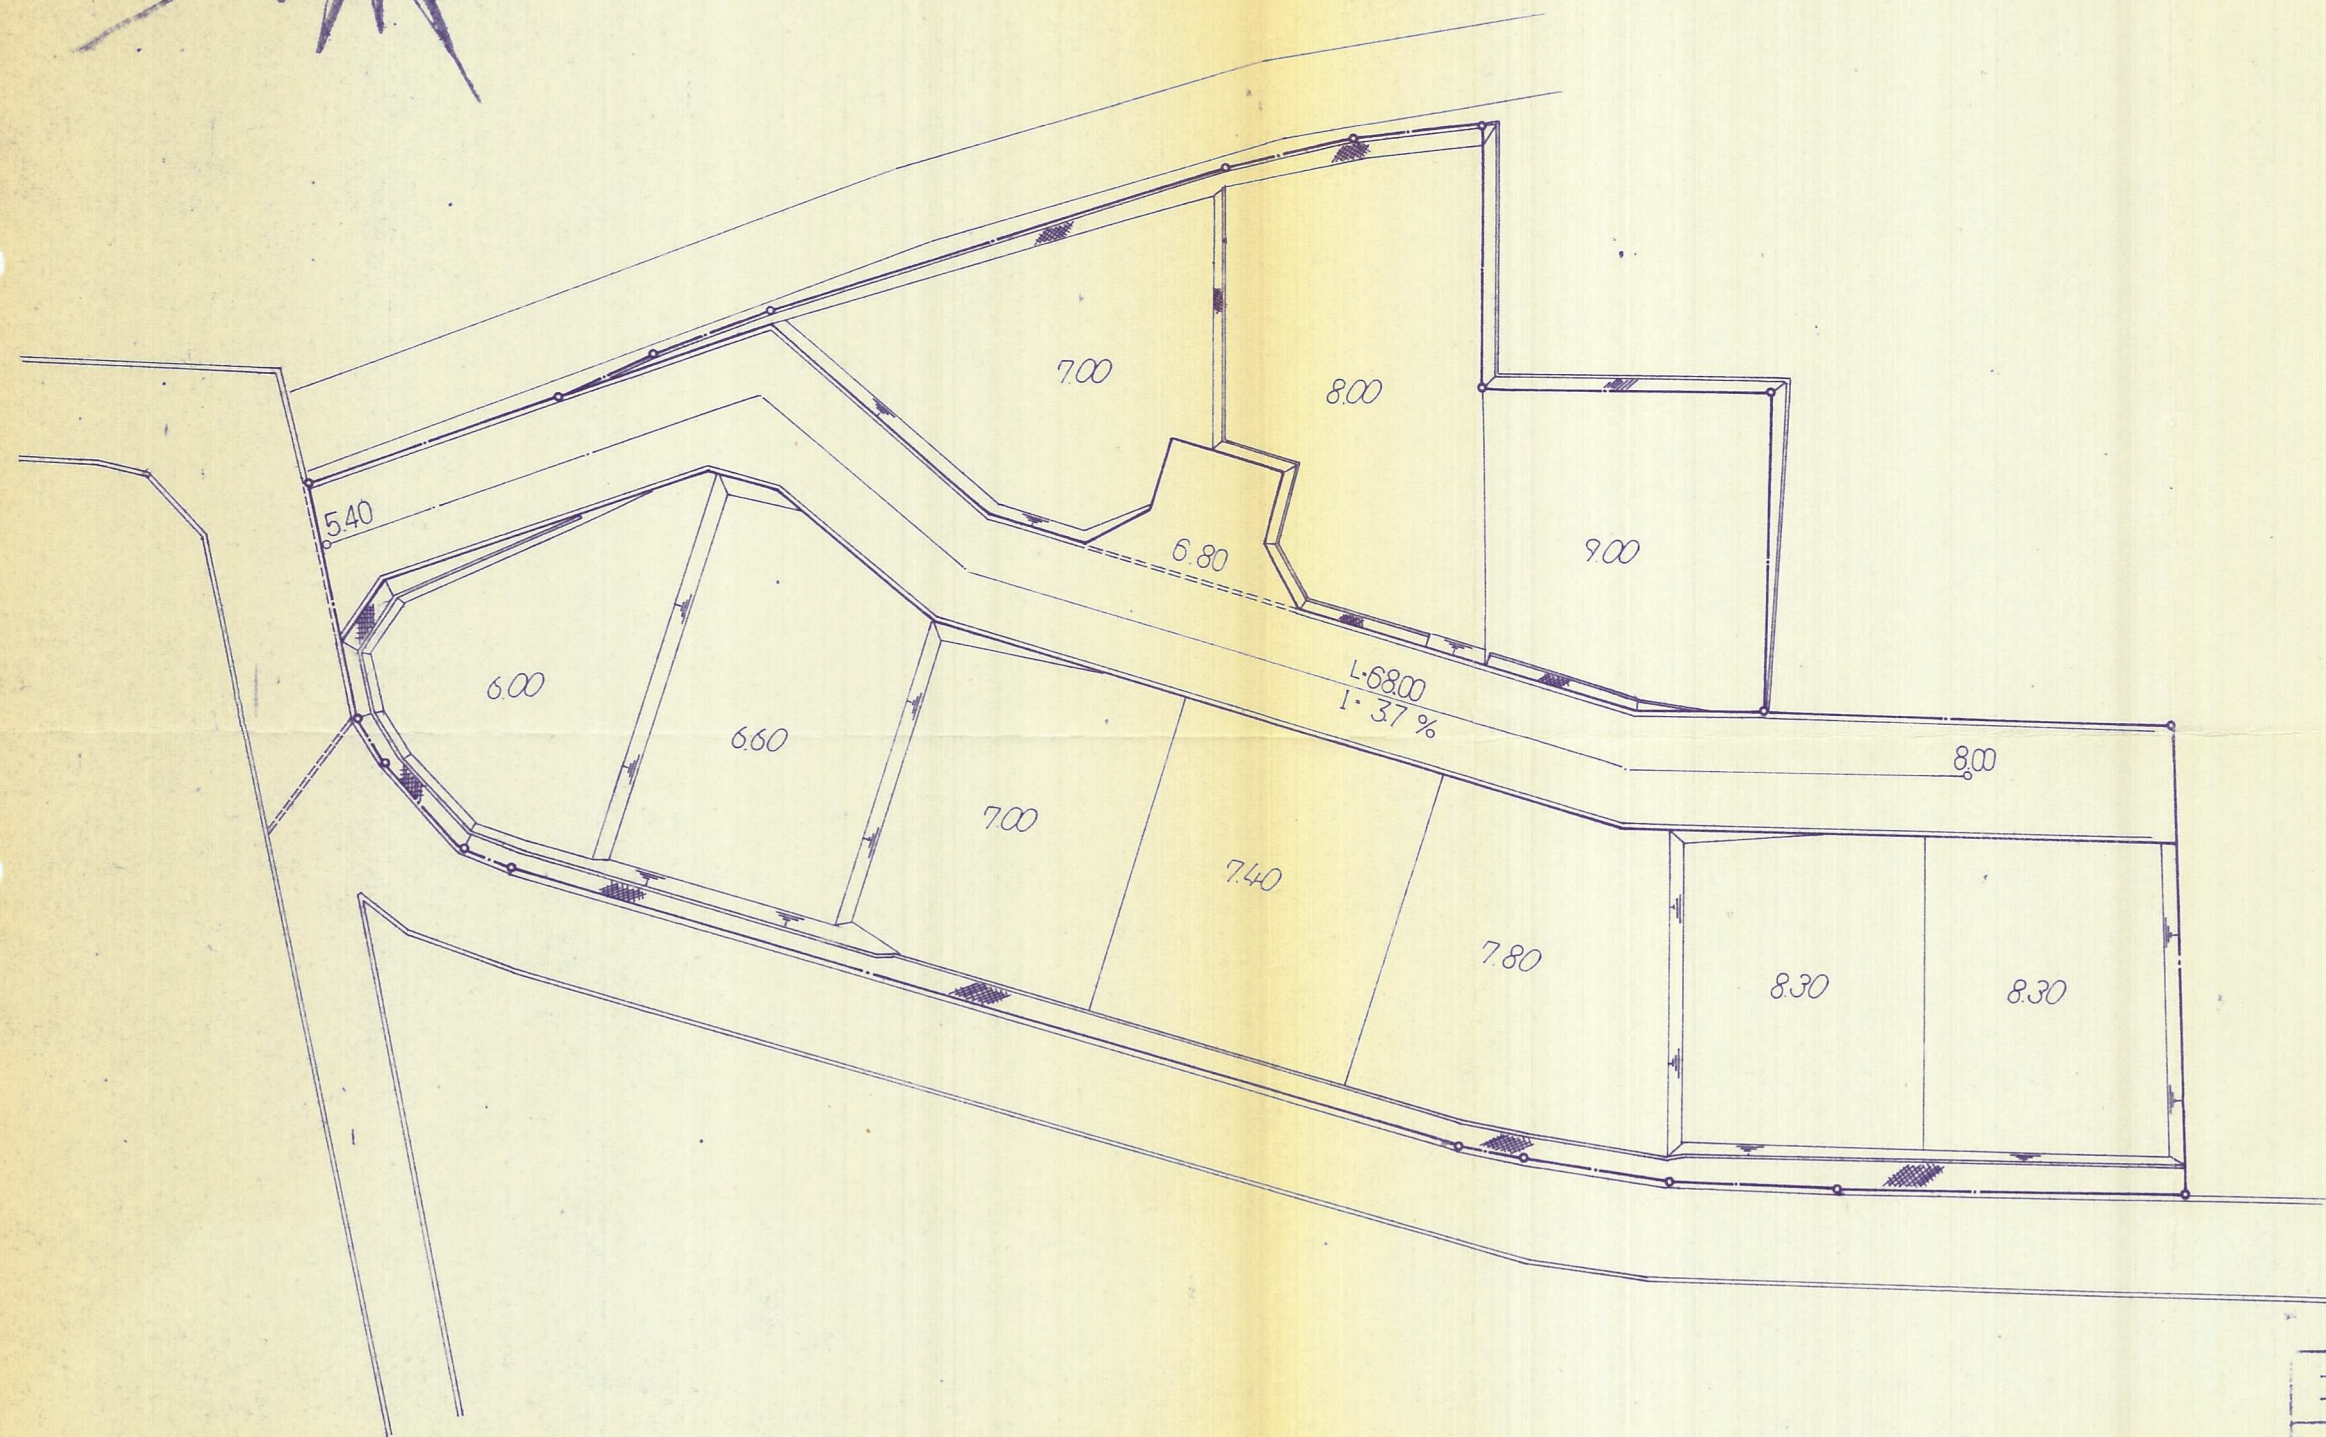

年 月 日 54-15

工事名称			
工事場所			
図面名称 図面番号	竣工図	No.	1
事業主	(資) 中興炭材木店		
工事施行者			
設計者	高田建設株式会社		