


竣工平面图 縮尺 1:500

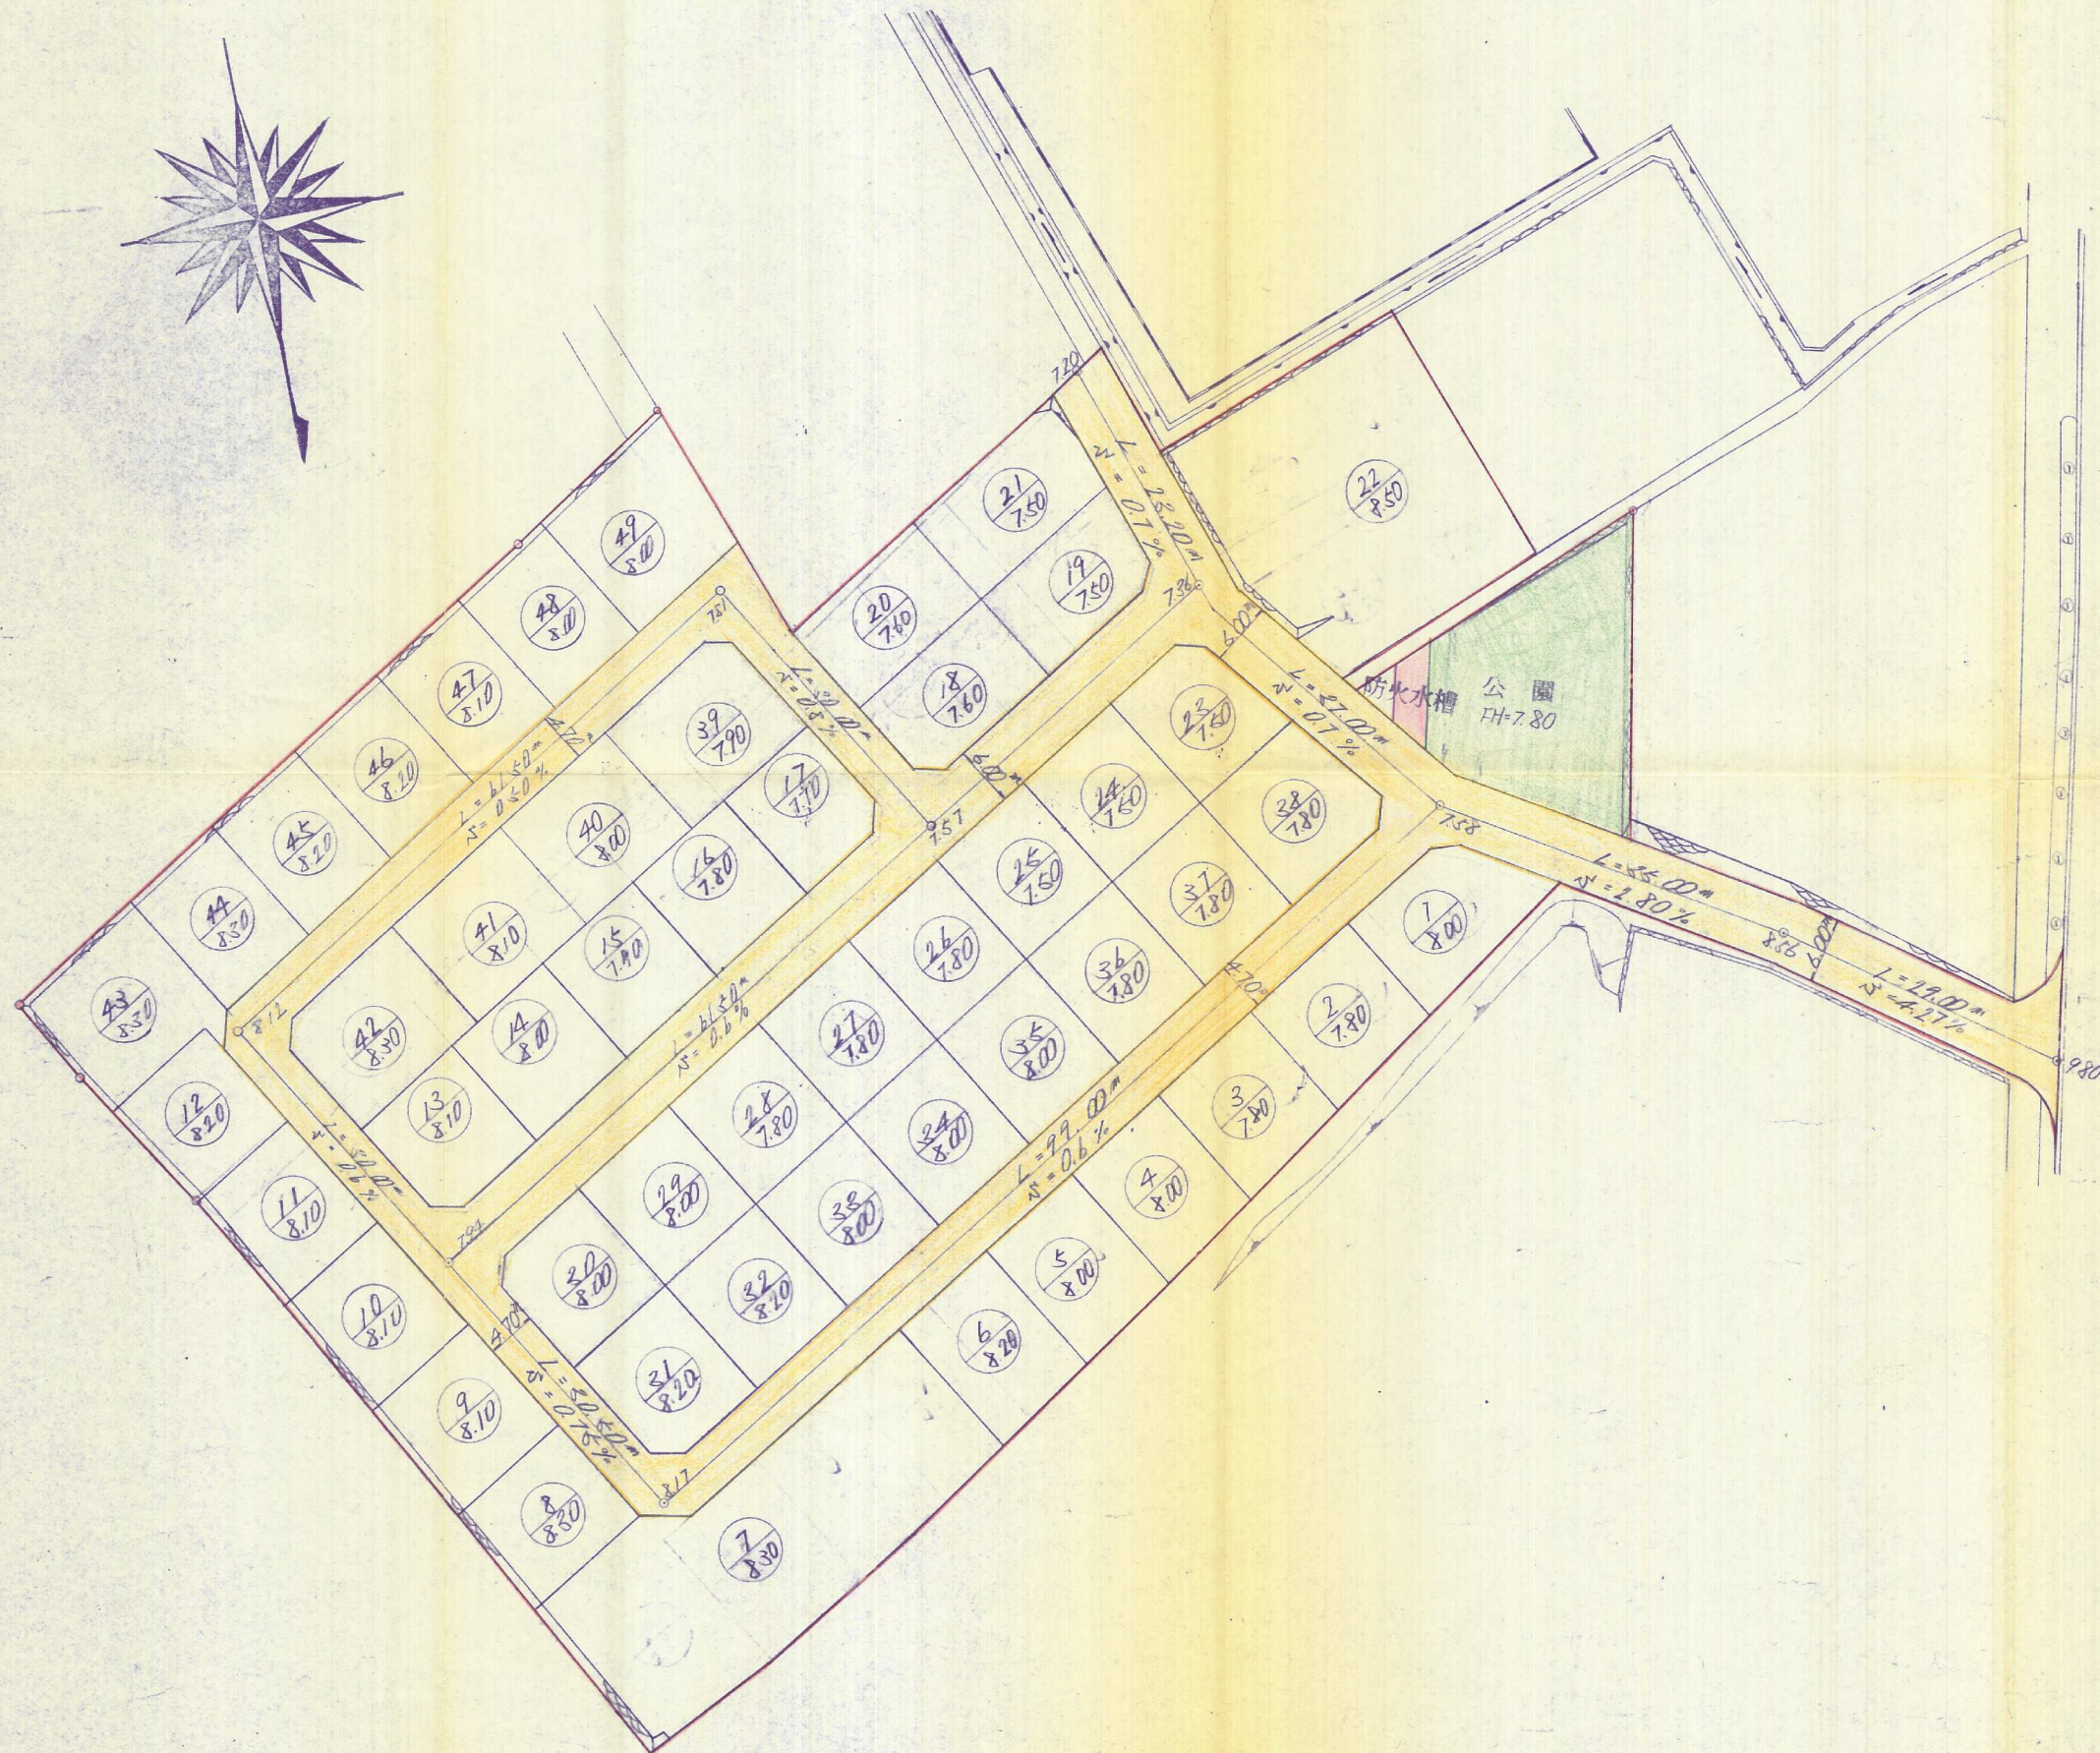

果道門司對目線

至門司港

54 - 46

竣工圖

件名	土地造成 工事設計圖	圖番	No. 3/4
場所	小倉南区 葛原 沼地内	縮尺	1:500
設計	竣工平面图	担当	横印
設計	株式会社 太平設計	月日	