


土地利用竣工図

S=1:250

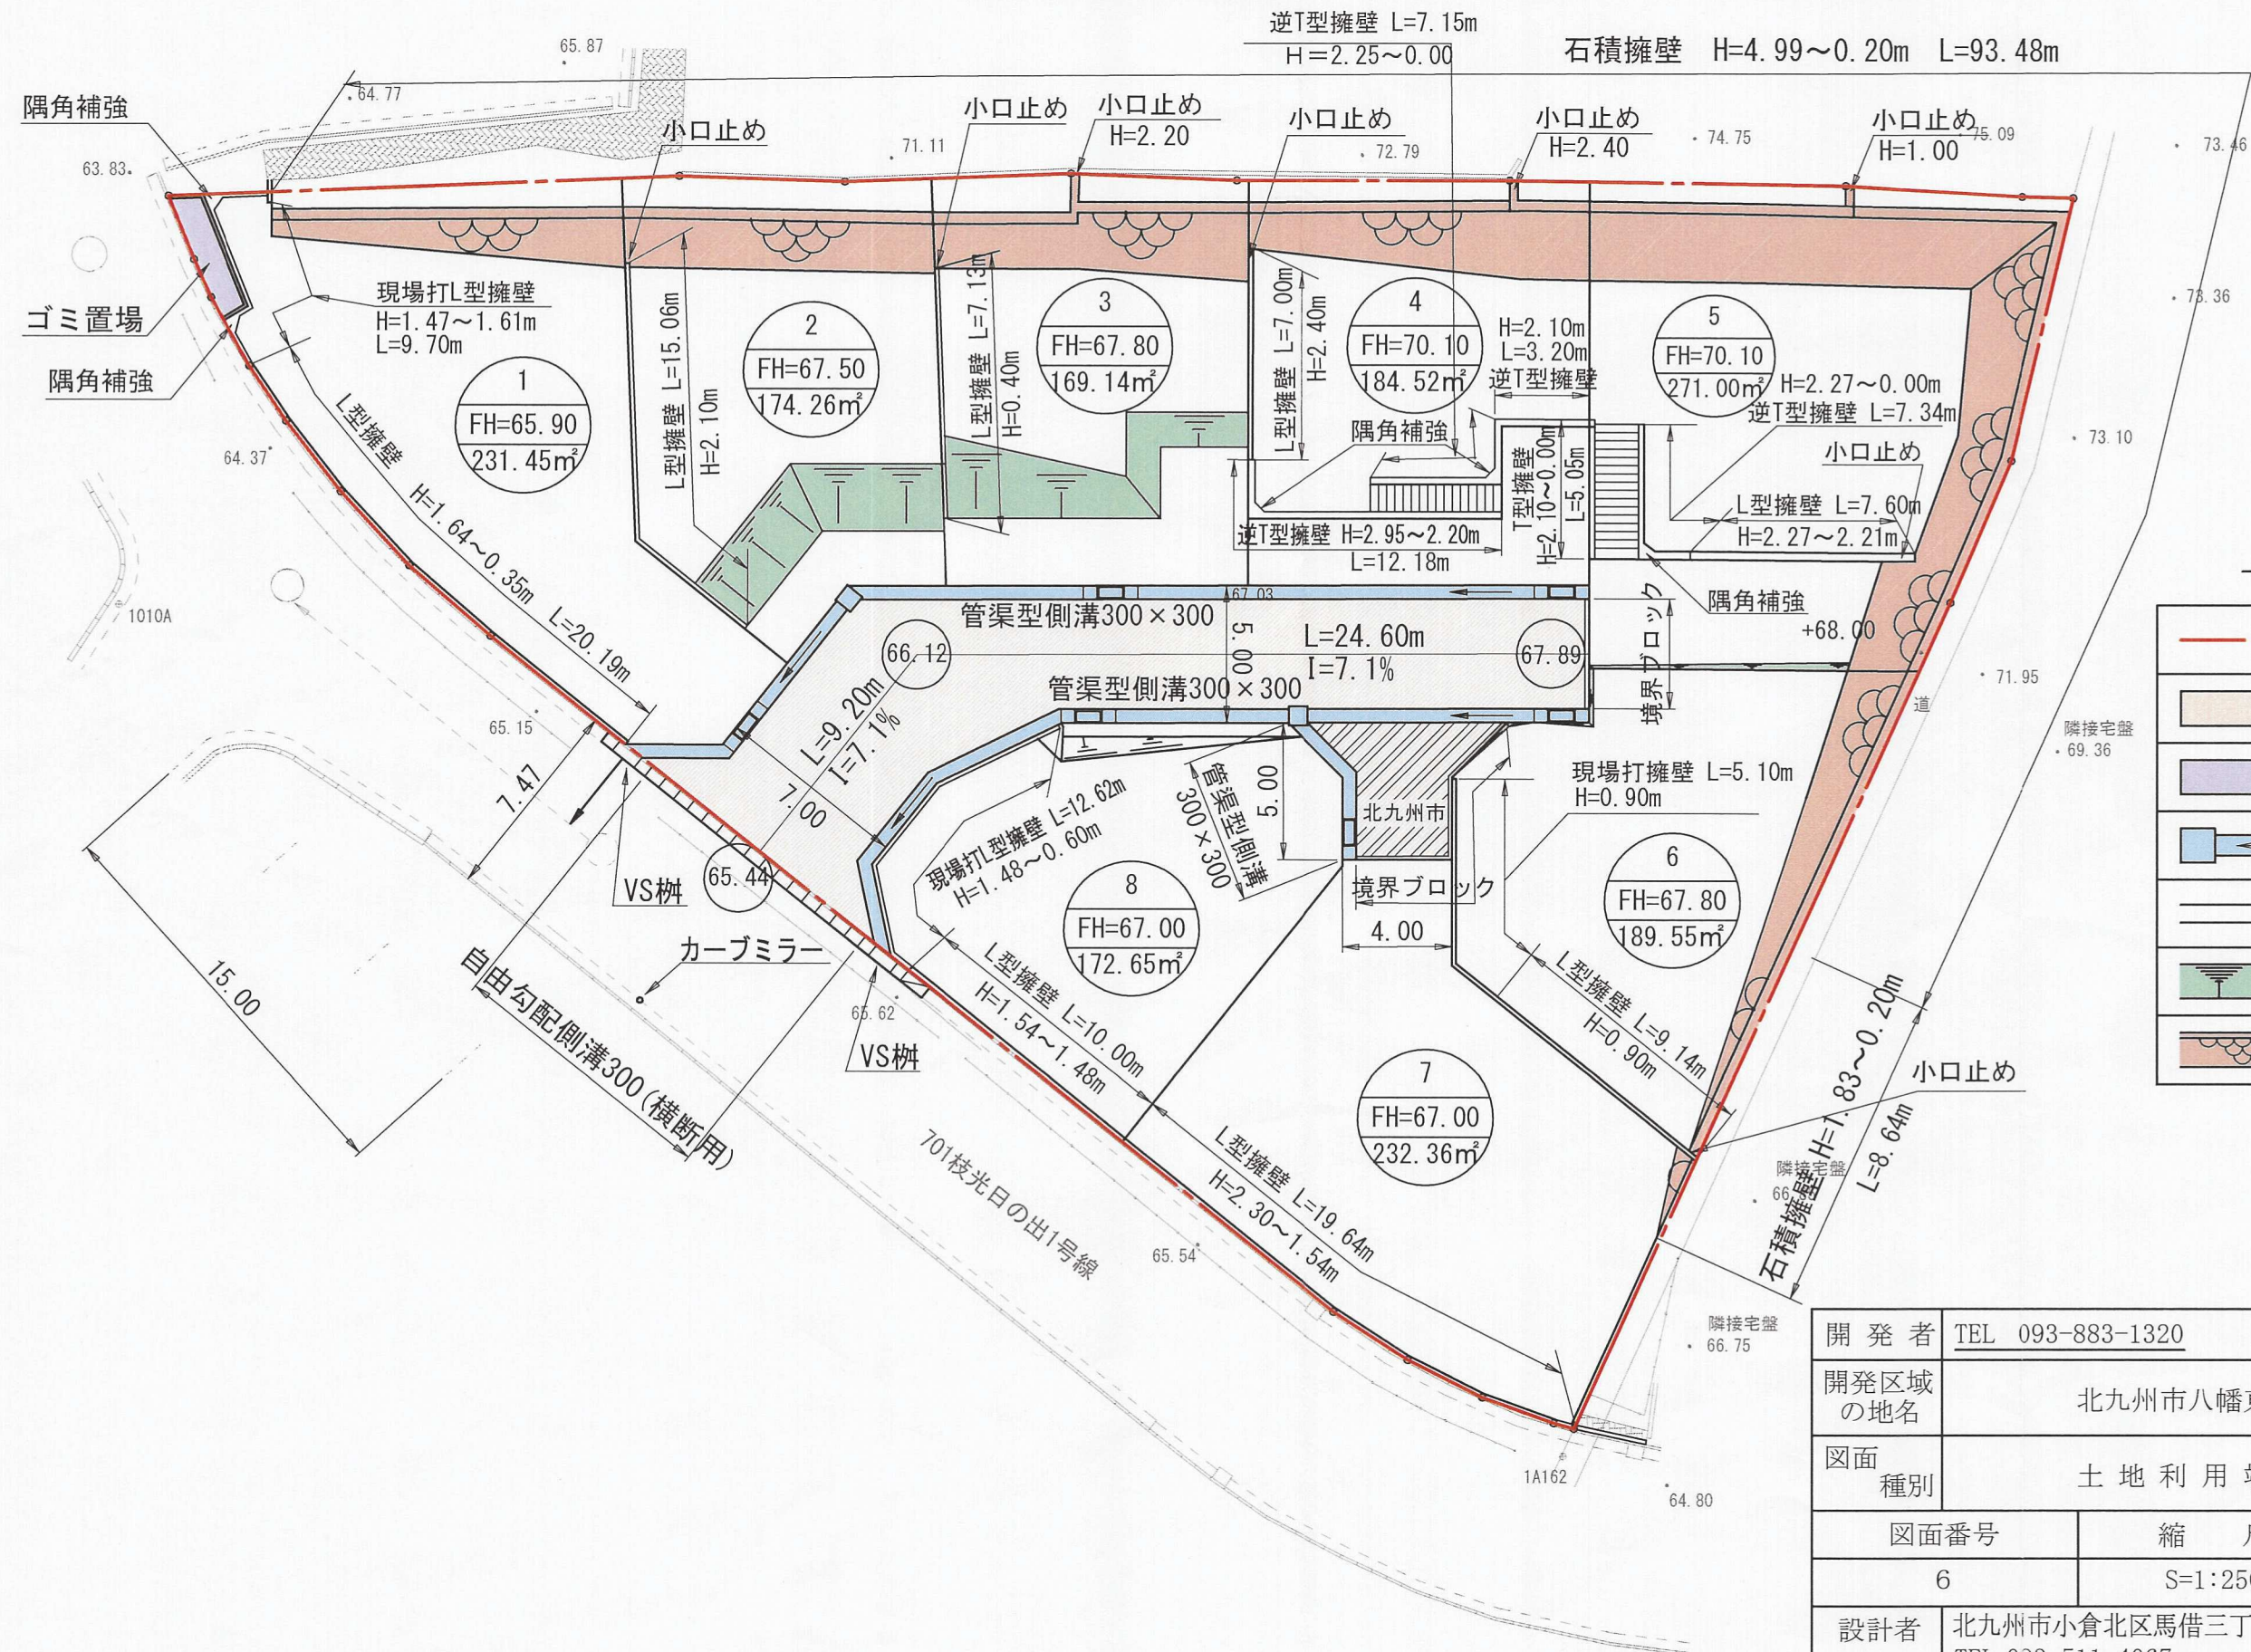

凡 例

	開発区域境界
	道 路
	ごみ置場
	側 溝、樹
	L 型 擁 壁
	法 面
	石 積 擁 壁

竣 工 図

開 発 者	TEL 093-883-1320	(株)デザイナーズラボ福岡
開発区域 の地名	北九州市八幡東区大宮町1411番3外	
図面 種別	土 地 利 用 竣 工 図	
図面番号	縮 尺	設計年月日
6	S=1:250	R2.9.1
設計者	北九州市小倉北区馬借三丁目3番37号 (有)高尾設計事務所 TEL 093-511-4067 氏名 高尾 容 旦	