


土地利用計画図(2)

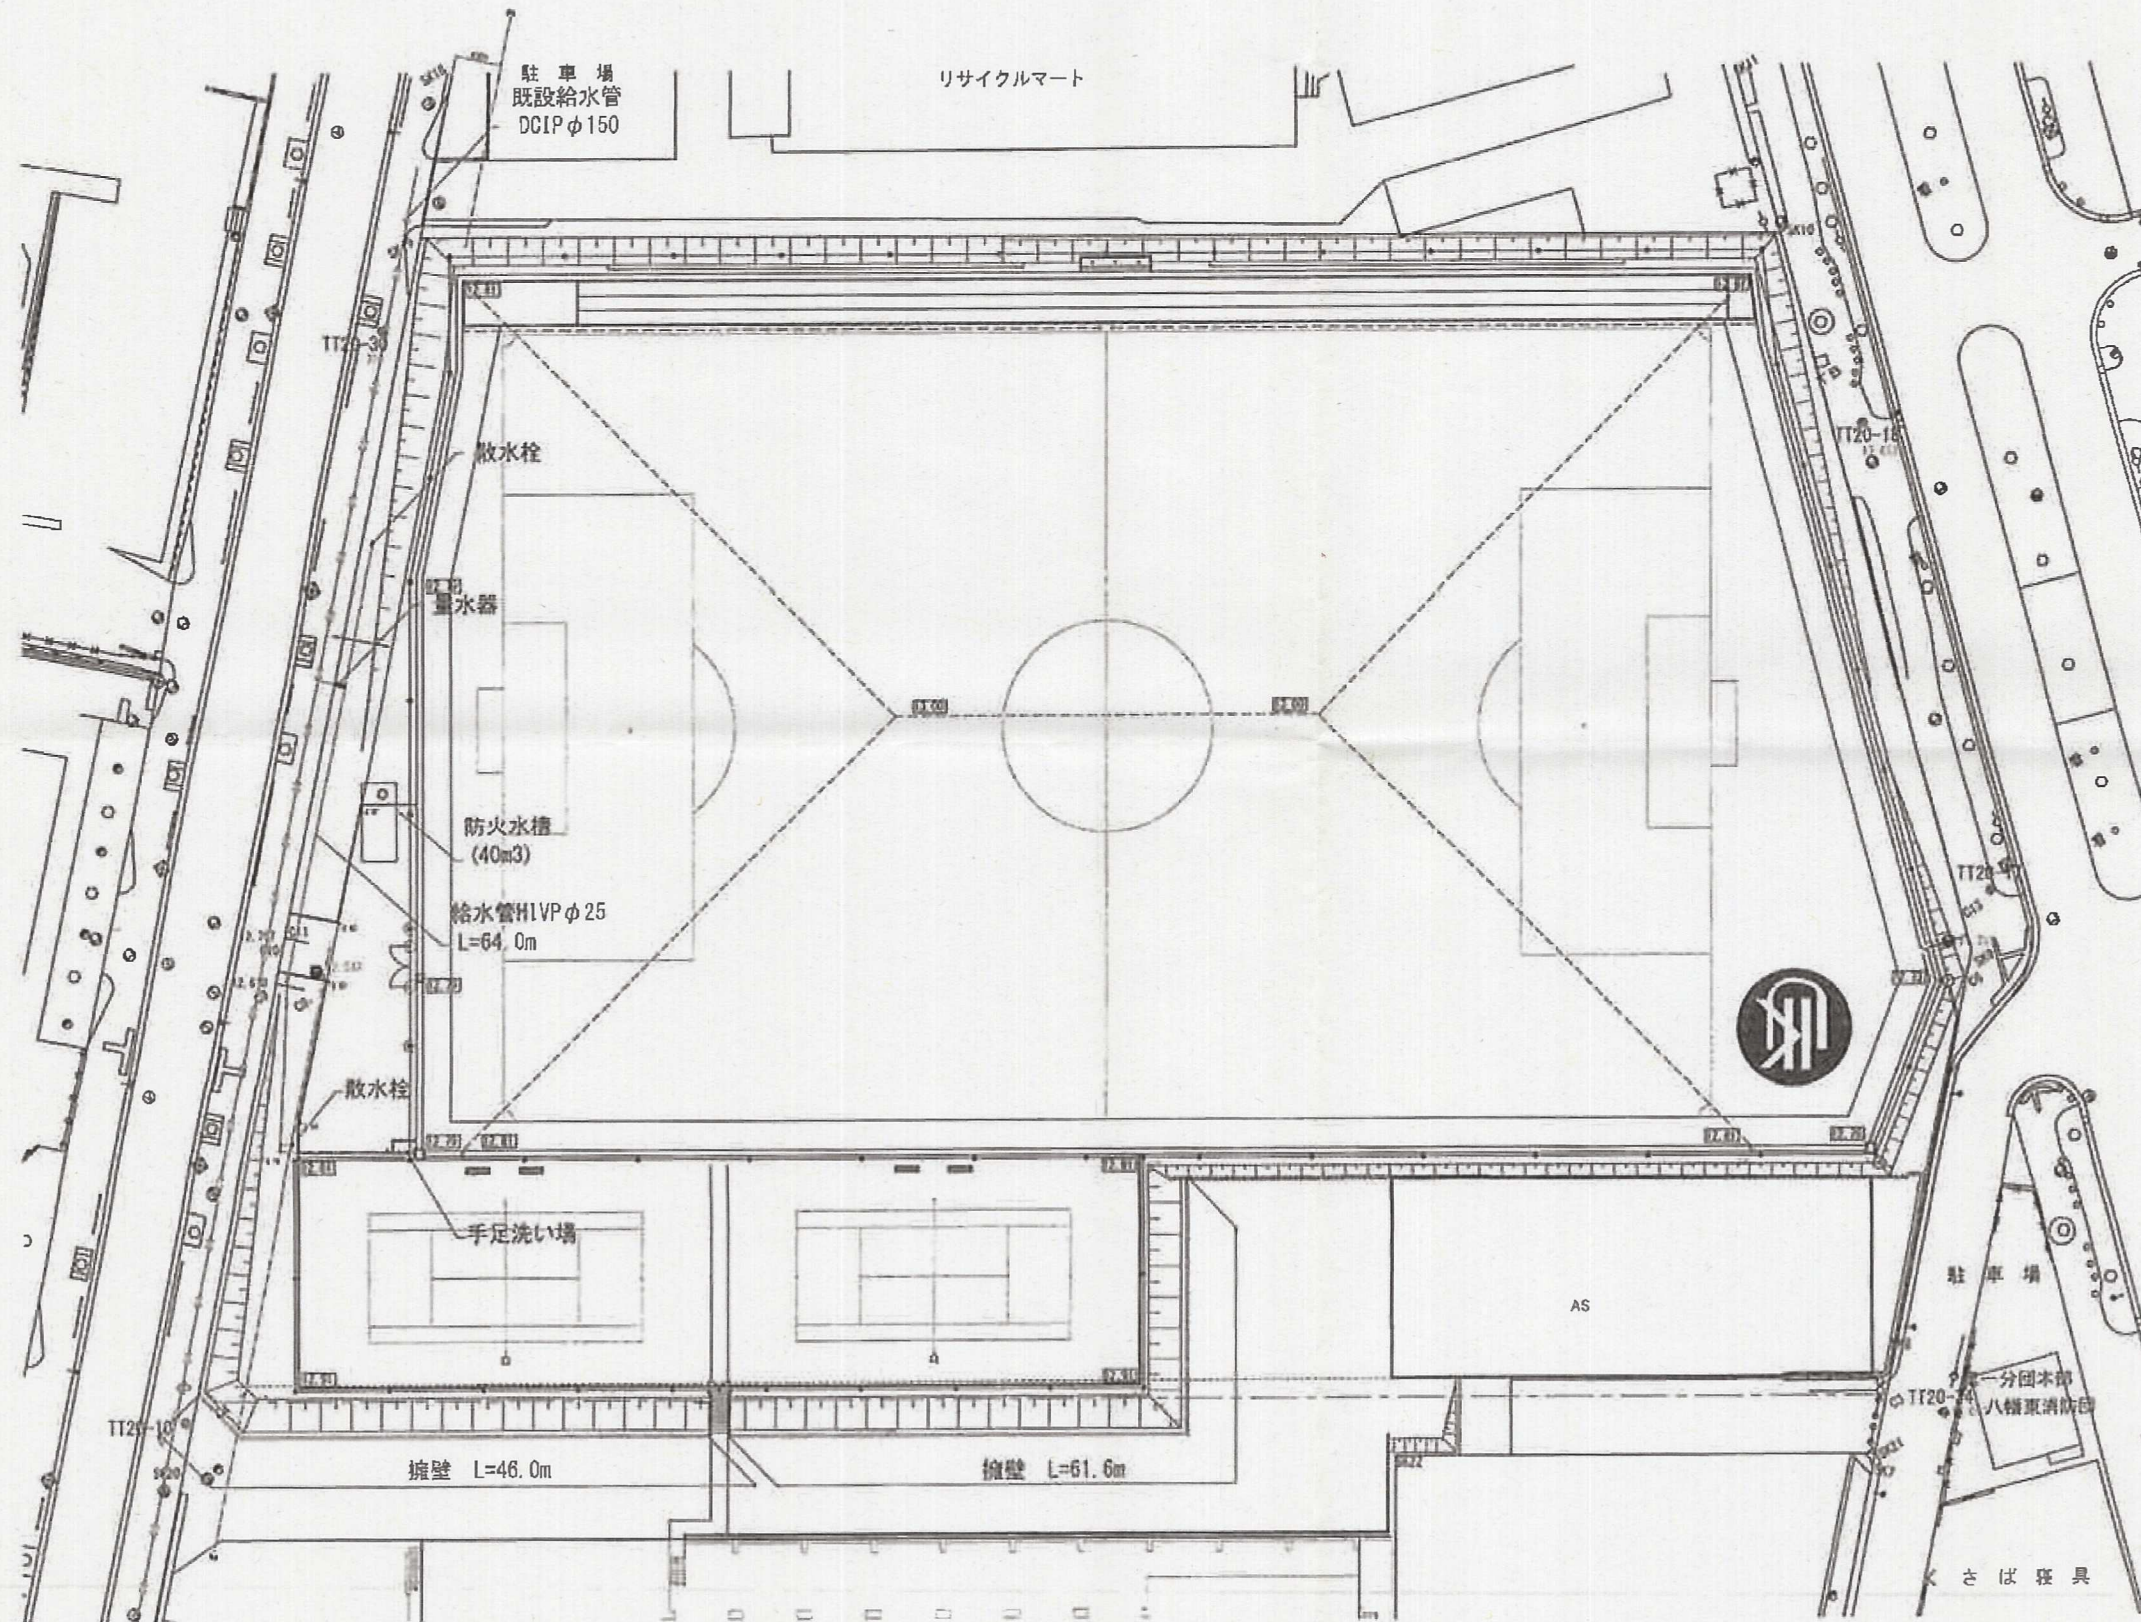

竣工図 (給水)

事業名称	学校法人九州国際大学運動場整備工事		
図面名称	土地利用計画図(2)	縮尺	S=1/800
図面番号	6-2		
作成年月	平成25年 7 月		
事業主	学校法人 九州国際大学		
設計者	株式会社 フジタ 九州支店 西本 浩男		