
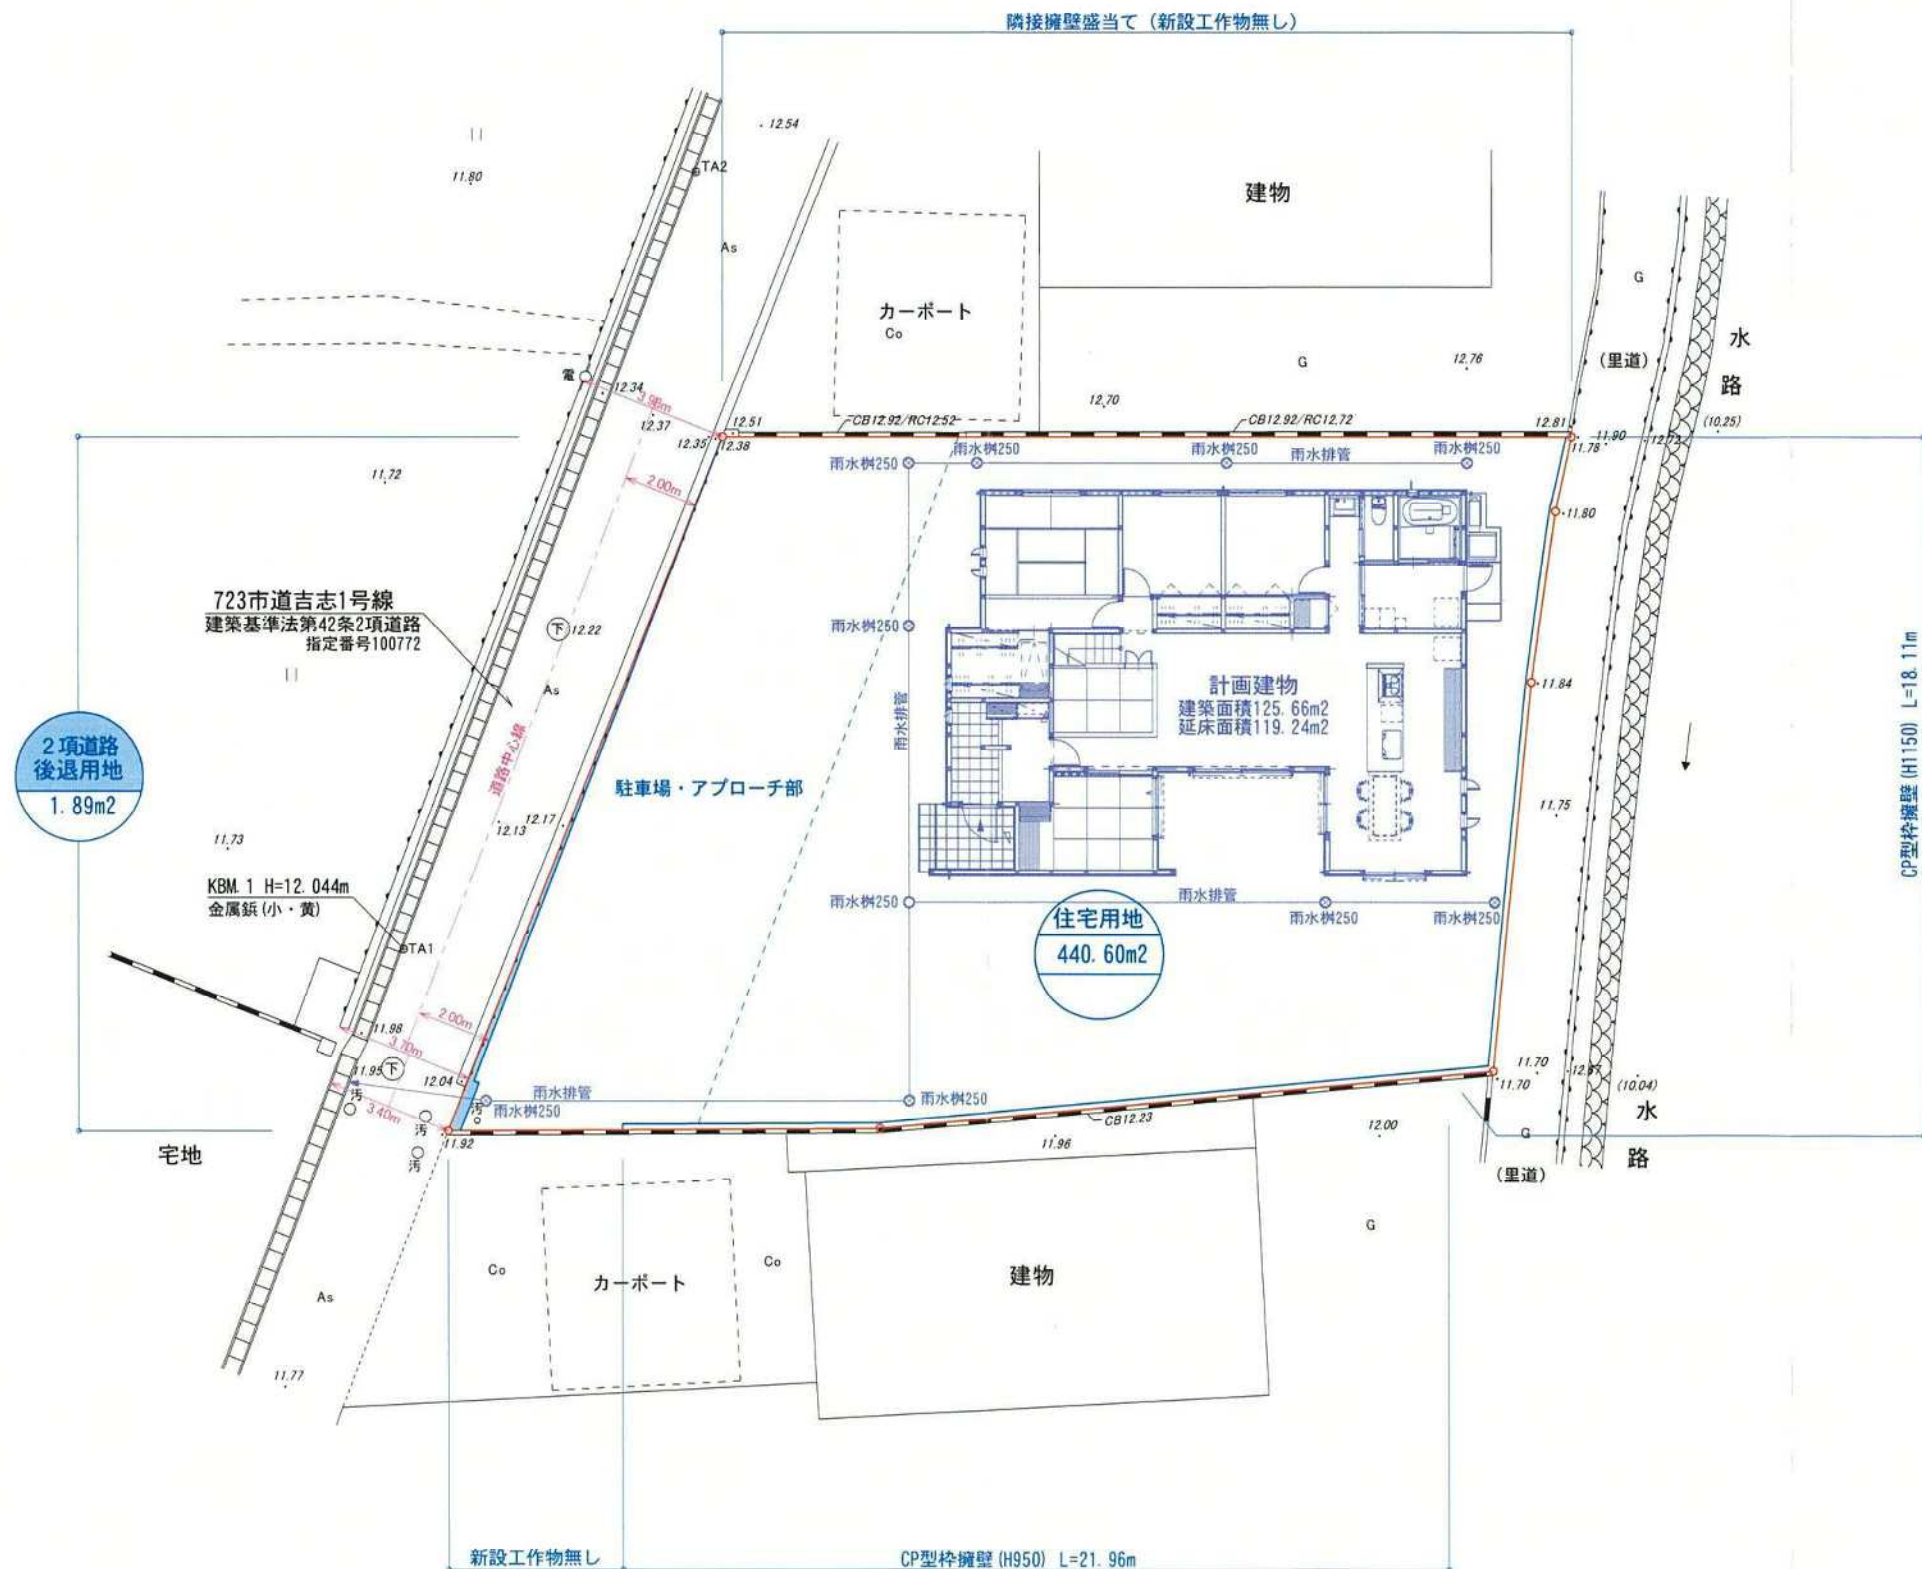


土地利用計画・面積一覧

色別	区域名称	個別面積	面積	比率
	宅地用地	440.60 m ²	440.60 m ²	99.57%
	2項道路後退用地	1.89 m ²	1.89 m ²	0.43%
	開発区域		442.49 m ²	100.00%

土地利用計画平面図

北九州市門司区吉志七丁目1469番2

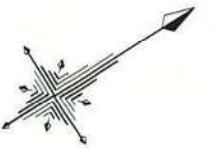

竣工図

申請者	下方 俊典	
区域名称	北九州市門司区吉志七丁目1469番2	
用途区域	市街化調整区域	
図面名称	土地利用計画平面図	
図面番号	縮尺	作成年月日
NO. 7	1/200	令和3年12月
設計者	福岡県行橋市大橋三丁目12番27号 株式会社第一プランニング Daiichi Planning, Inc. 土木課 東 武明	

測量基準点	X座標	Y座標	備考
TA1	96324.063	-3058.415	金属板(小・黄)
TA2	96341.583	-3071.629	金属板(白)