


48-96

造成地竣工平面图 Scale 1/300

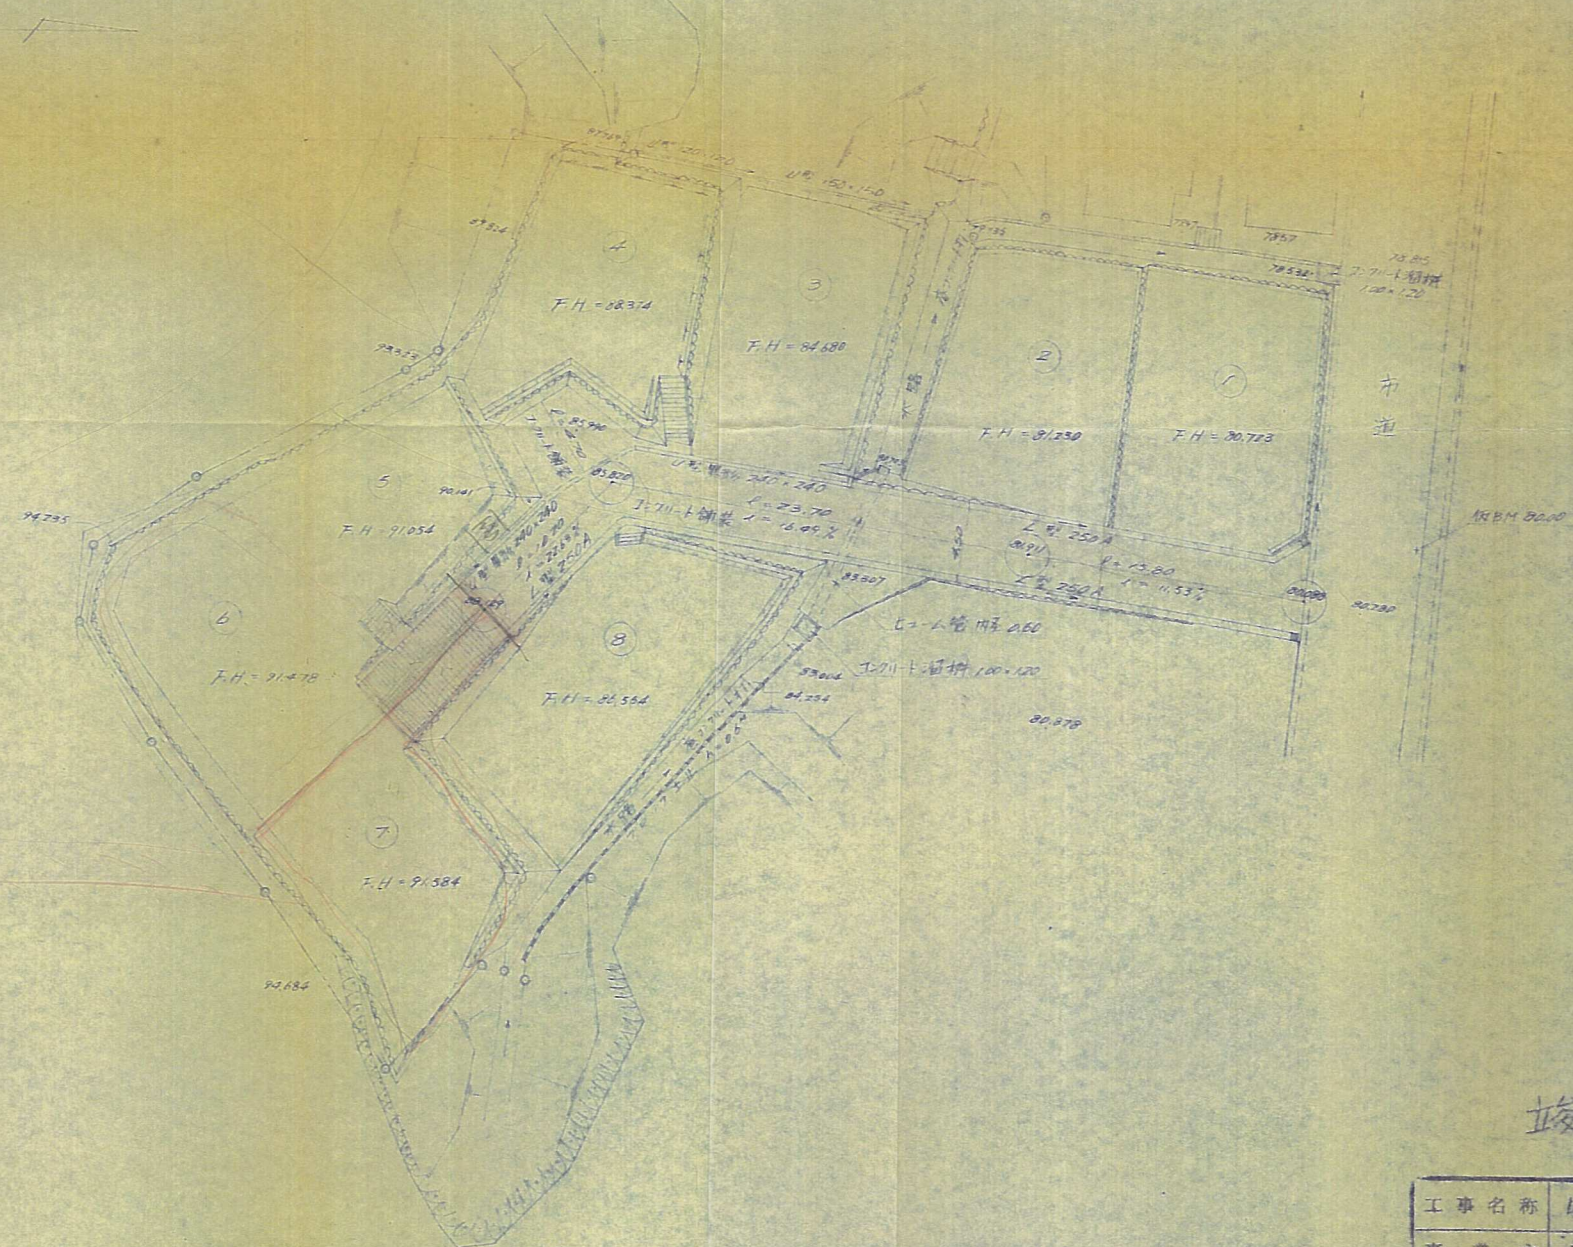

竣工平面图 48-96

工事名称	鳴水苑宅地造成工事 竣工図		
事業主	寺田興産株式会社		
工事場所	北九州市八幡西区鳴水 62-4		
図面名称	竣工平面図	縮尺	1/300
作成年月日	昭和57年 3月23日 図番		
上村 簡策設計・建築設計 土地家屋調査士 北九州市八幡区中央1丁目3-11号 TEL. 661-5081~2			