


土地利用計画図 S=1/500

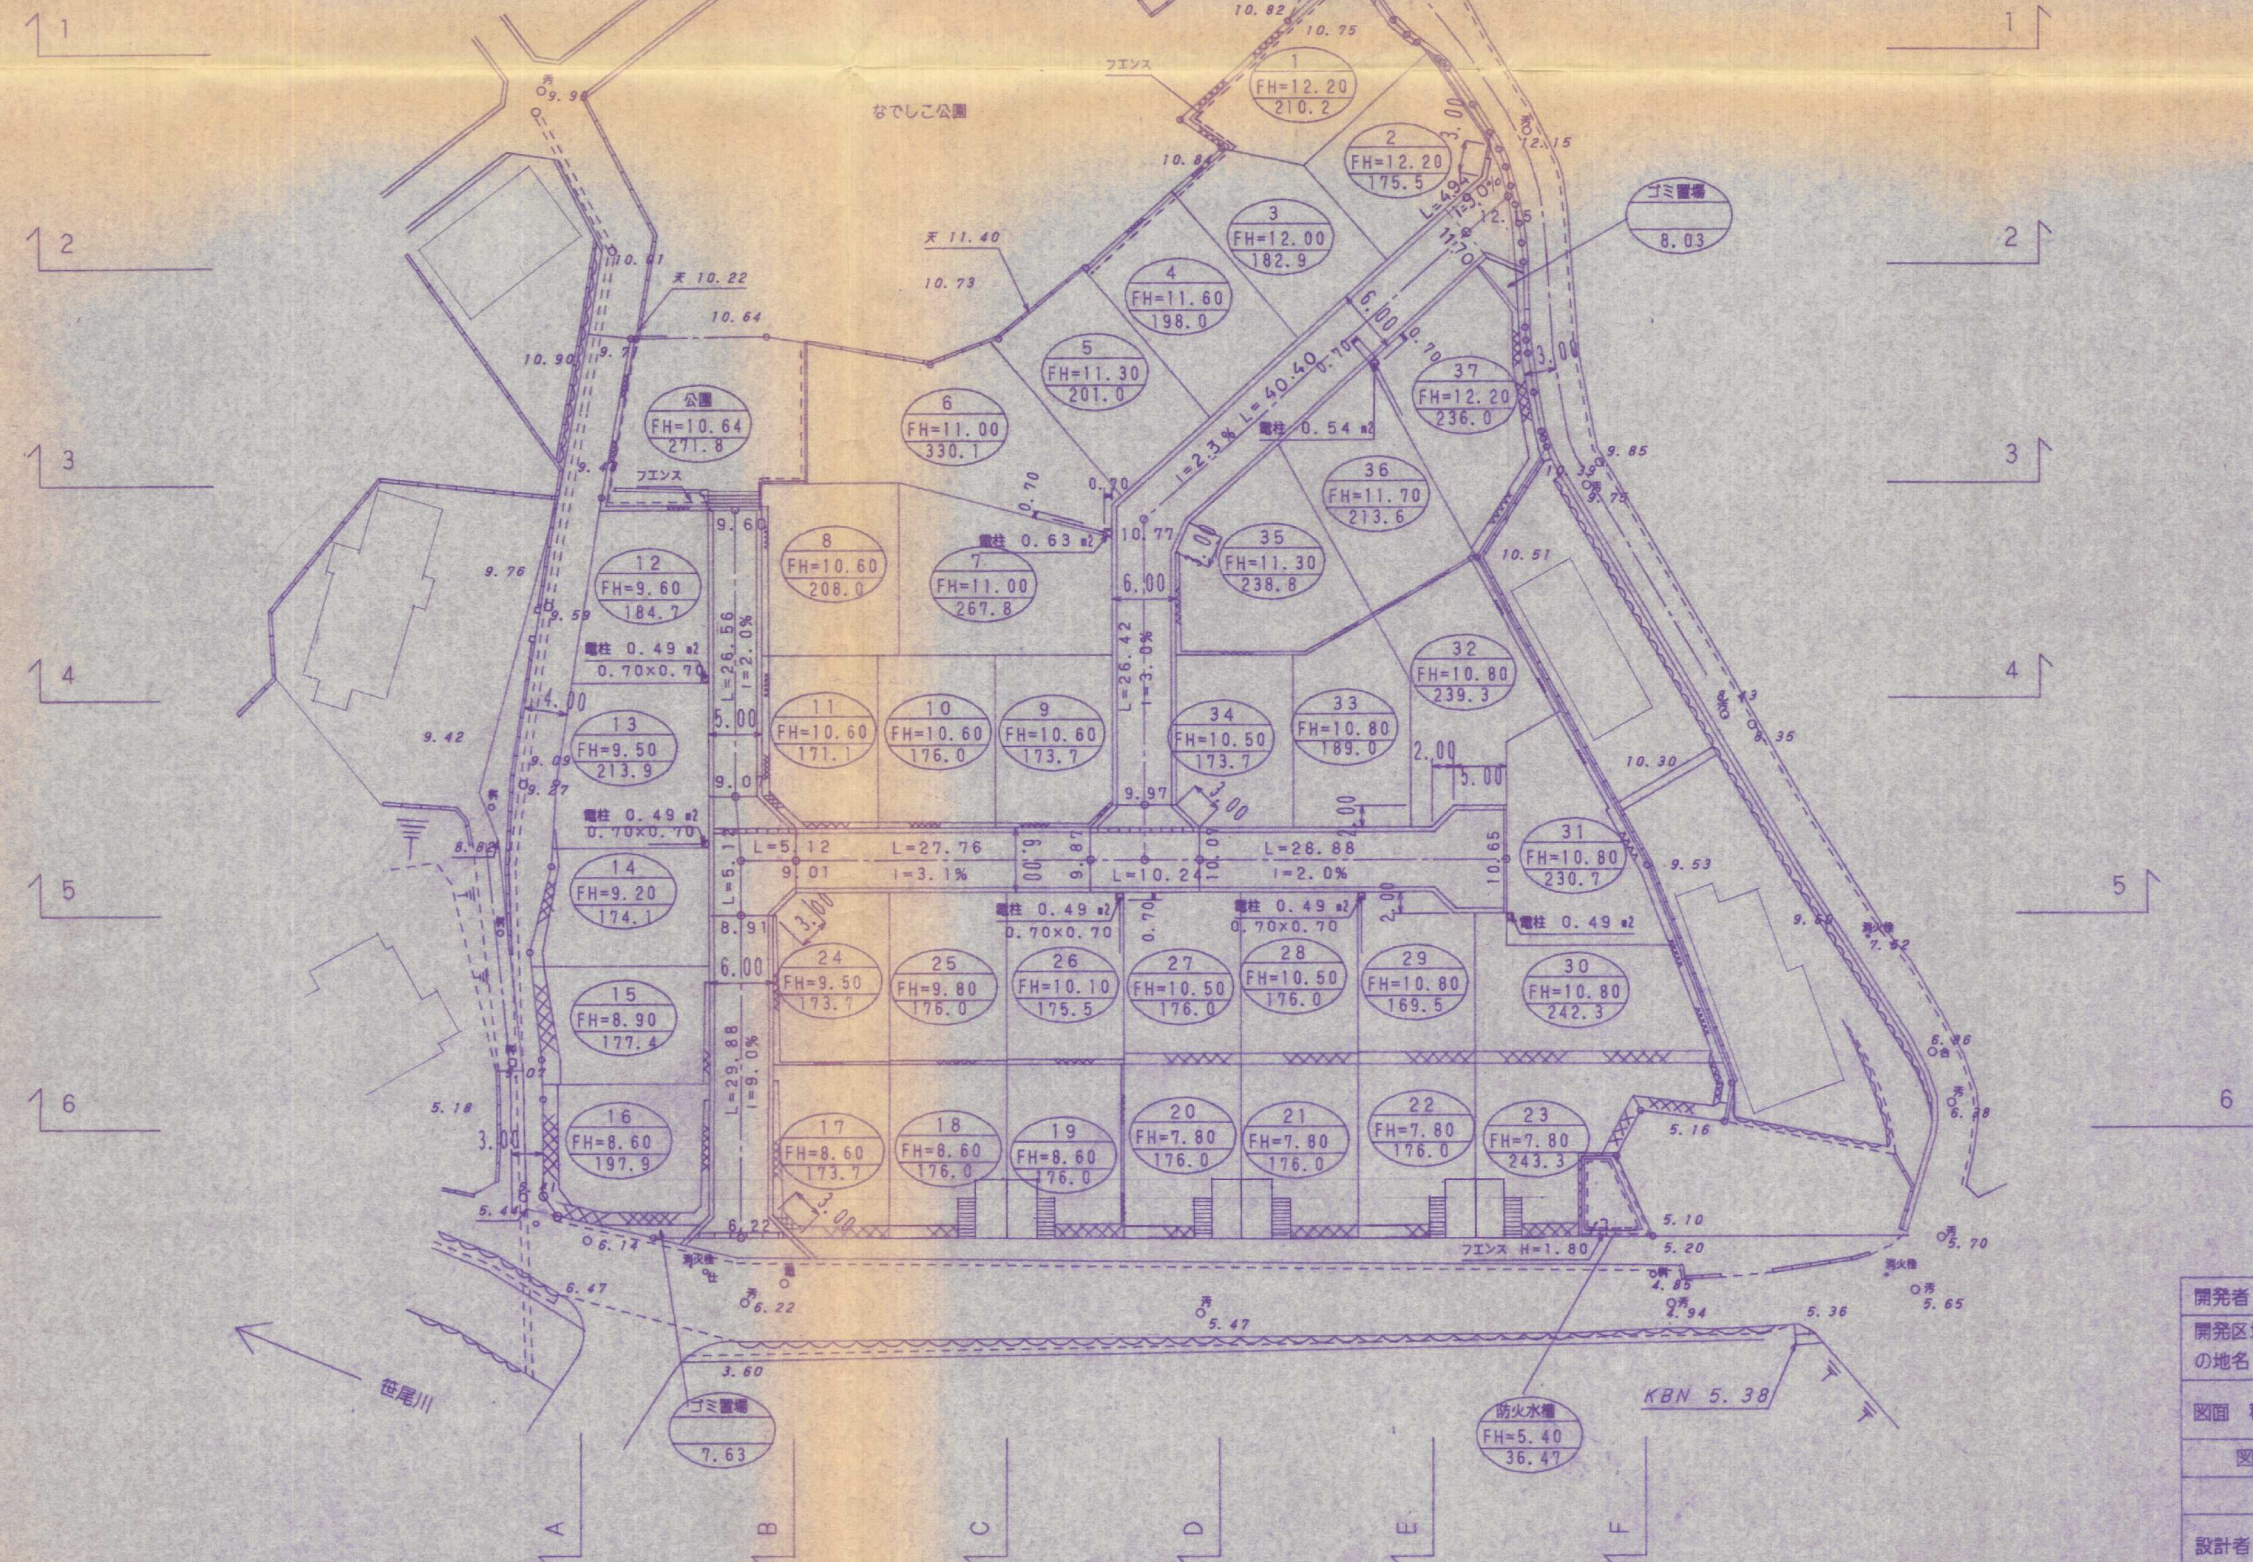

竣工図面

開発者	株式会社 北九州興産	
開発区域の地名	北九州市八幡西区大字橋 3011-1外	
図面 種別	土地利用計画図	
図面番号	縮尺	設計年月日
6	1/500	H. 7年9月
設計者	(有) 三宝企画設計事務所	
	TEL 093 645-6062	1級建築士 国武 辰男