


北九州市八幡西区大字下畑

土地利用竣工図

S=1:500

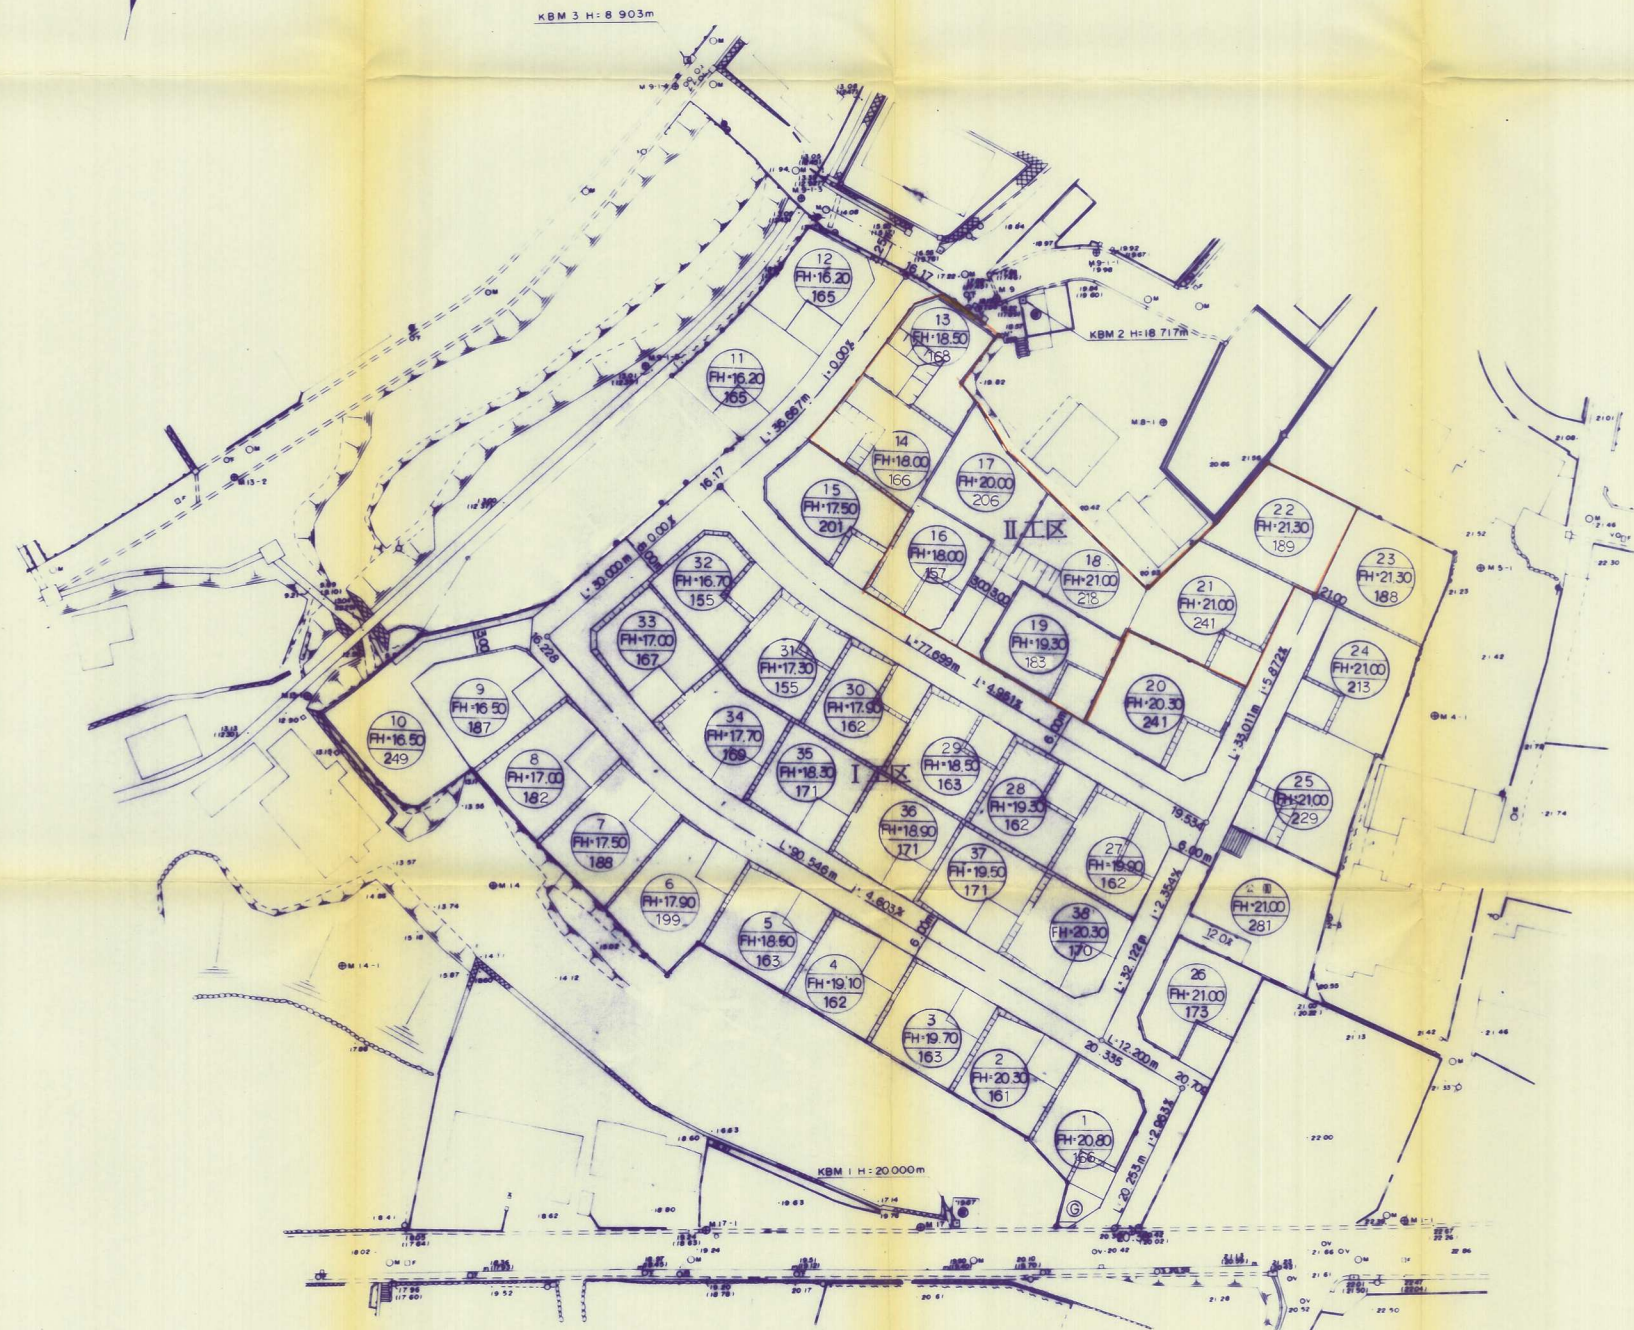

| 土地利用計画表 | | | |
|---------|---------------------|---------|---|
| II 工 区 | | | |
| | 面積(m ²) | 比率 | |
| 宅地 | 1542.53 | 99.88% | □ |
| 道路 | 1.93 | 0.12% | ■ |
| 開発面積 | 1544.46 | 100.00% | ■ |

| | | | |
|----------------|---------------|-----|--|
| マナキ測量設計株式会社 | | | |
| 直方市大字感田720番地の1 | | | |
| 所 在 | 北九州市八幡西区下畑町地内 | | |
| 縮 尺 | S=1:500 | 図 番 | |
| 図 名 | 土地利用竣工図 | 年月日 | |