
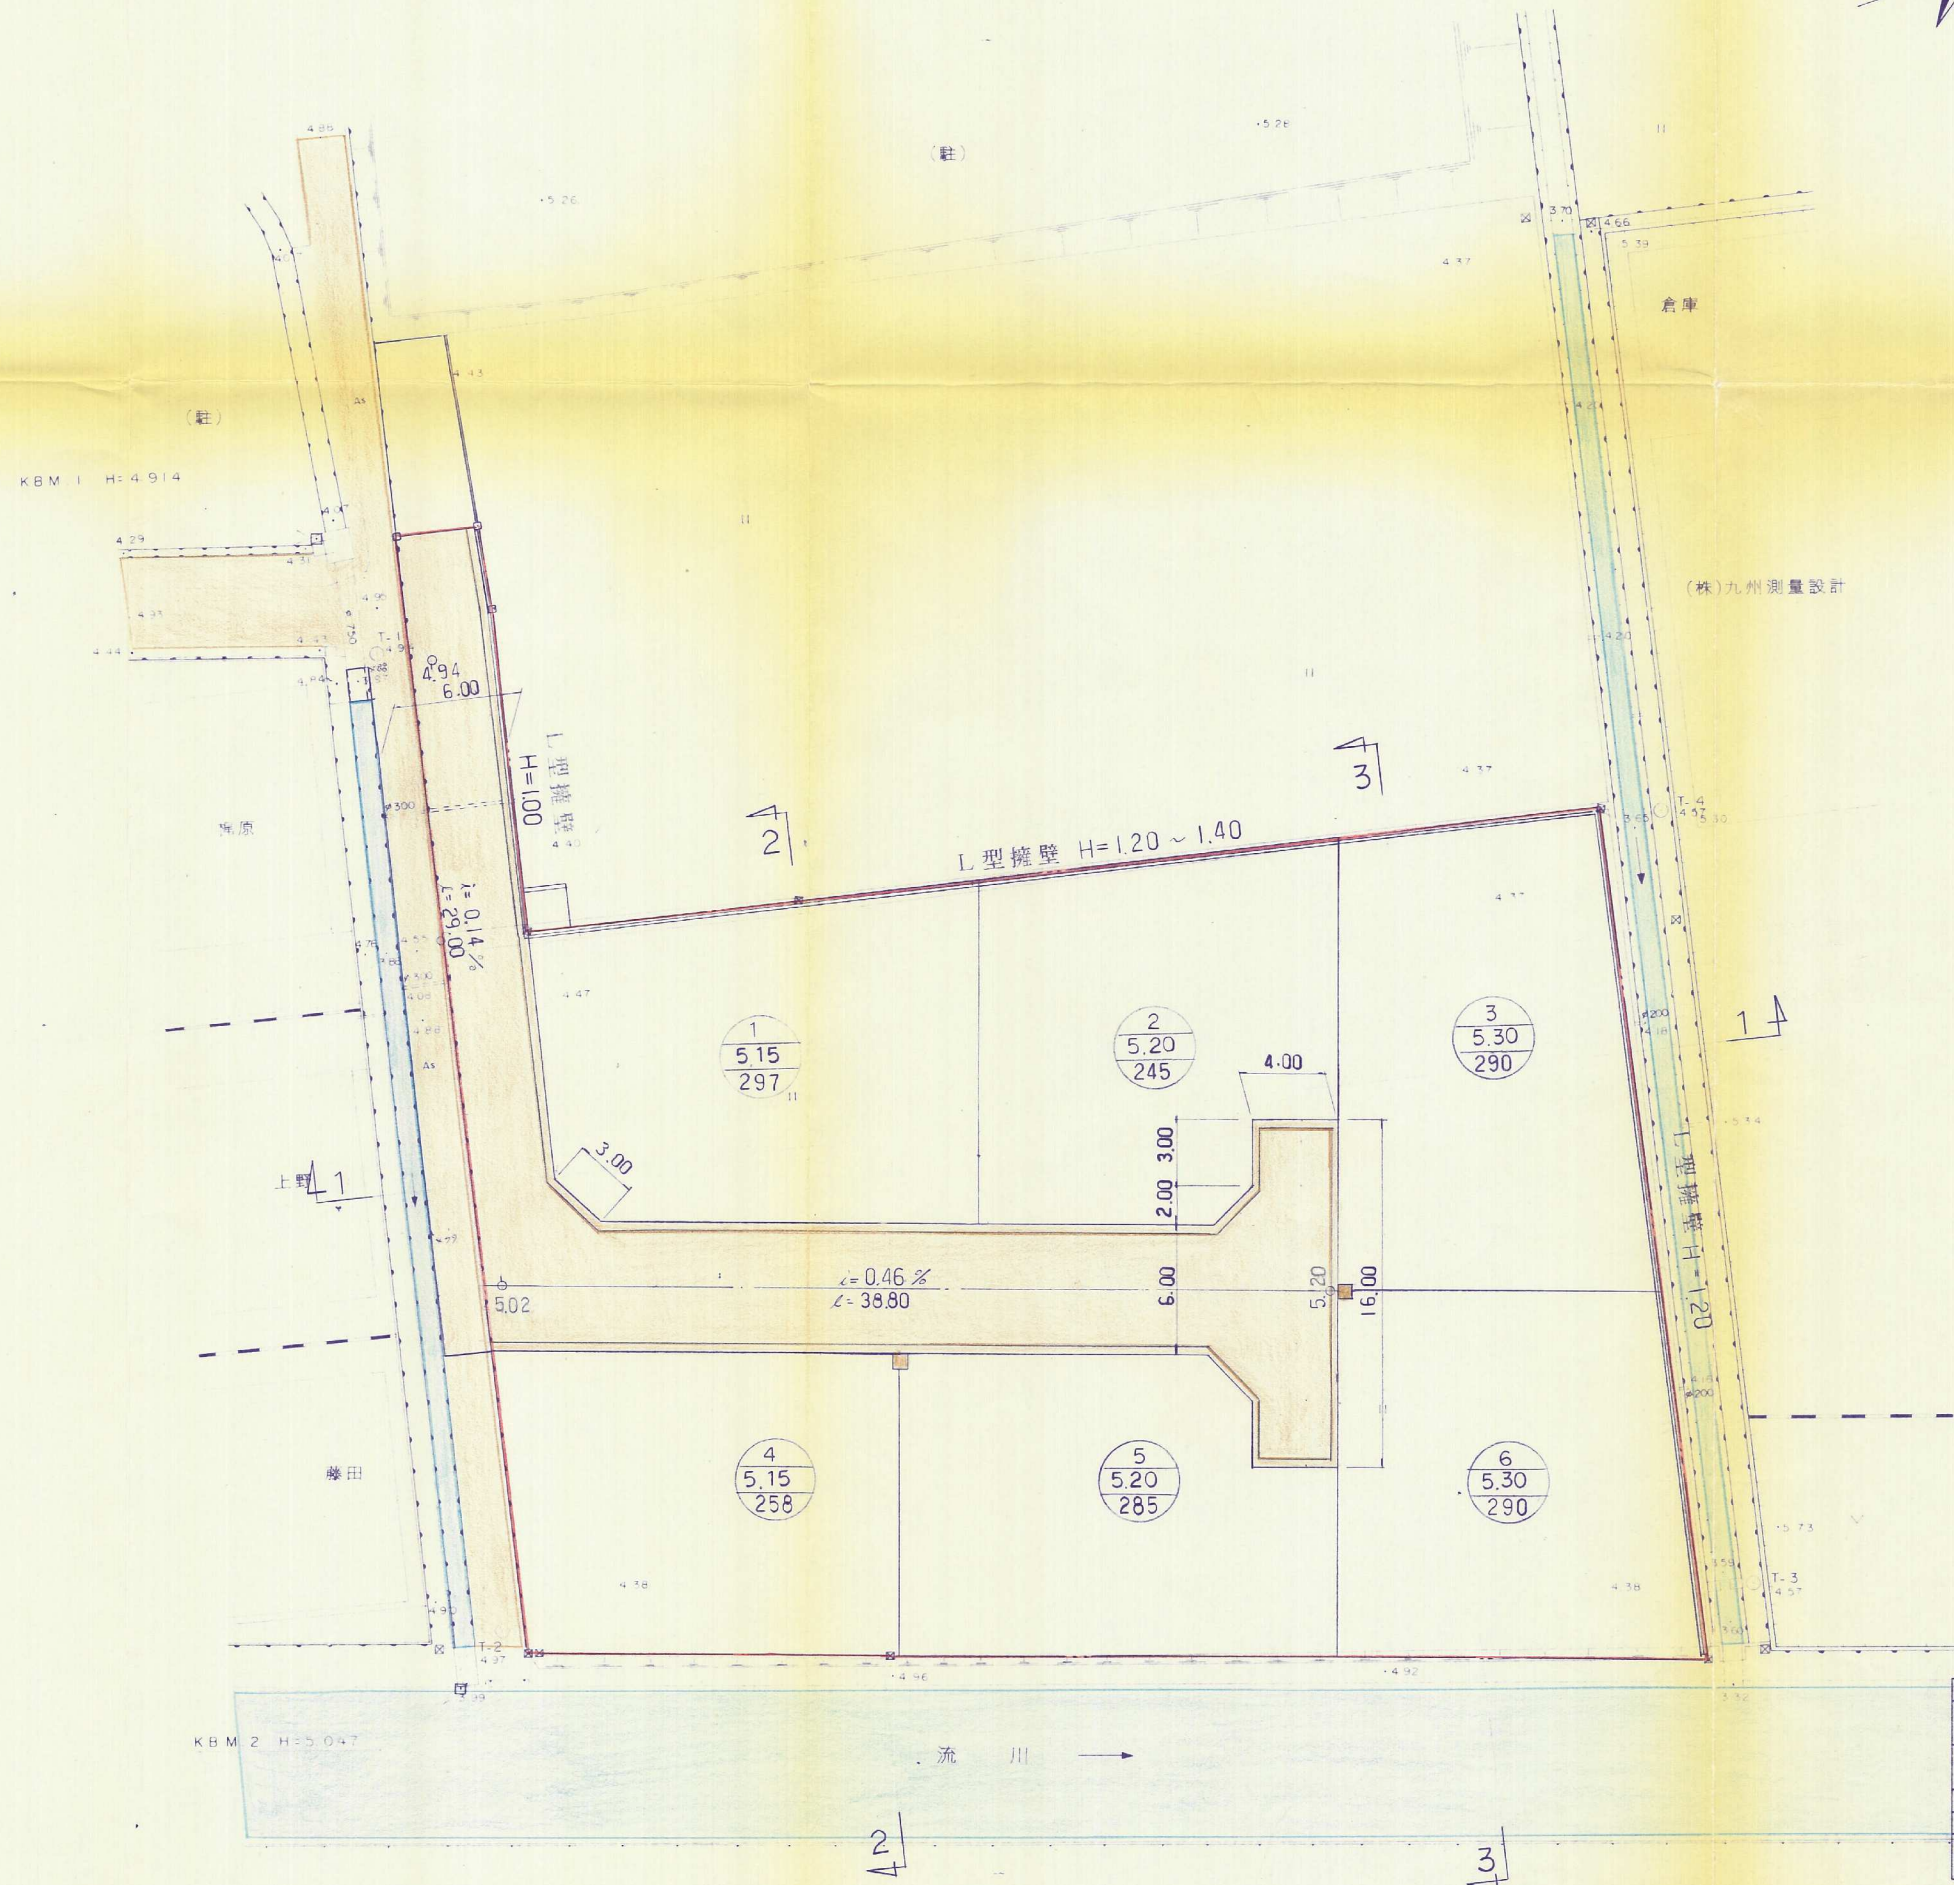


平面図

S=1:250

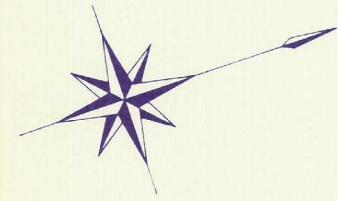

種別	面積 _{m²}	比率 _%
道路	418.71	20.07
宅地番号 計画高 面積	1667.57	79.93
	2,086.28	100.0

竣工図 8-44

開発者	093-617-1380 (有)サマート (代) 桃田洋子
開発区域 の地名	北九州市八幡西区木戸瀬一丁目375-2 他 2筆
図面 種別	土地利用計画, 造成計画 平面図
図面番号	縮 尺 設 計 年 月 日
6	1/250 H 8.10.20
設計者	093-617 5255 (株)九州測量設計 氏名 藤岡秀一