


# 土地利用竣功図

縮尺, 1:200

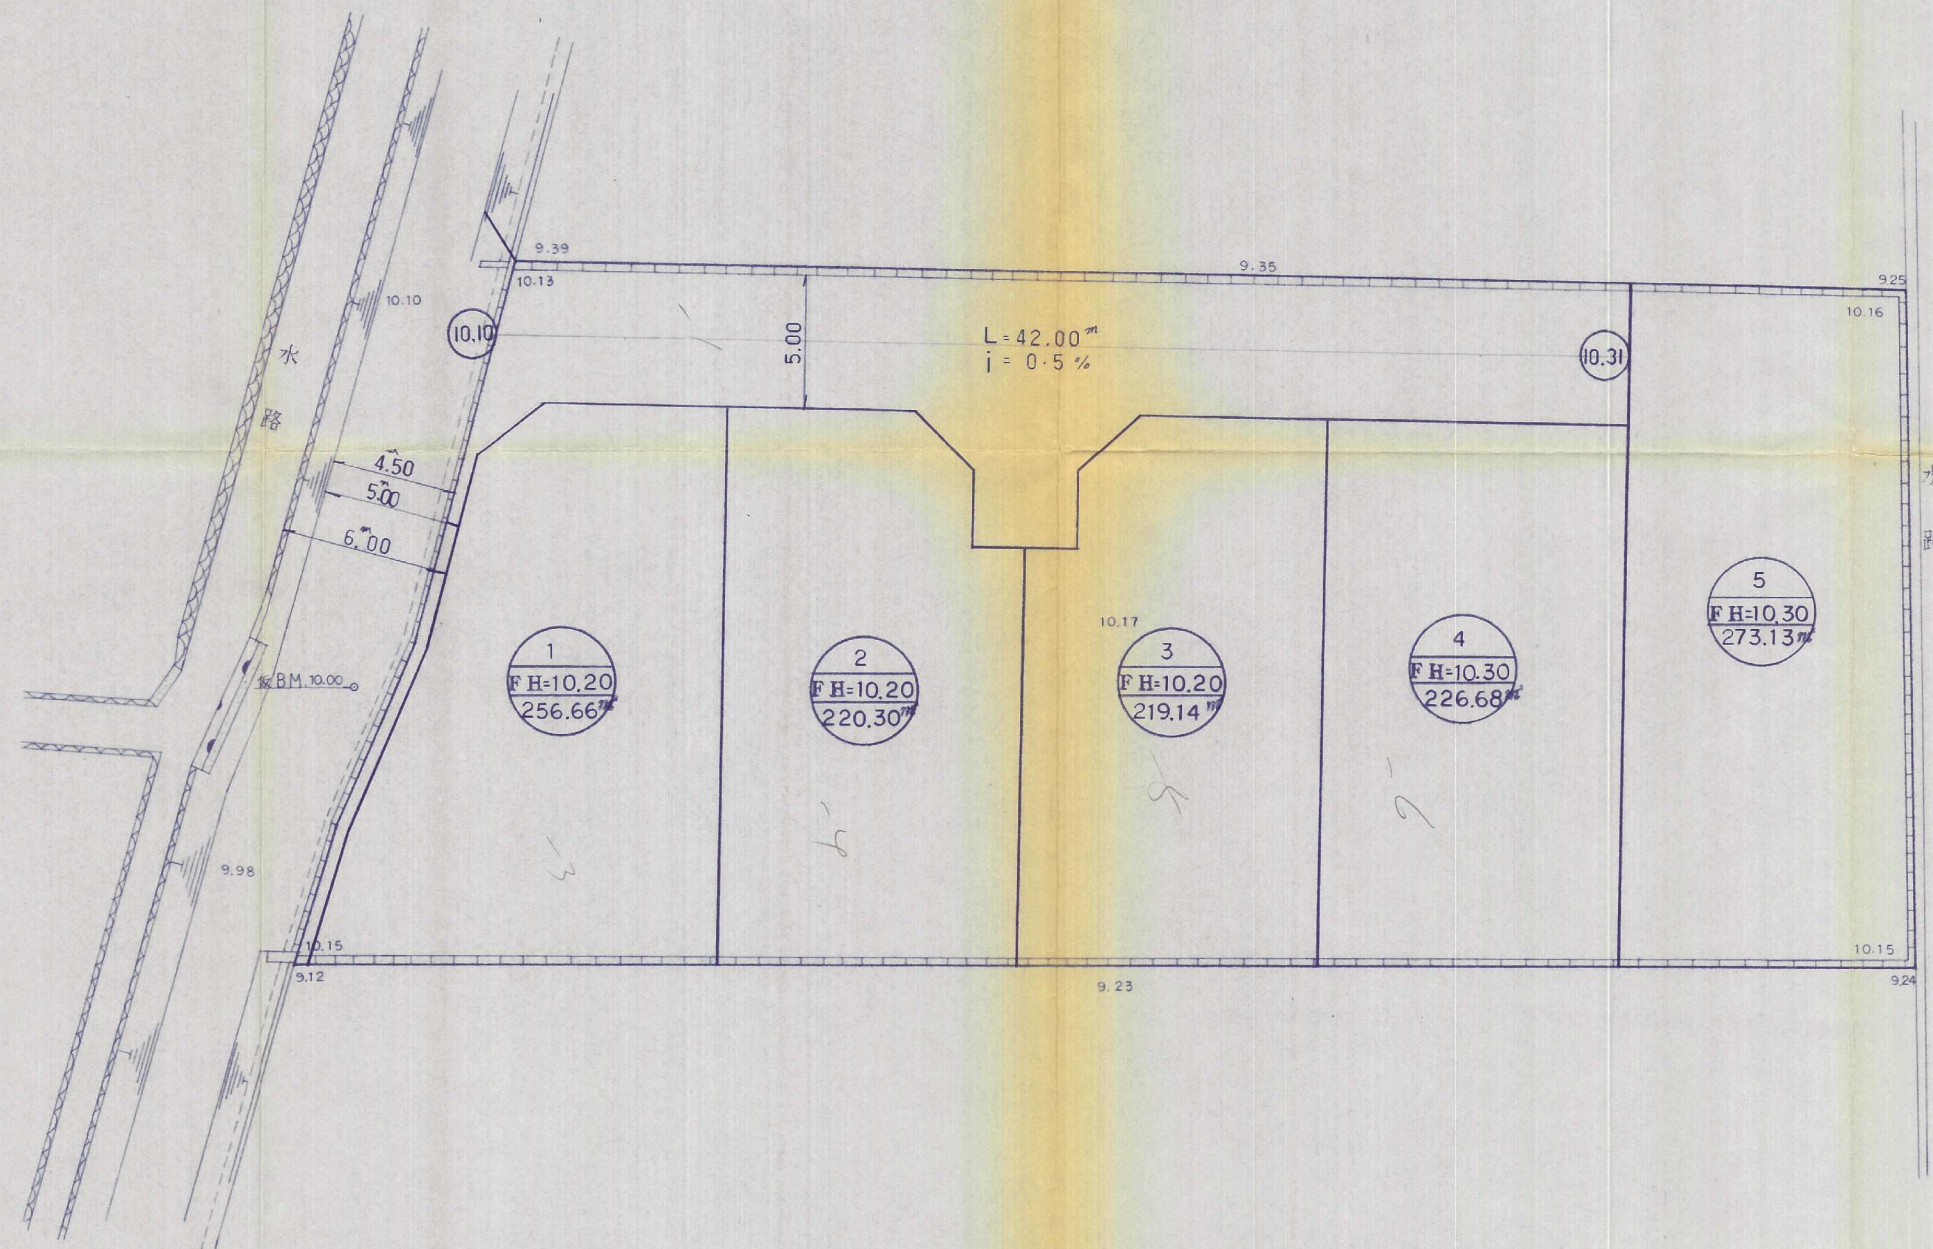

北九州市小倉北区馬場3丁目3-37

高尾設計事務所 (TEL) 511-4067

承認 設計 担当

縮尺

1:200

設計年月日

工事名称 八幡西区則松5丁目 宅地造成工事

図面名称 土地利用竣功図

2-3

No. 5