


土地利用計画平面図

S=1:500

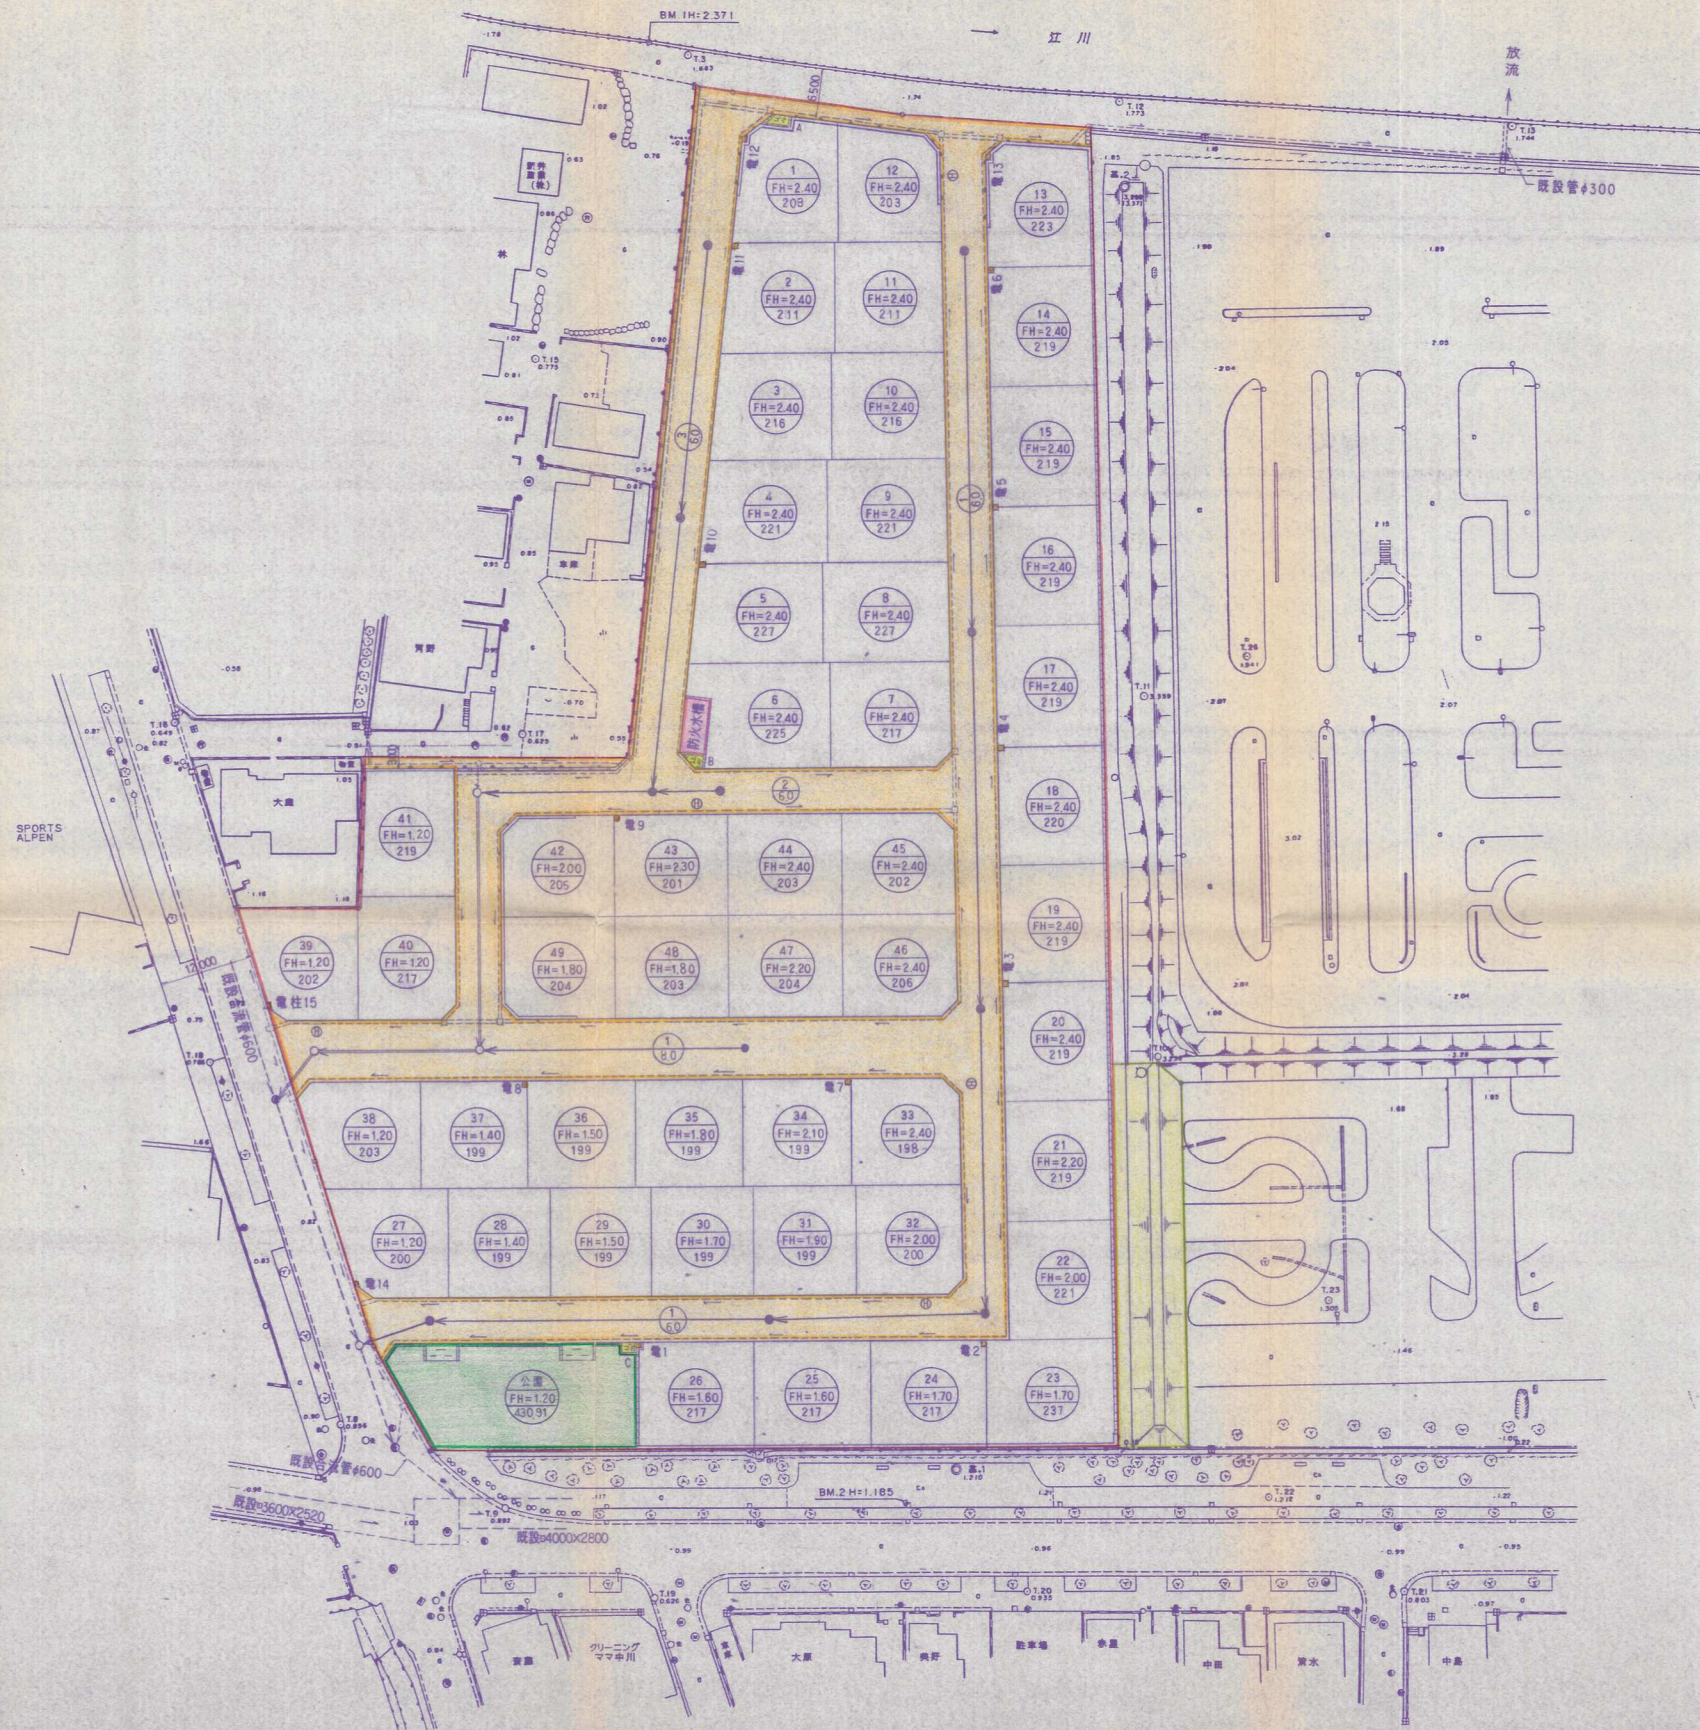

名称	面積	割合	備考
宅地	10,375.25	72.38	49区画
道路	3,481.95	24.29	8.0m道路, 6.0m道路, 拡幅道路
ゴミ置場	12.21	0.08	3ヶ所
公園	430.91	3.01	1ヶ所
防火水槽	25.60	0.18	1ヶ所
電柱	8.03	0.06	15ヶ所
合計	14,333.95㎡	100.00%	

- 緩衝帯 474.12㎡
- 開発区域境界線
- 道路番号及び幅員
- 街区番号
宅 盤 高
敷地面積
- L型擁壁
- C.B土留め
- 合流管及び人孔
- 汚水管及び人孔
- 雨水側溝
- 消火栓 5ヶ所
- ガードレール

竣工図面

開発者	☎ (093)631-2288 日本地所建設(株)		
開発区域の地名	北九州市八幡西区 御開三丁目地内		
図面種別	土地 利 用 計 画 平 面 図		
図面番号	縮 尺	設計年月日	
6	S=1:500	平成 8 年 7 月	
設計者	(有)高崎興産一級建築士事務所 ☎ (093)293-6166 高崎 徳彦		