


# 竣工図平面図 S=1:250

北九州市八幡西区鷹見台1丁目

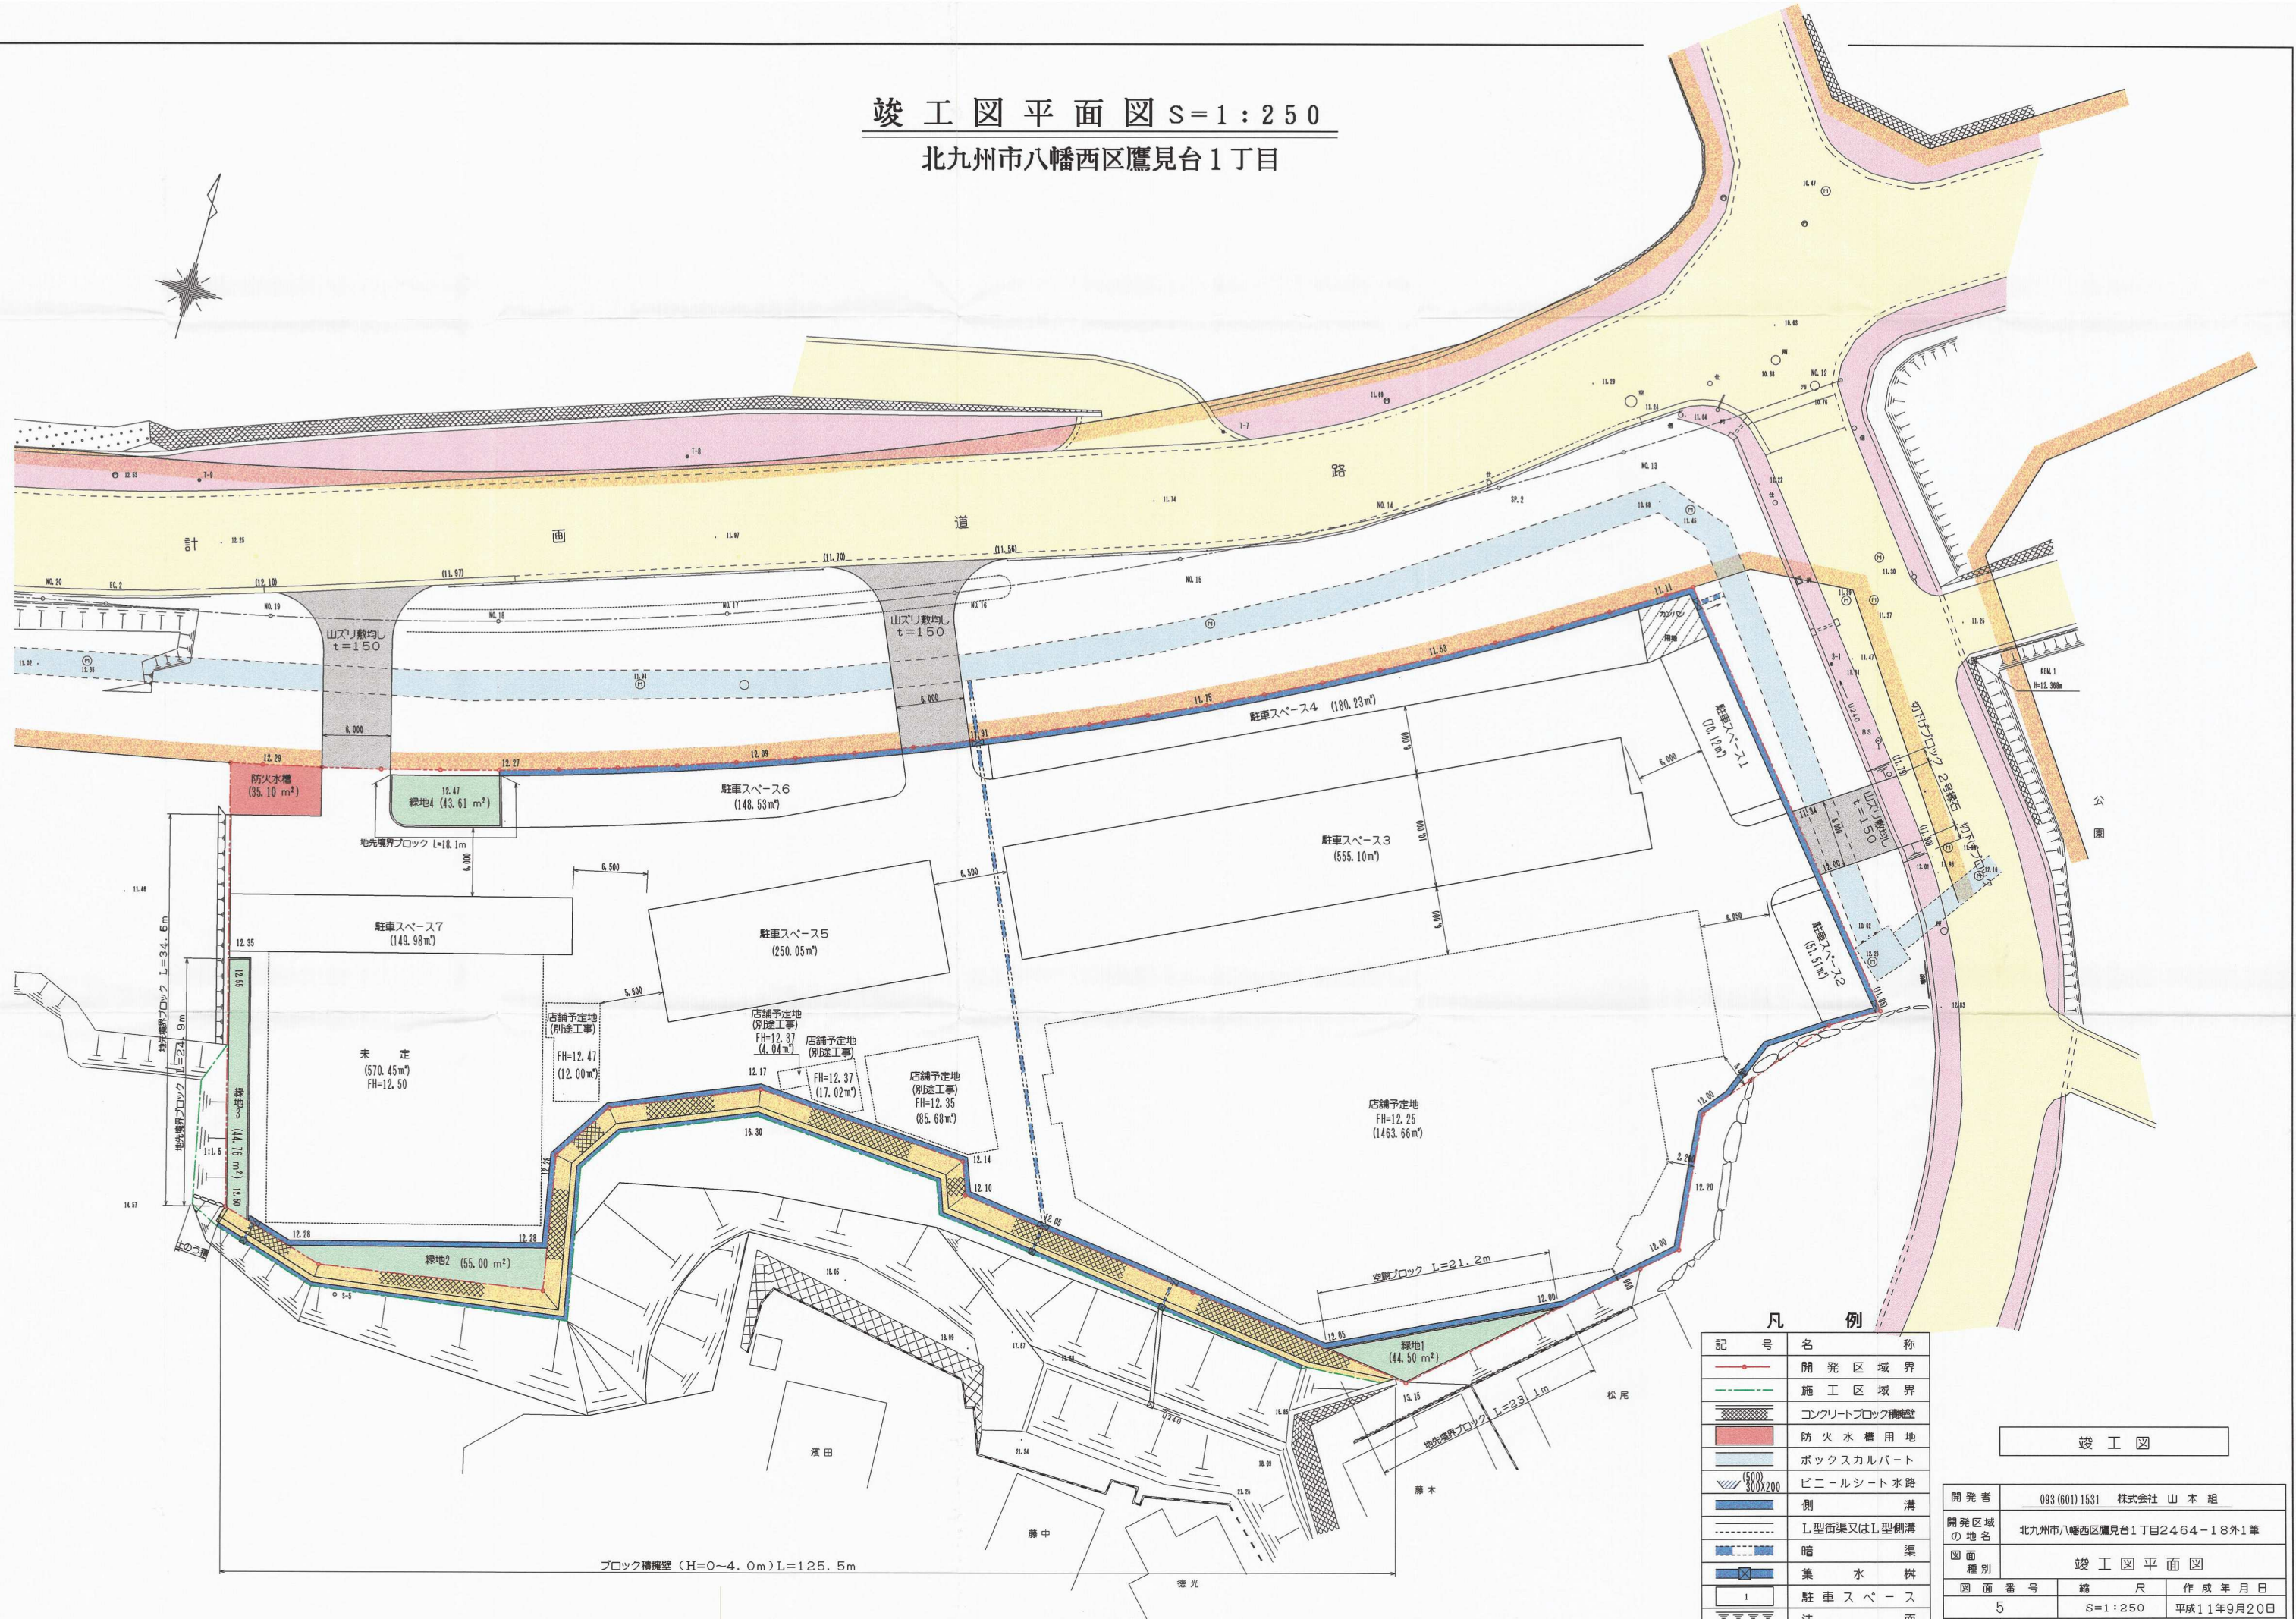

## 凡例

記号	名称
—	開発区域界
---	施工区域界
■	コンクリートブロック積擁壁
■	防火水槽用地
■	ボックスカルバート
■	ビニールシート水路
■	側溝
■	L型街渠又はL型側溝
■	暗渠
■	集水樹
■	駐車スペース
■	法面

## 竣工図

開発者	093 (601) 1531 株式会社 山本組
開発区域の地名	北九州市八幡西区鷹見台1丁目2464-18外1筆
図面種別	竣工図平面図
図面番号	縮尺 作成年月日
5	S=1:250 平成11年9月20日
設計者	三菱化学エンジニアリング株式会社 093 (643) 2740 氏名 大場 光孝