


# 土地利用計画図 S=1/300

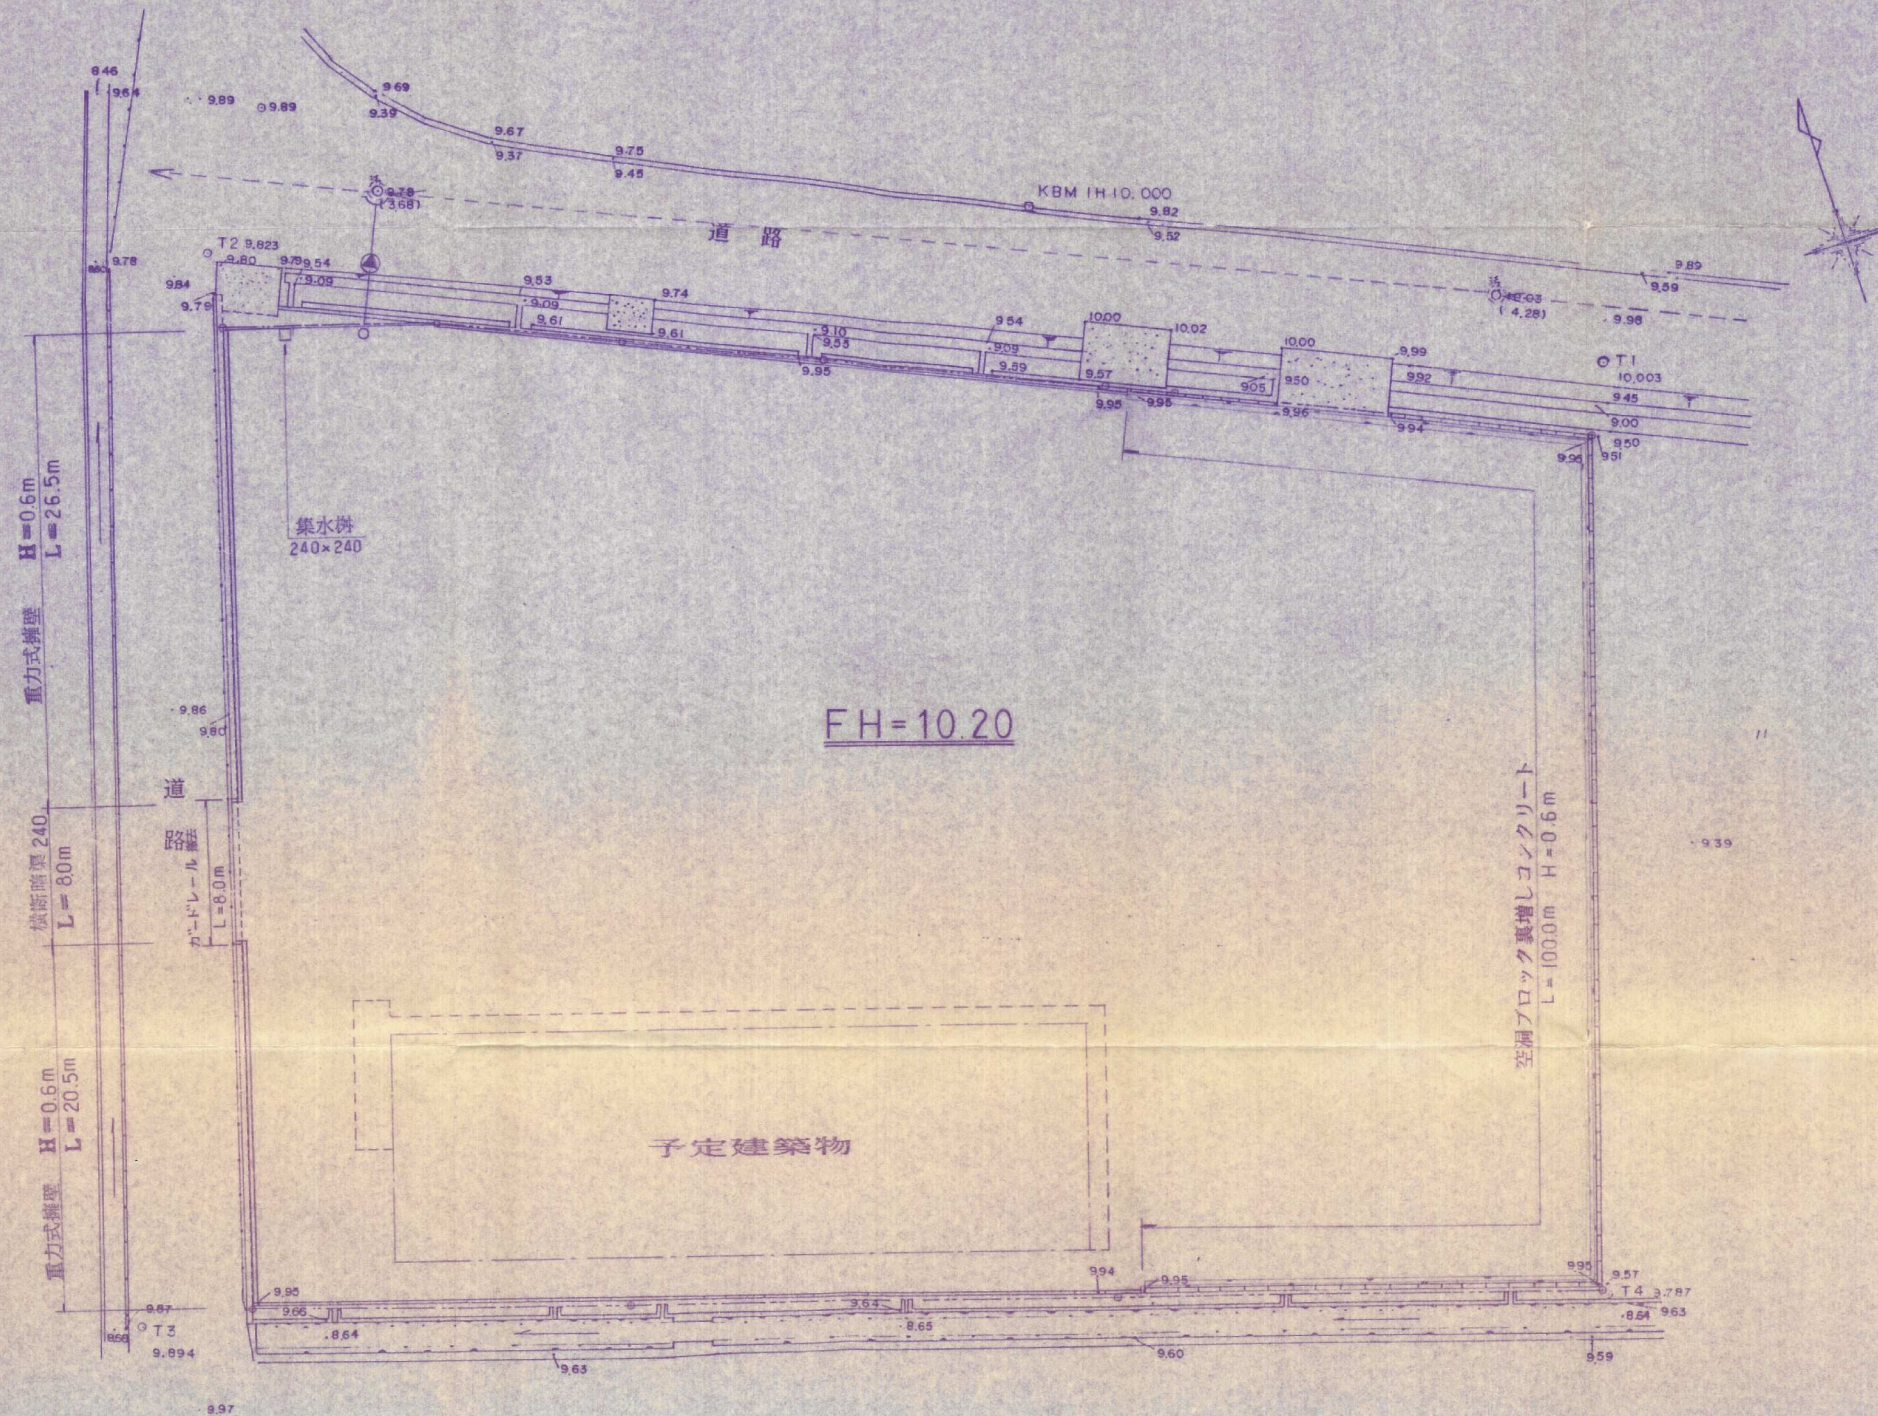

竣工図

開 発 者	エフコープ生活協同組合 TEL092-474-1221		
開発区域の 地 名	北九州市八幡西区木屋瀬1丁目 393-1※2※		
図 面 種 別	土地利用計画図		
図 面 番 号	縮 尺	設 計 年 月 日	
5	1 : 300	平成5年 2月11日	
設 計 者	西 登 記 測 量 事 務 所 TEL 618-1434		