


土地利用計画図 S=1/500

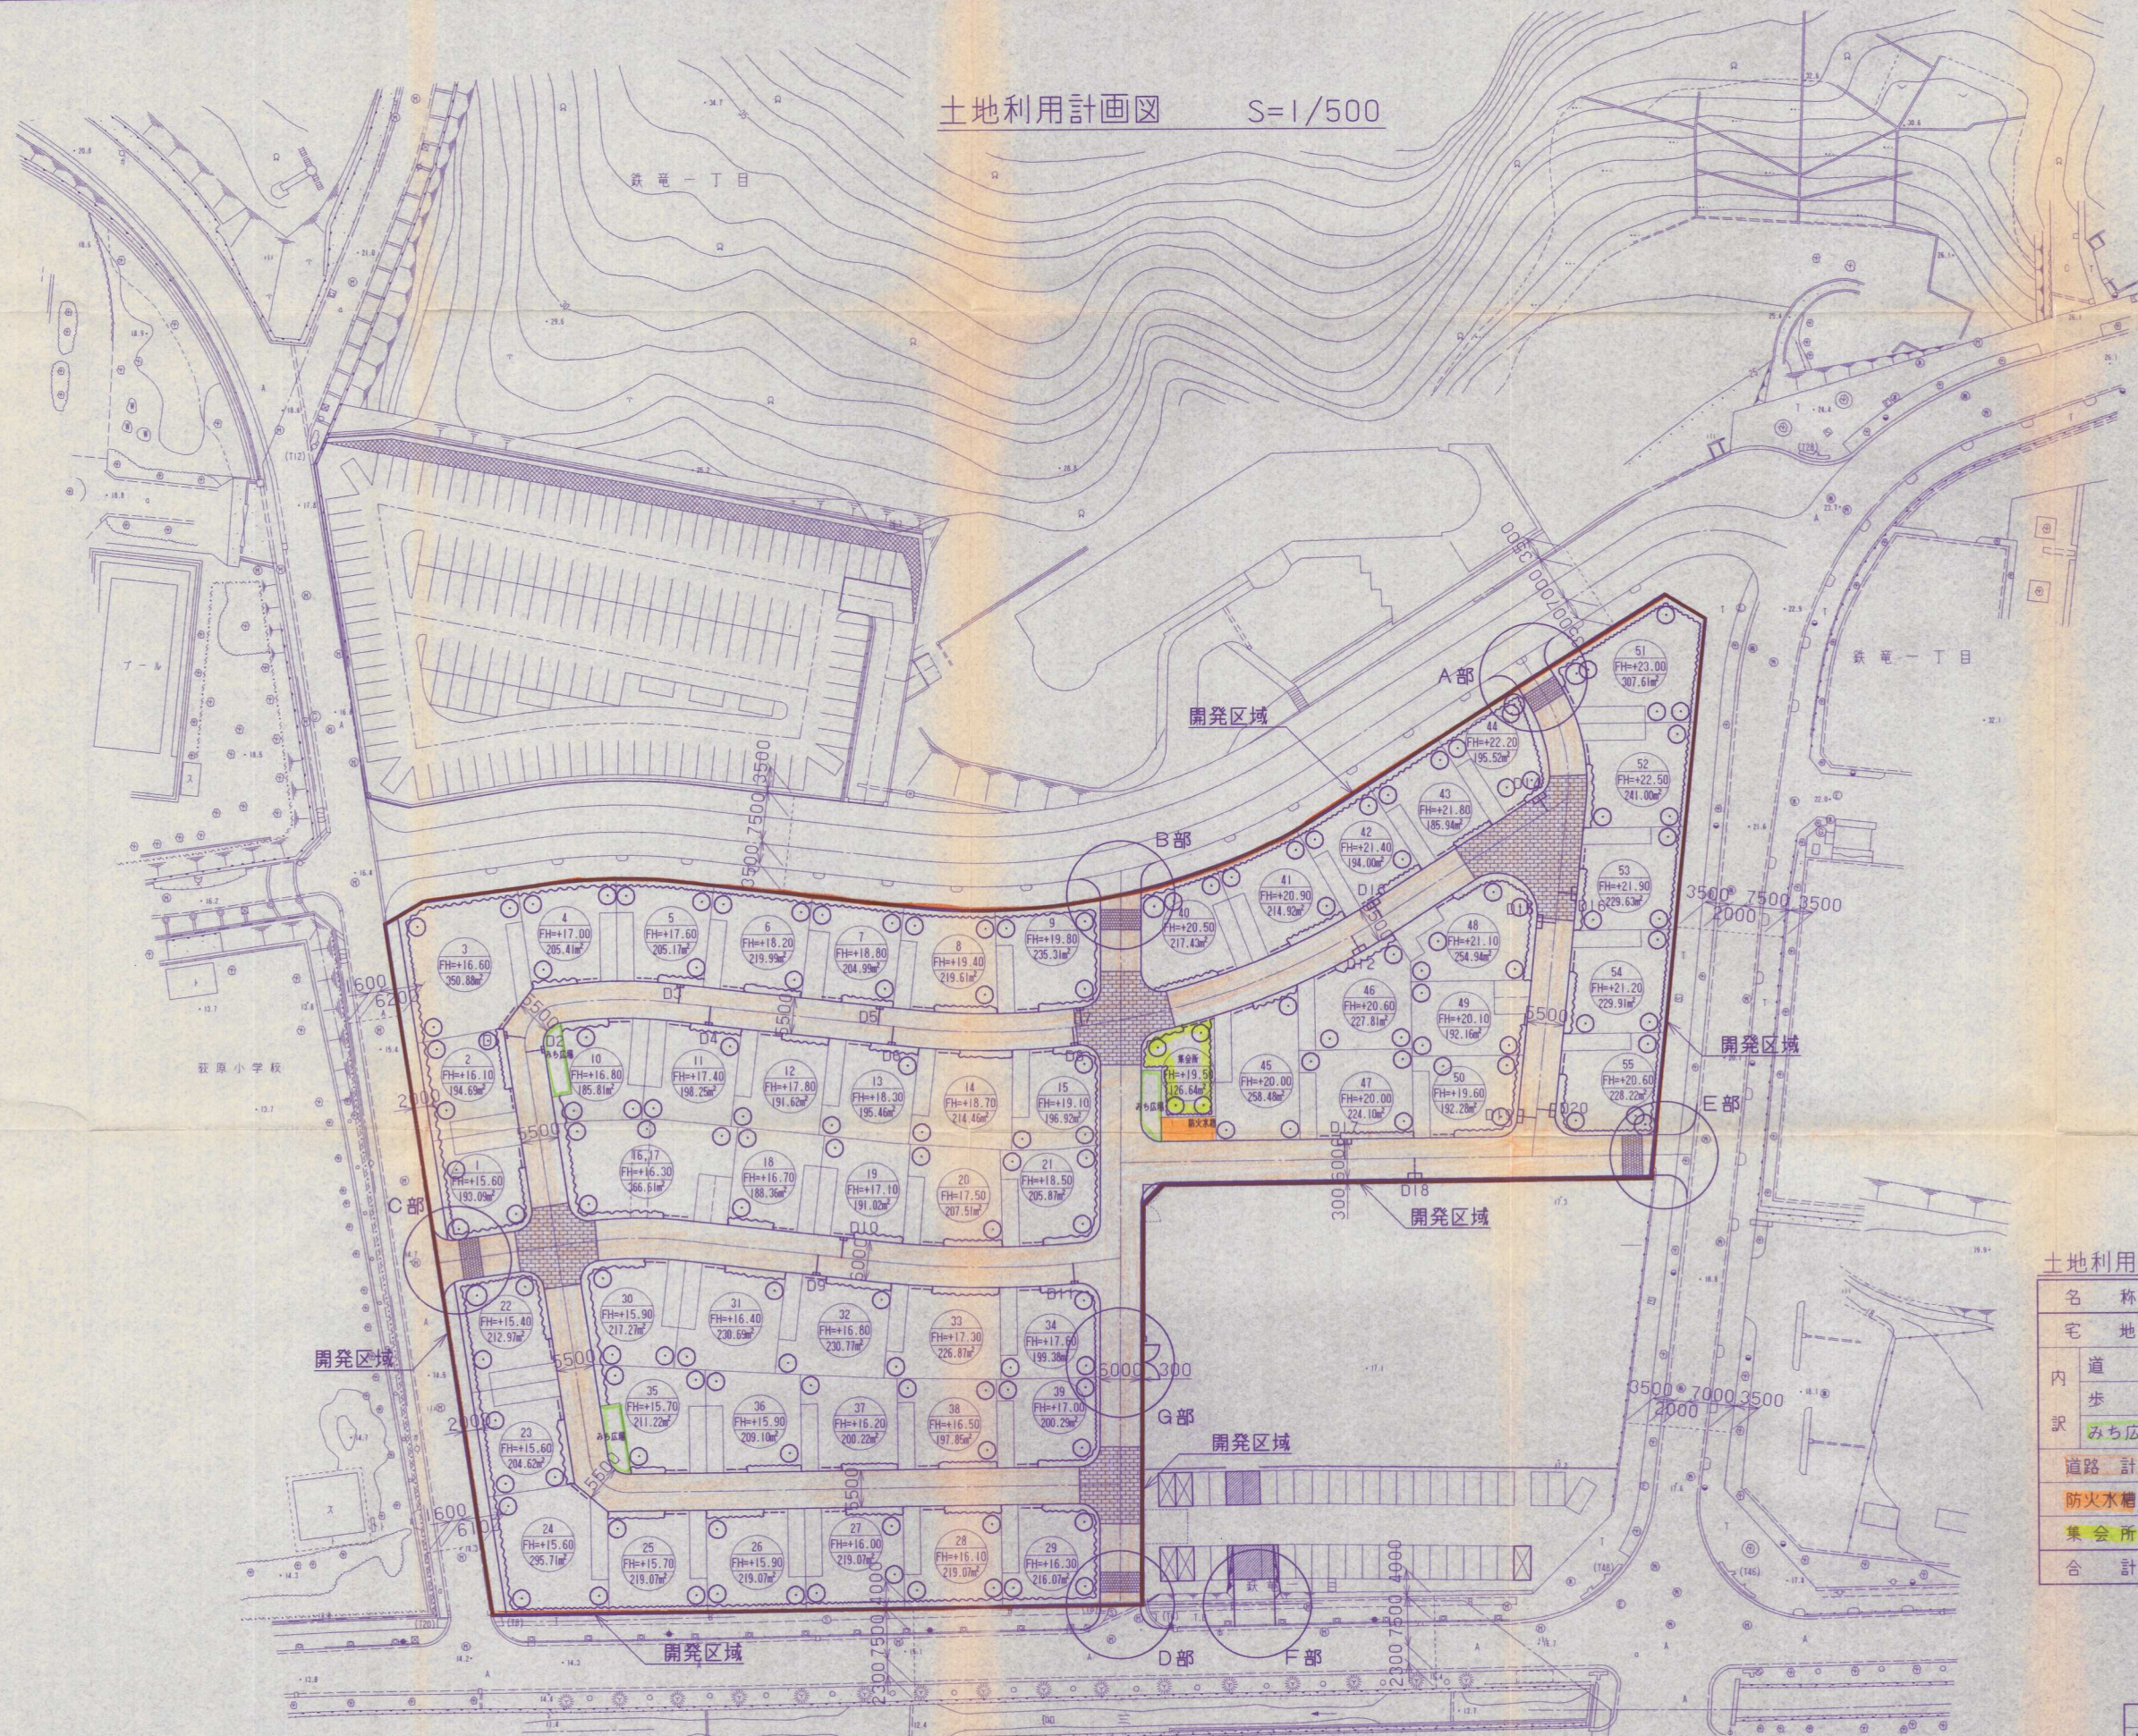

土地利用面積表

名称	面積(m <sup>2</sup> )	比率(%)	備考
宅地	11,877.95	73.71	
内 道 路	3,799.16	23.58	W=6.0, 5.5m
歩 道	192.39	1.19	W=2.0m
みち広場	88.22	0.55	N=3ヶ所
道路計	4,079.77	25.32	
防火水槽	30.01	0.19	
集会所	126.25	0.78	
合 計	16,113.98	100.00	

12/9a 2021年12月

竣工図面

開発者	093-872-6674 新日本製鐵株式会社 八幡製鐵所		
開発区域の地名	北九州市八幡西区鉄竜1-1-30, 外		
図面種別	土地利用計画図		
図面番号	縮尺	設計年月日	
7/52	図示	平成11年11月	
設計者	093 661-4970	株式会社 松尾設計 氏名 古賀 敦彦	