
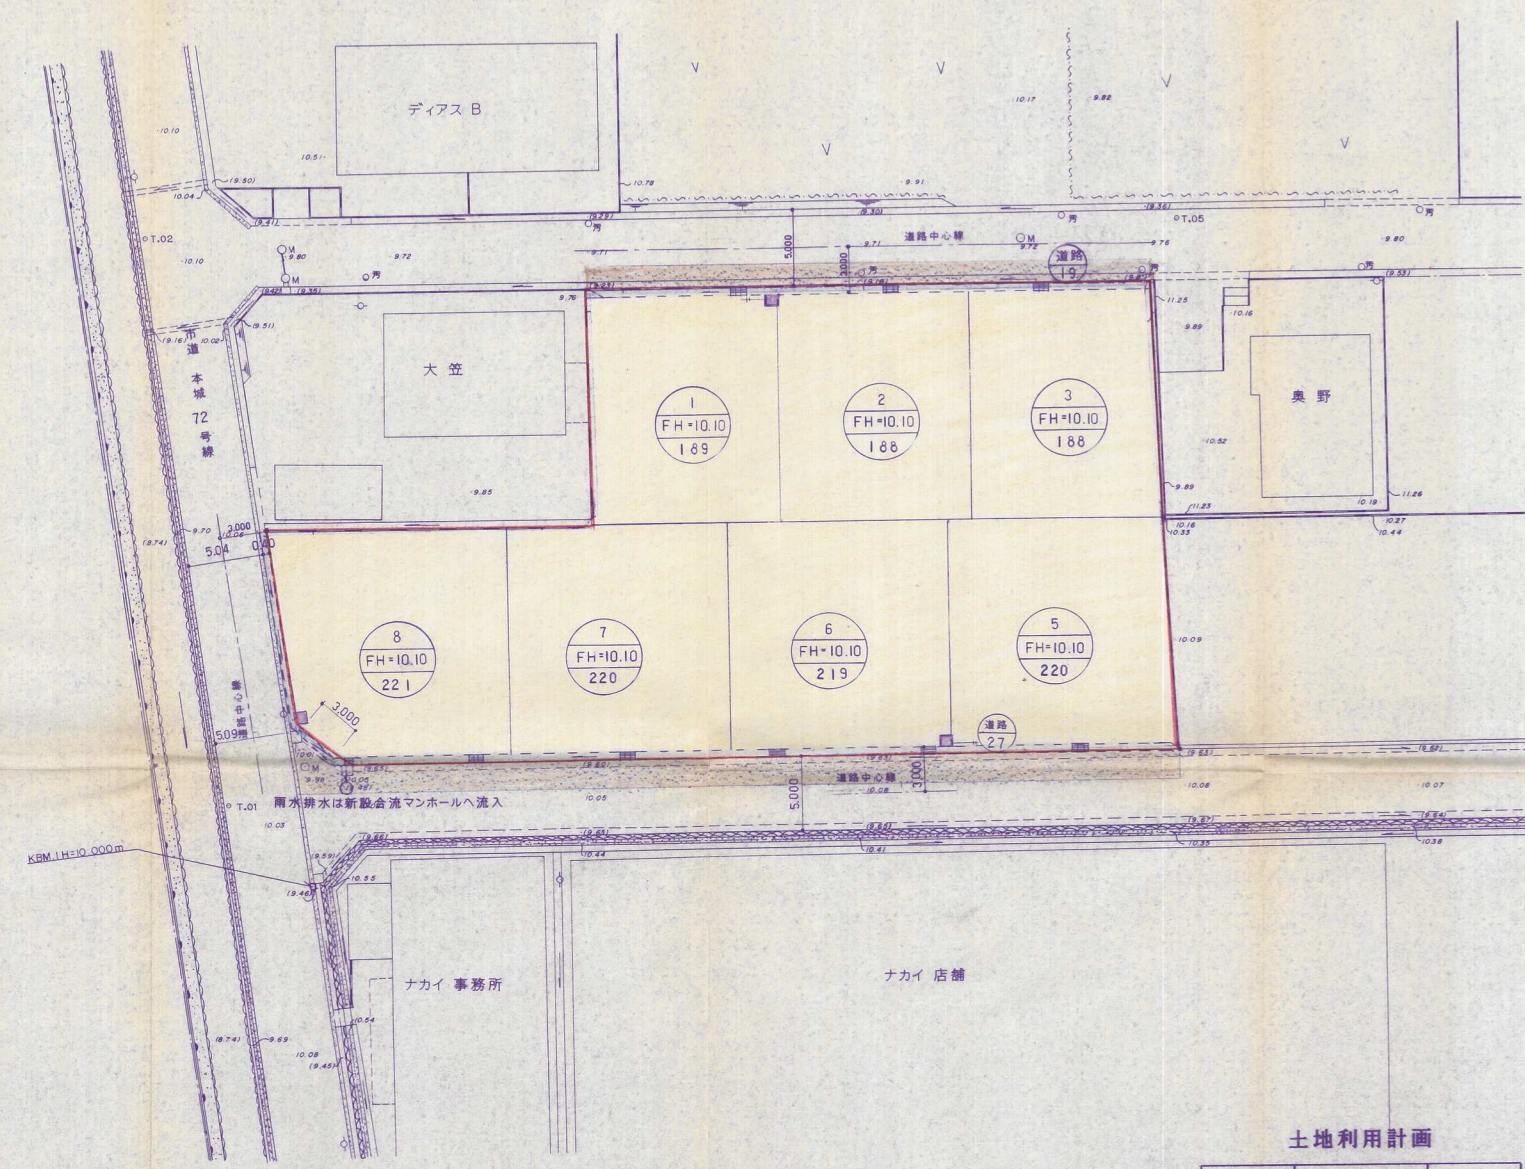


平 面 図 S=1:250  
所在:北九州市八幡西区御開四丁目地内

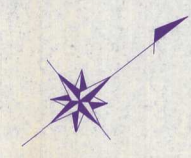

記 号	名 称
	擁 壁
	側 溝
	灌 樹
	宅 地
	道 路
	電 柱 箇 所
	開 発 区 域
	宅 地 番 号
	計 画 高
	面 積

※電柱設置箇所は、九州電力(株)折尾営業所配電課にて協議済み。

土地利用計画

名 称	面 積	割 合
宅 地	1446	96.8 %
道 路	45	3.1 %
電 柱 設 置	2	0.1 %
開 発 面 積	1494	100.0 %

端数含む

竣工図面

開 発 者	有限会社 エムオー企画
開発区域の地名	北九州市八幡西区御開四丁目
図面種類	土地利用計画平面図
図面番号	7
縮 尺	図 示
設計年月日	
設計者	北九州市若松区高須東4丁目3-3-305 氏名(株)松尾測量