


# 土地利用竣功图

縮尺, 1 : 500

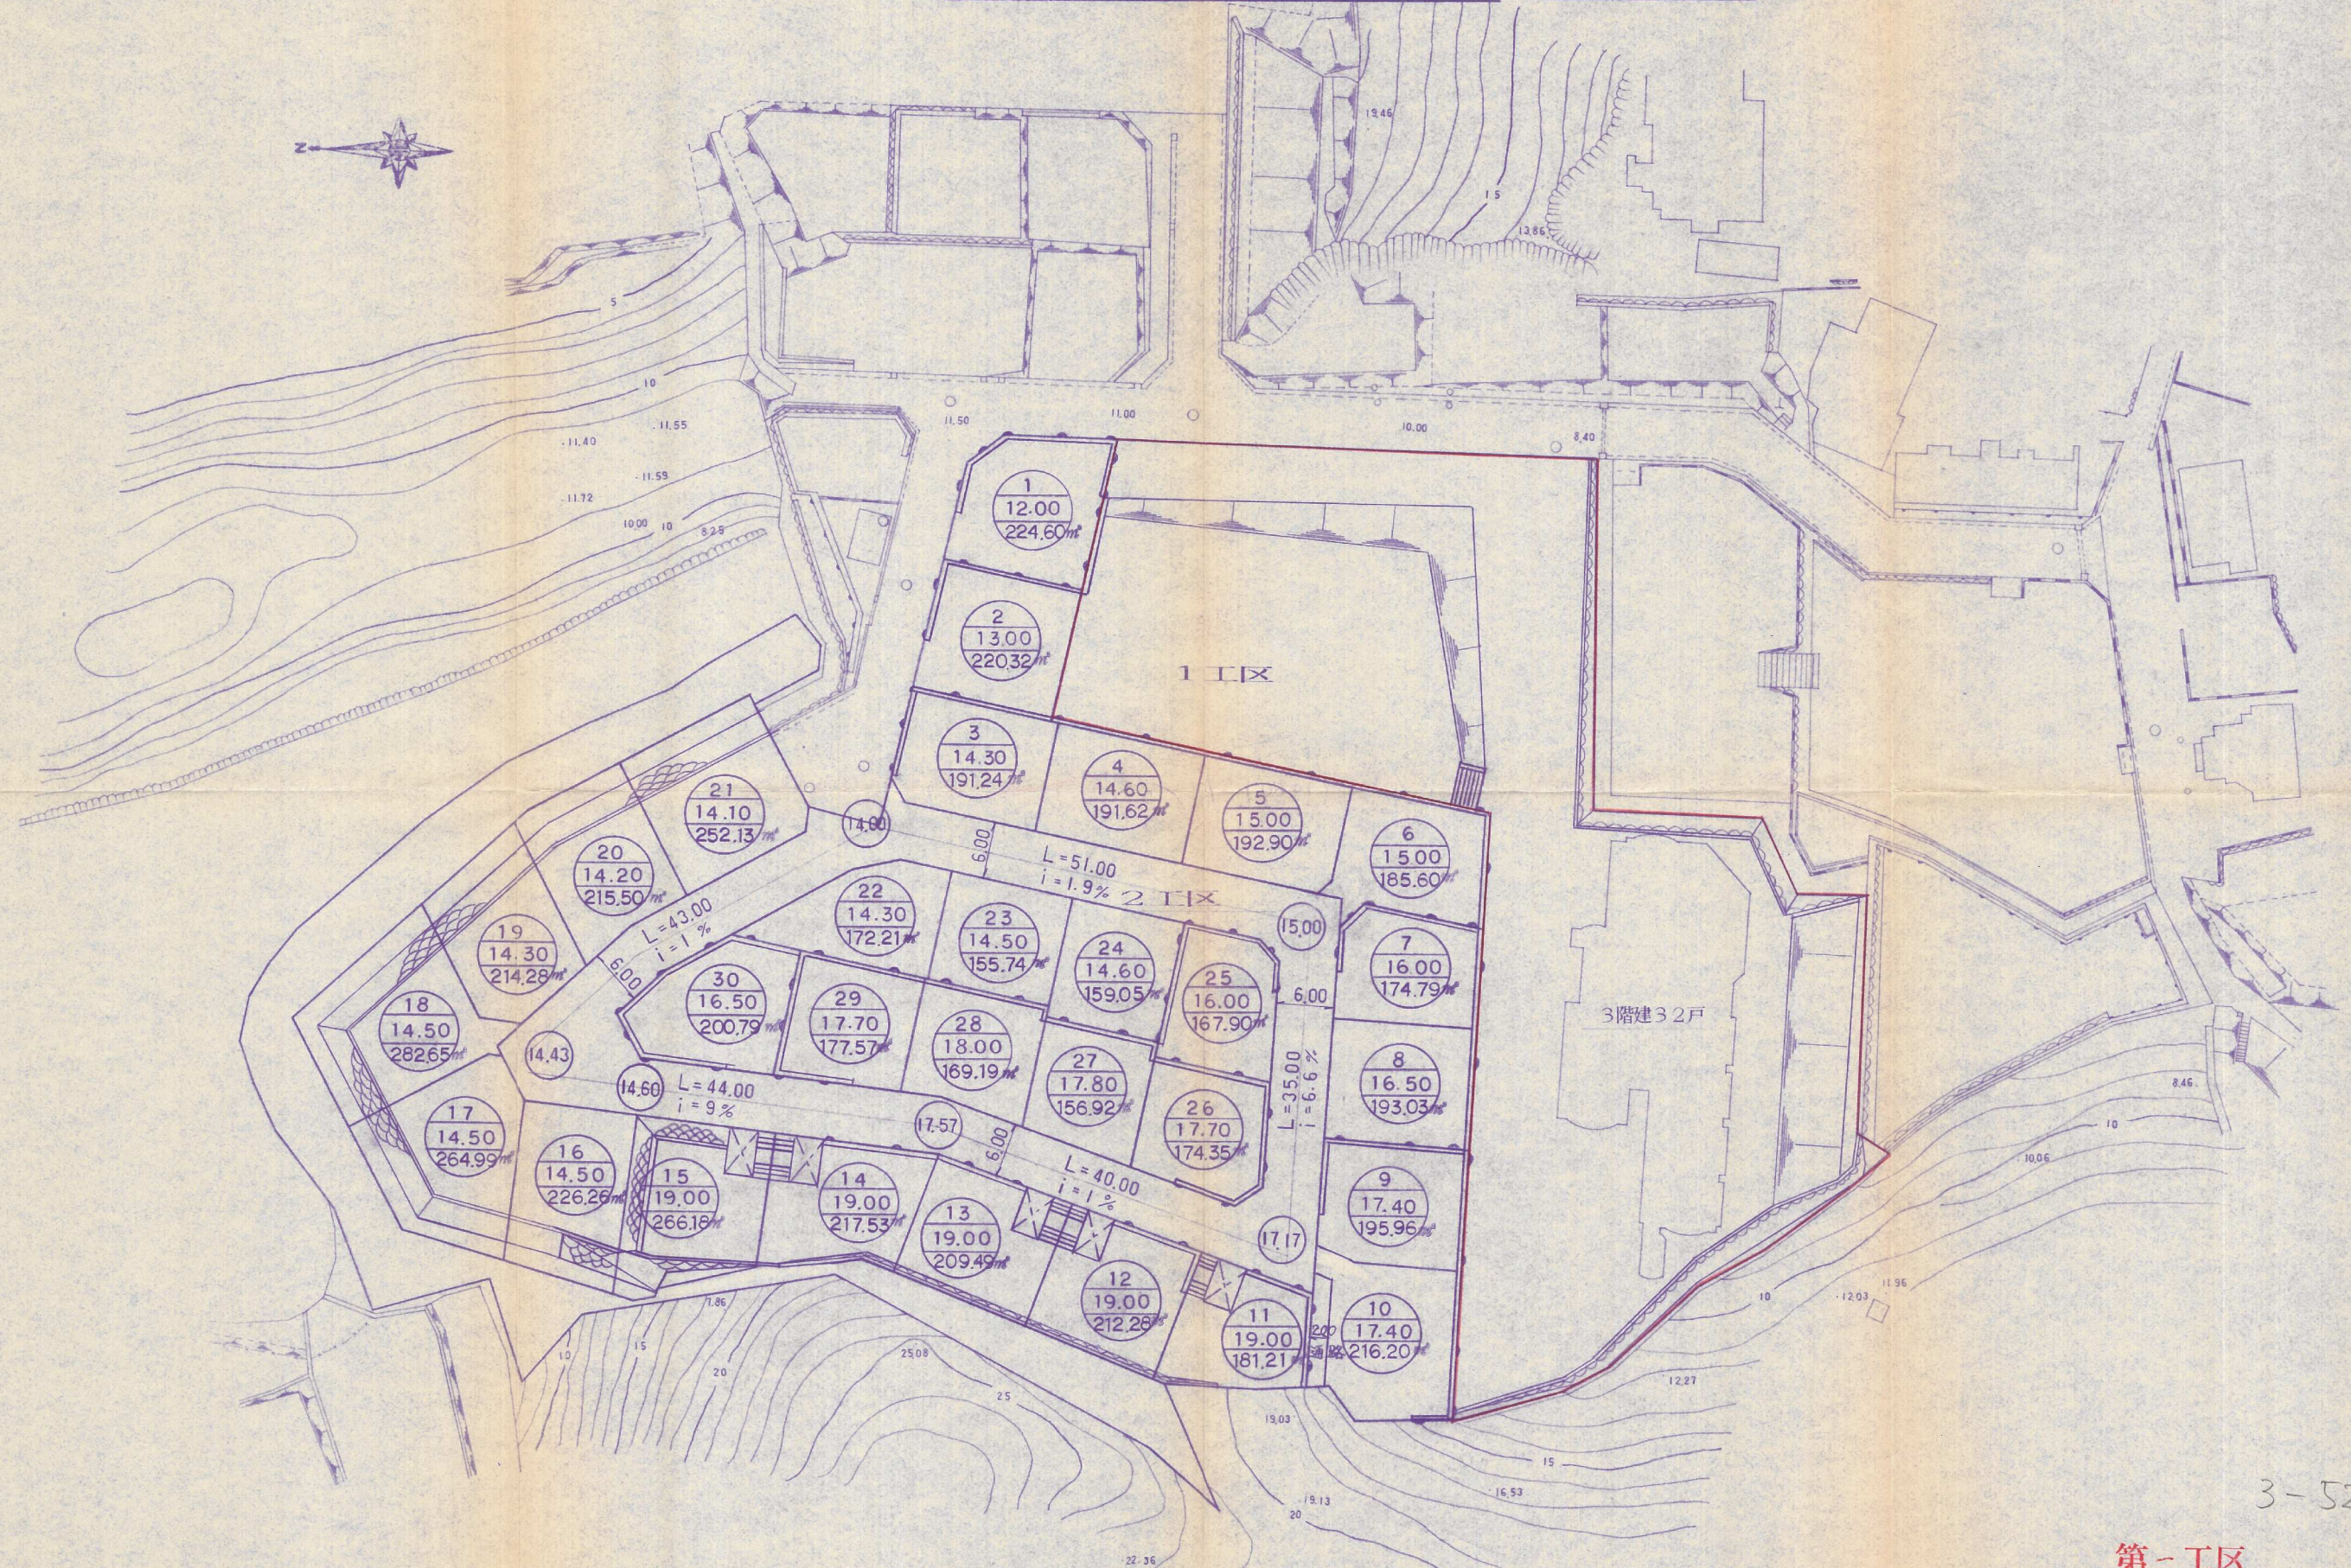

3-52

第一工区  
竣工图

北九州市小倉北区鳥居3丁目3-37  
高尾設計事務所 (代)511-4067

縮尺  
1:500  
設計年月日


工事名称 八幡西区大字本城 宅地造成工事  
図面名称 土地利用竣功图

No. 6



# 土地利用計画図

縮尺 1:500

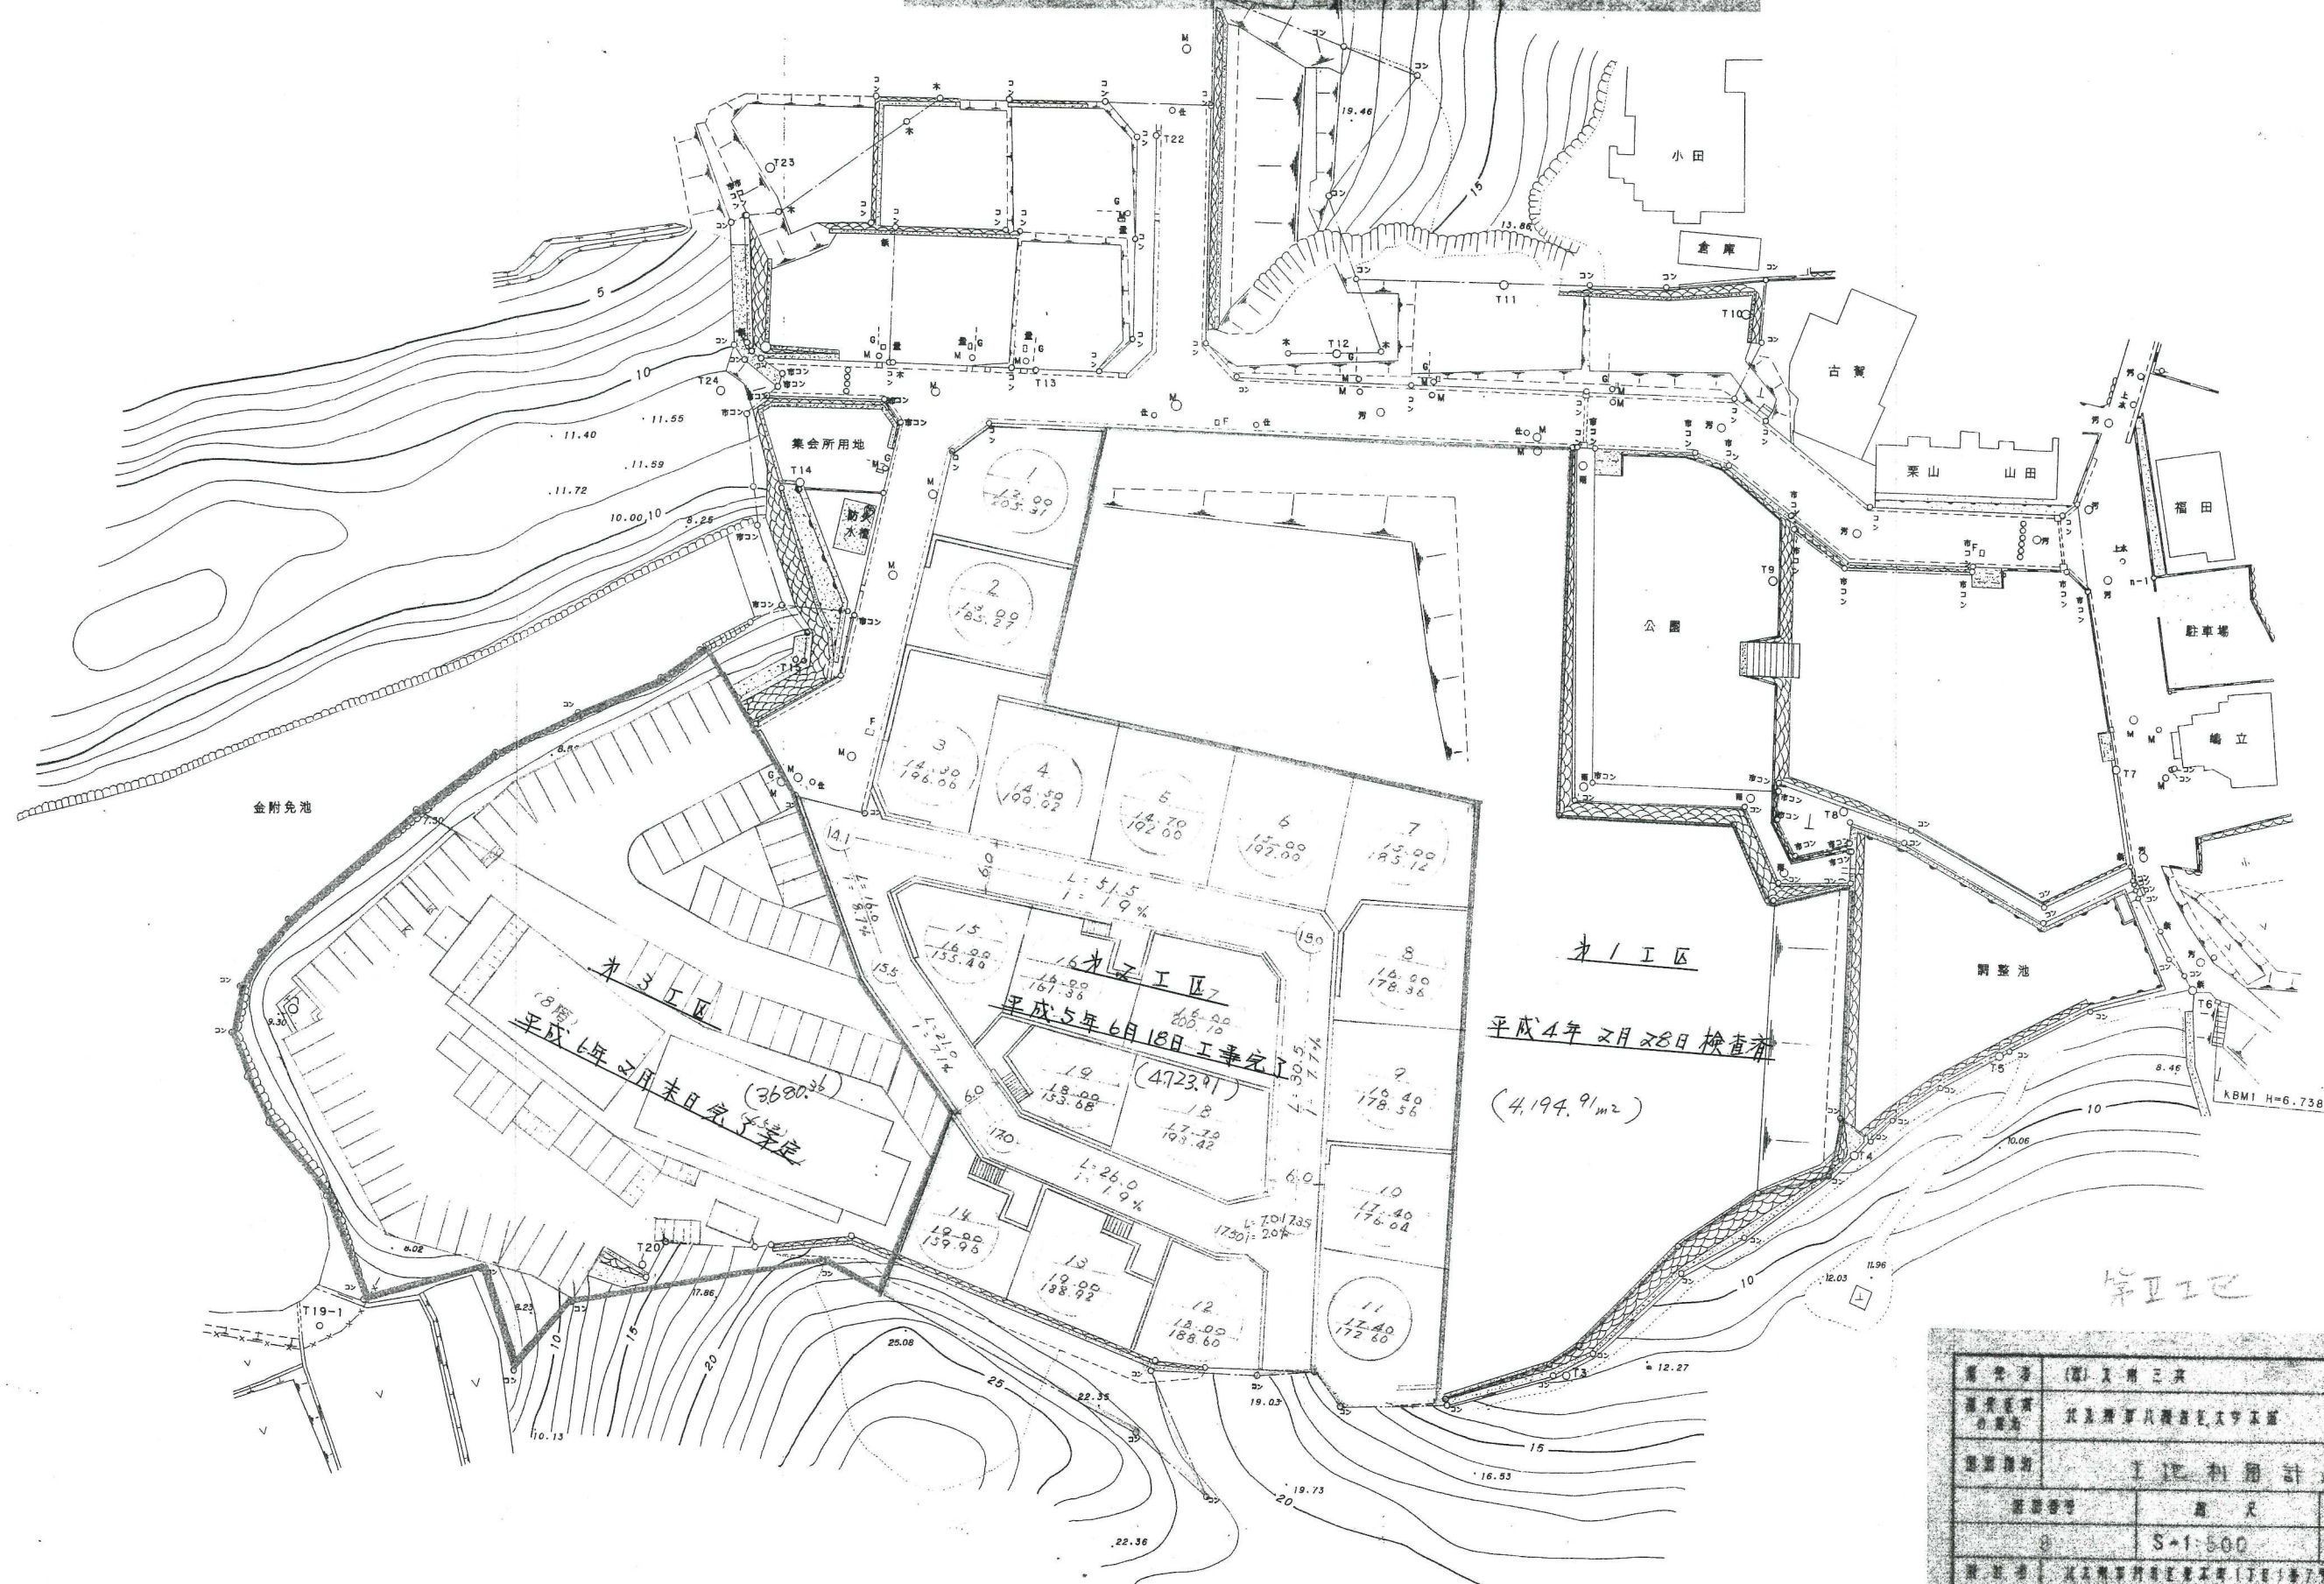


第Ⅱ工区 竣工図




# 土地利用計画図

縮尺 1:500

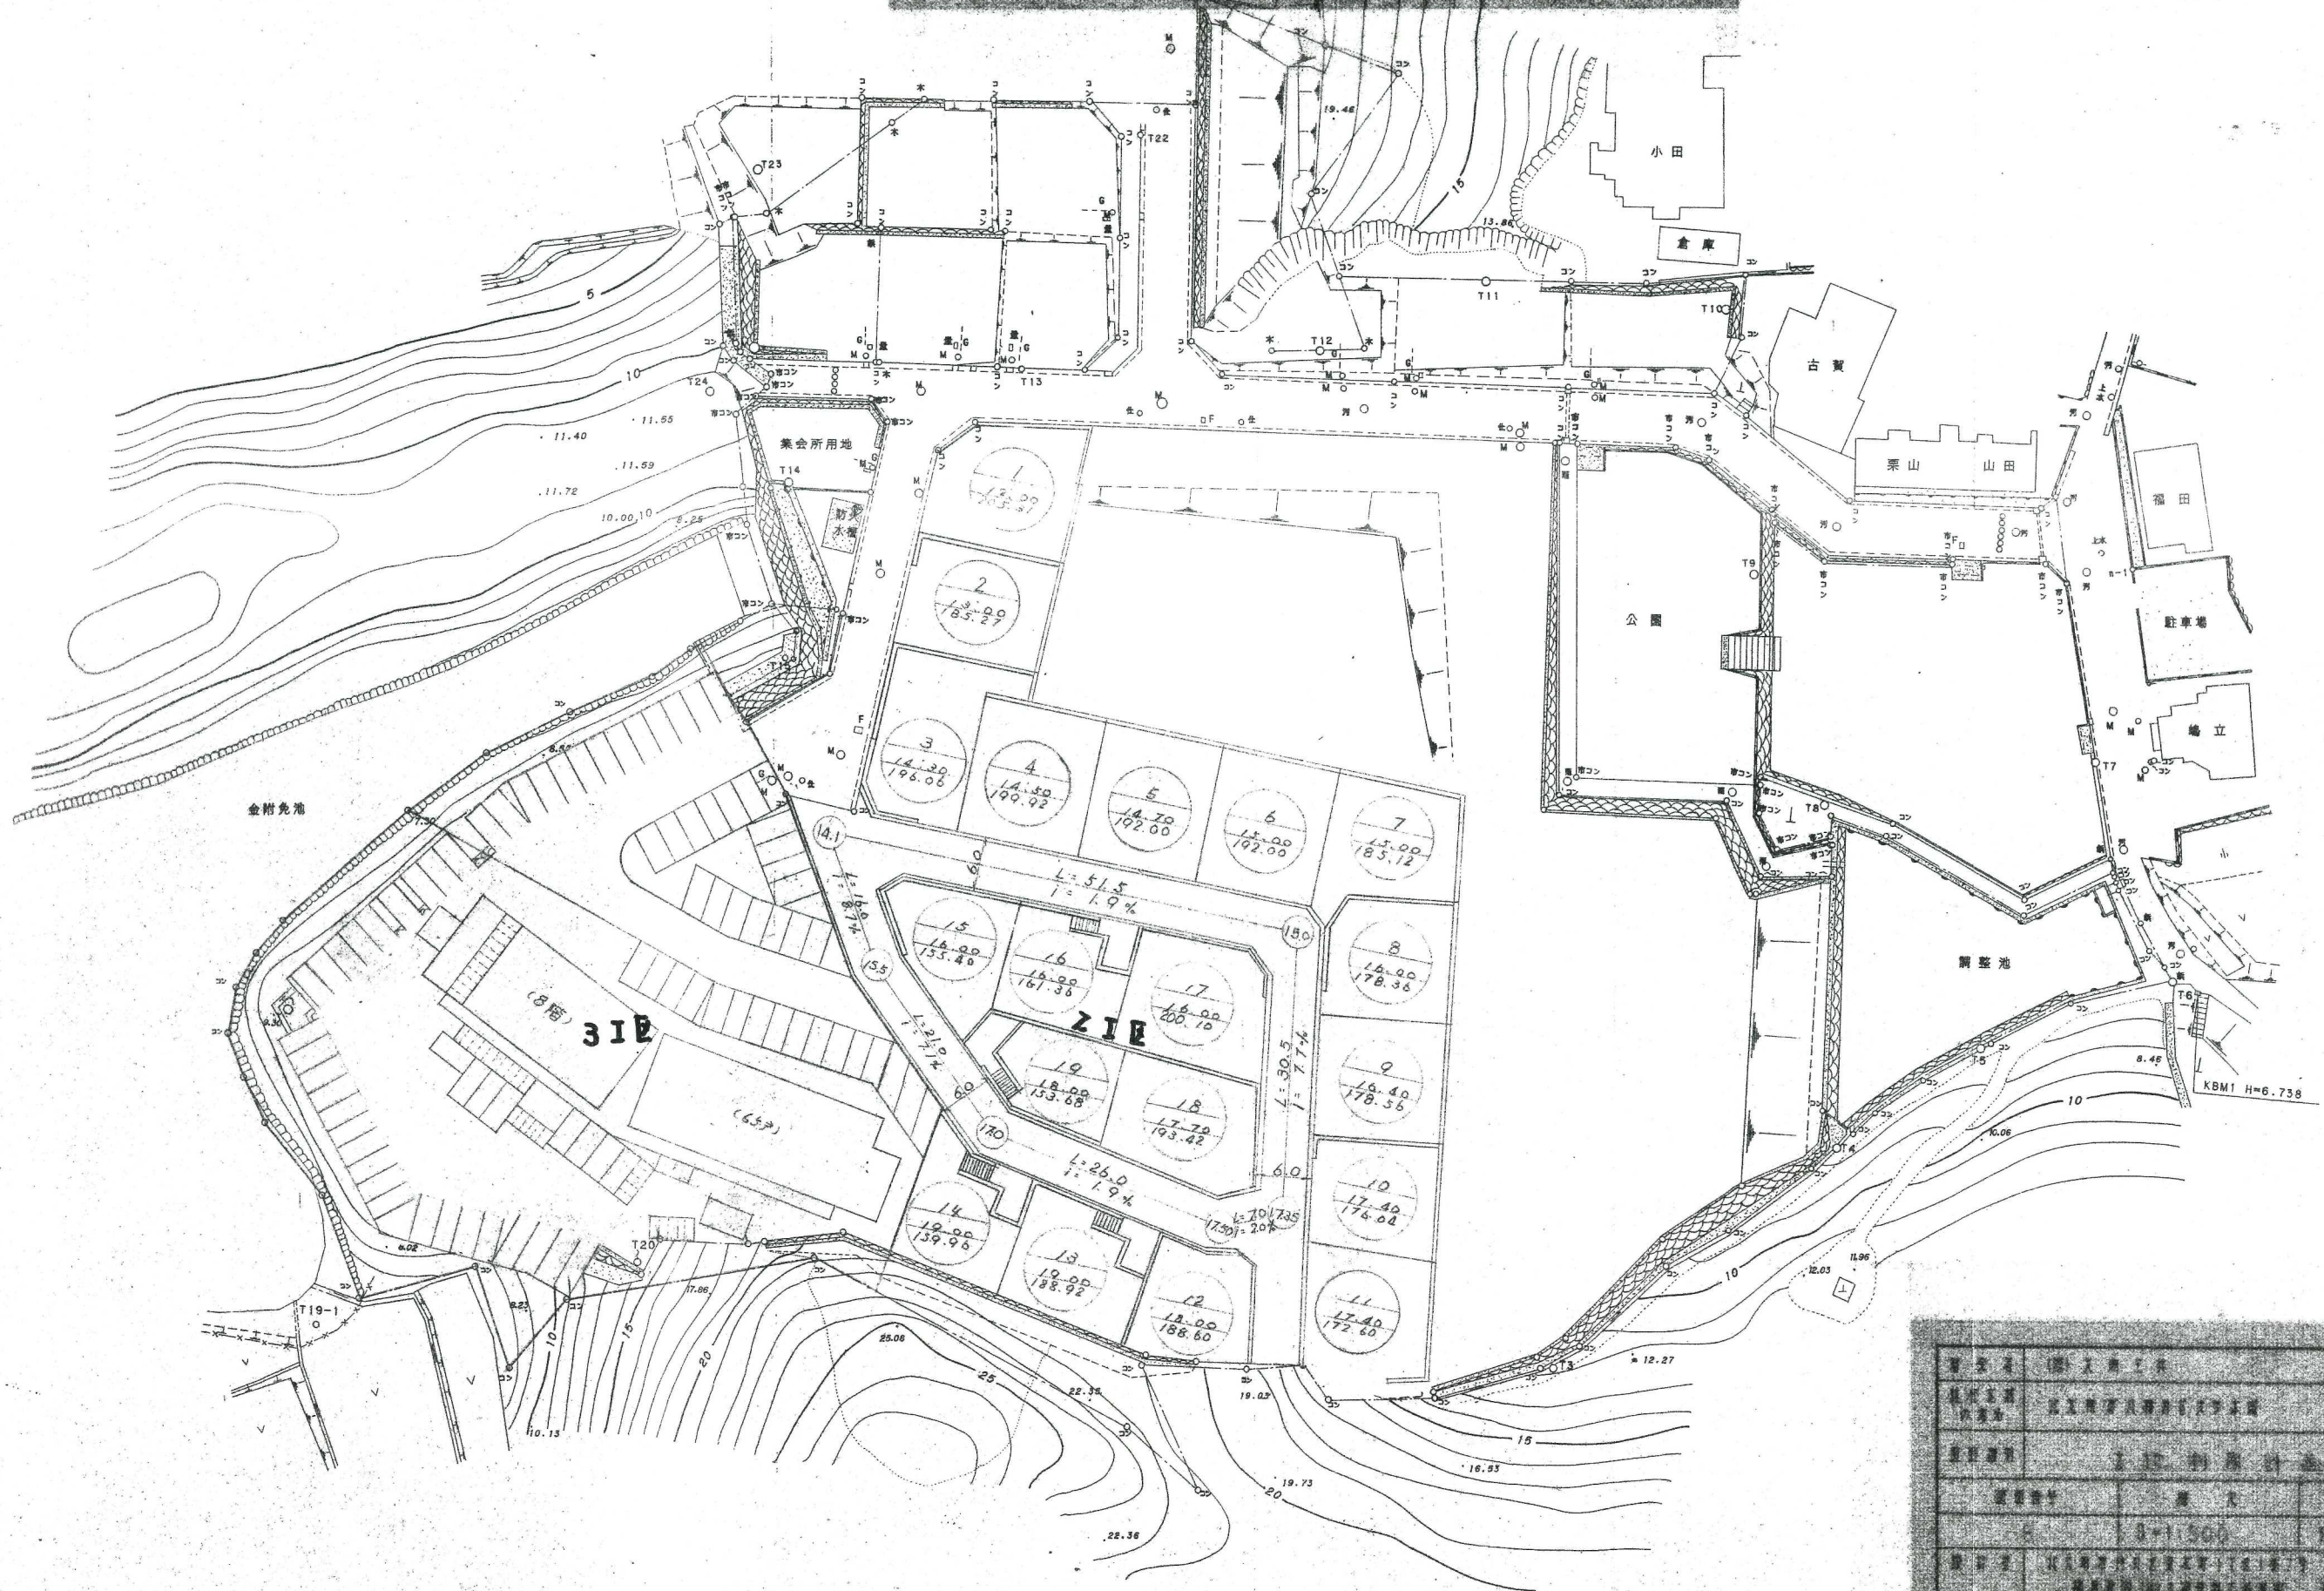

