
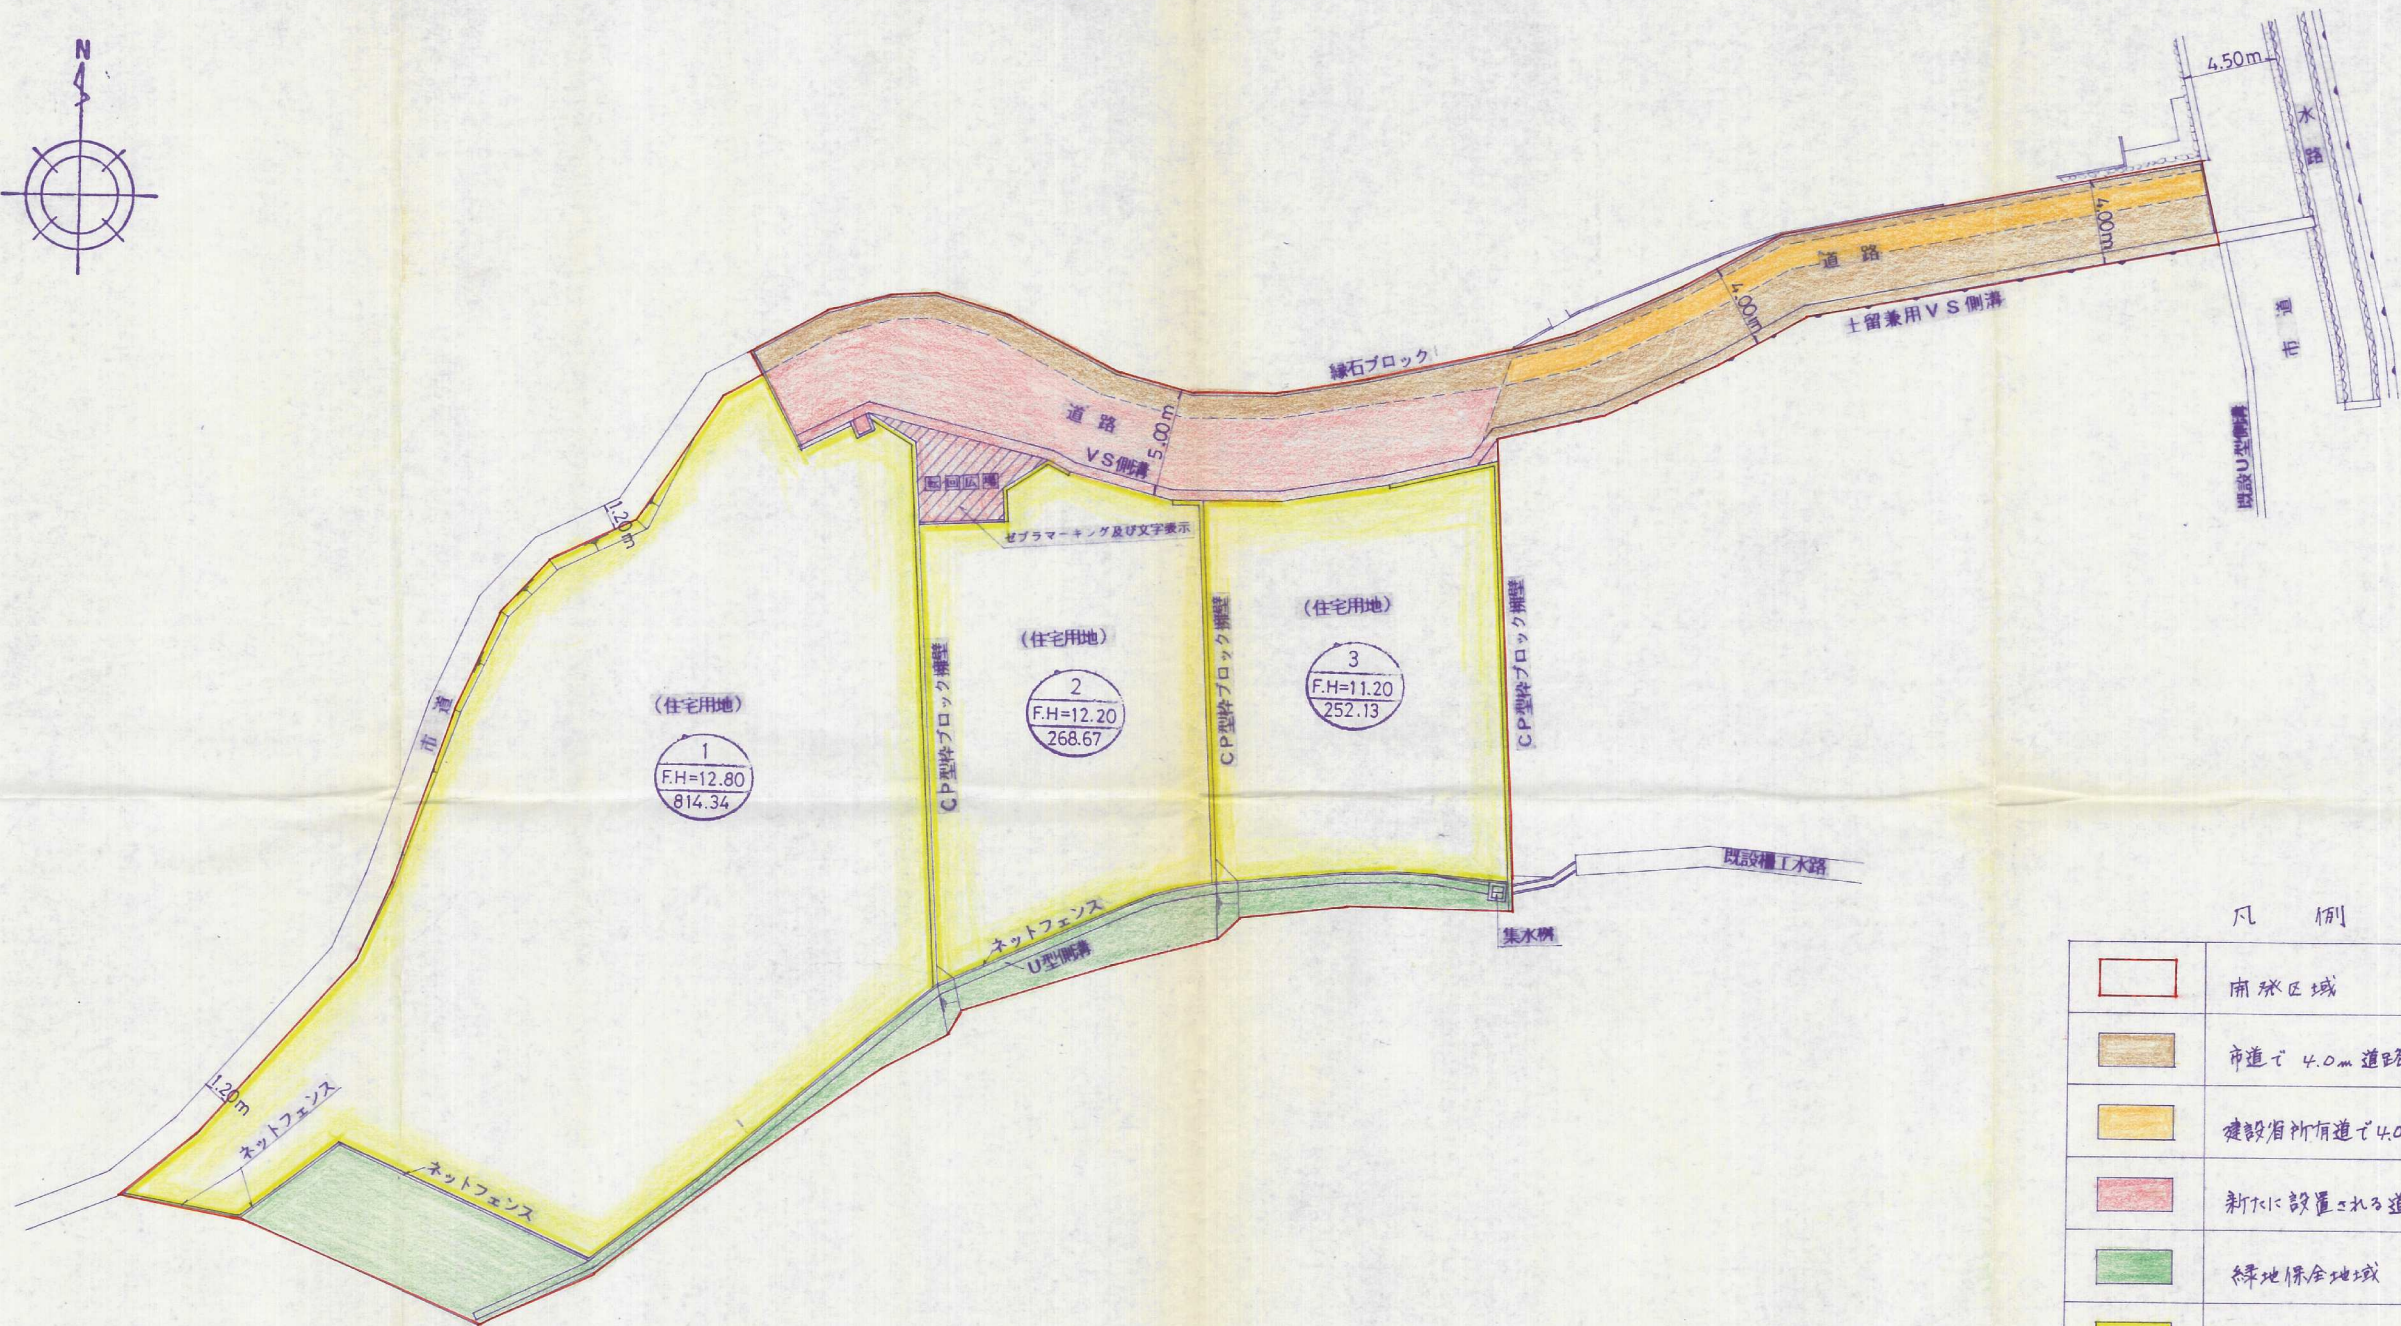


土地利用計画図

S=1:250

(竣工図)

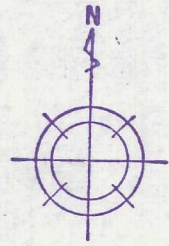

凡 例

	市道で4.0m道路の一部となるもの
	建設省所有道で4.0m道路の一部となるもの
	新たに設置される道路
	緑地保全地域 市有地
	民地

竣工申請図

開発者	☎ 691-2269 堺建設工業株式会社		
開発区域の地名	北九州市八幡西区大字本城2769番地1ほか		
図面種別	土地利用計画図		
図面番号	縮尺	設計年月日	
11-5	S = 1 : 250	平成10年8月7日	
設計者	北九州市八幡西区中央1丁目3番10号 有限会社 上村設計		☎ 093(661)6773