


土地利用平面図 1:500

土地利用計画表

名称	面積 (m ²)	比率 (%)	摘要	管理者
宅地	7,215.2	81.69	35戸	事業主
道路 (電柱用地を含む)	1,561.5	17.68	幅6.7m	北九州市
階段	55.4	0.63	幅4m	北九州市
計	8,832.1	100.00		

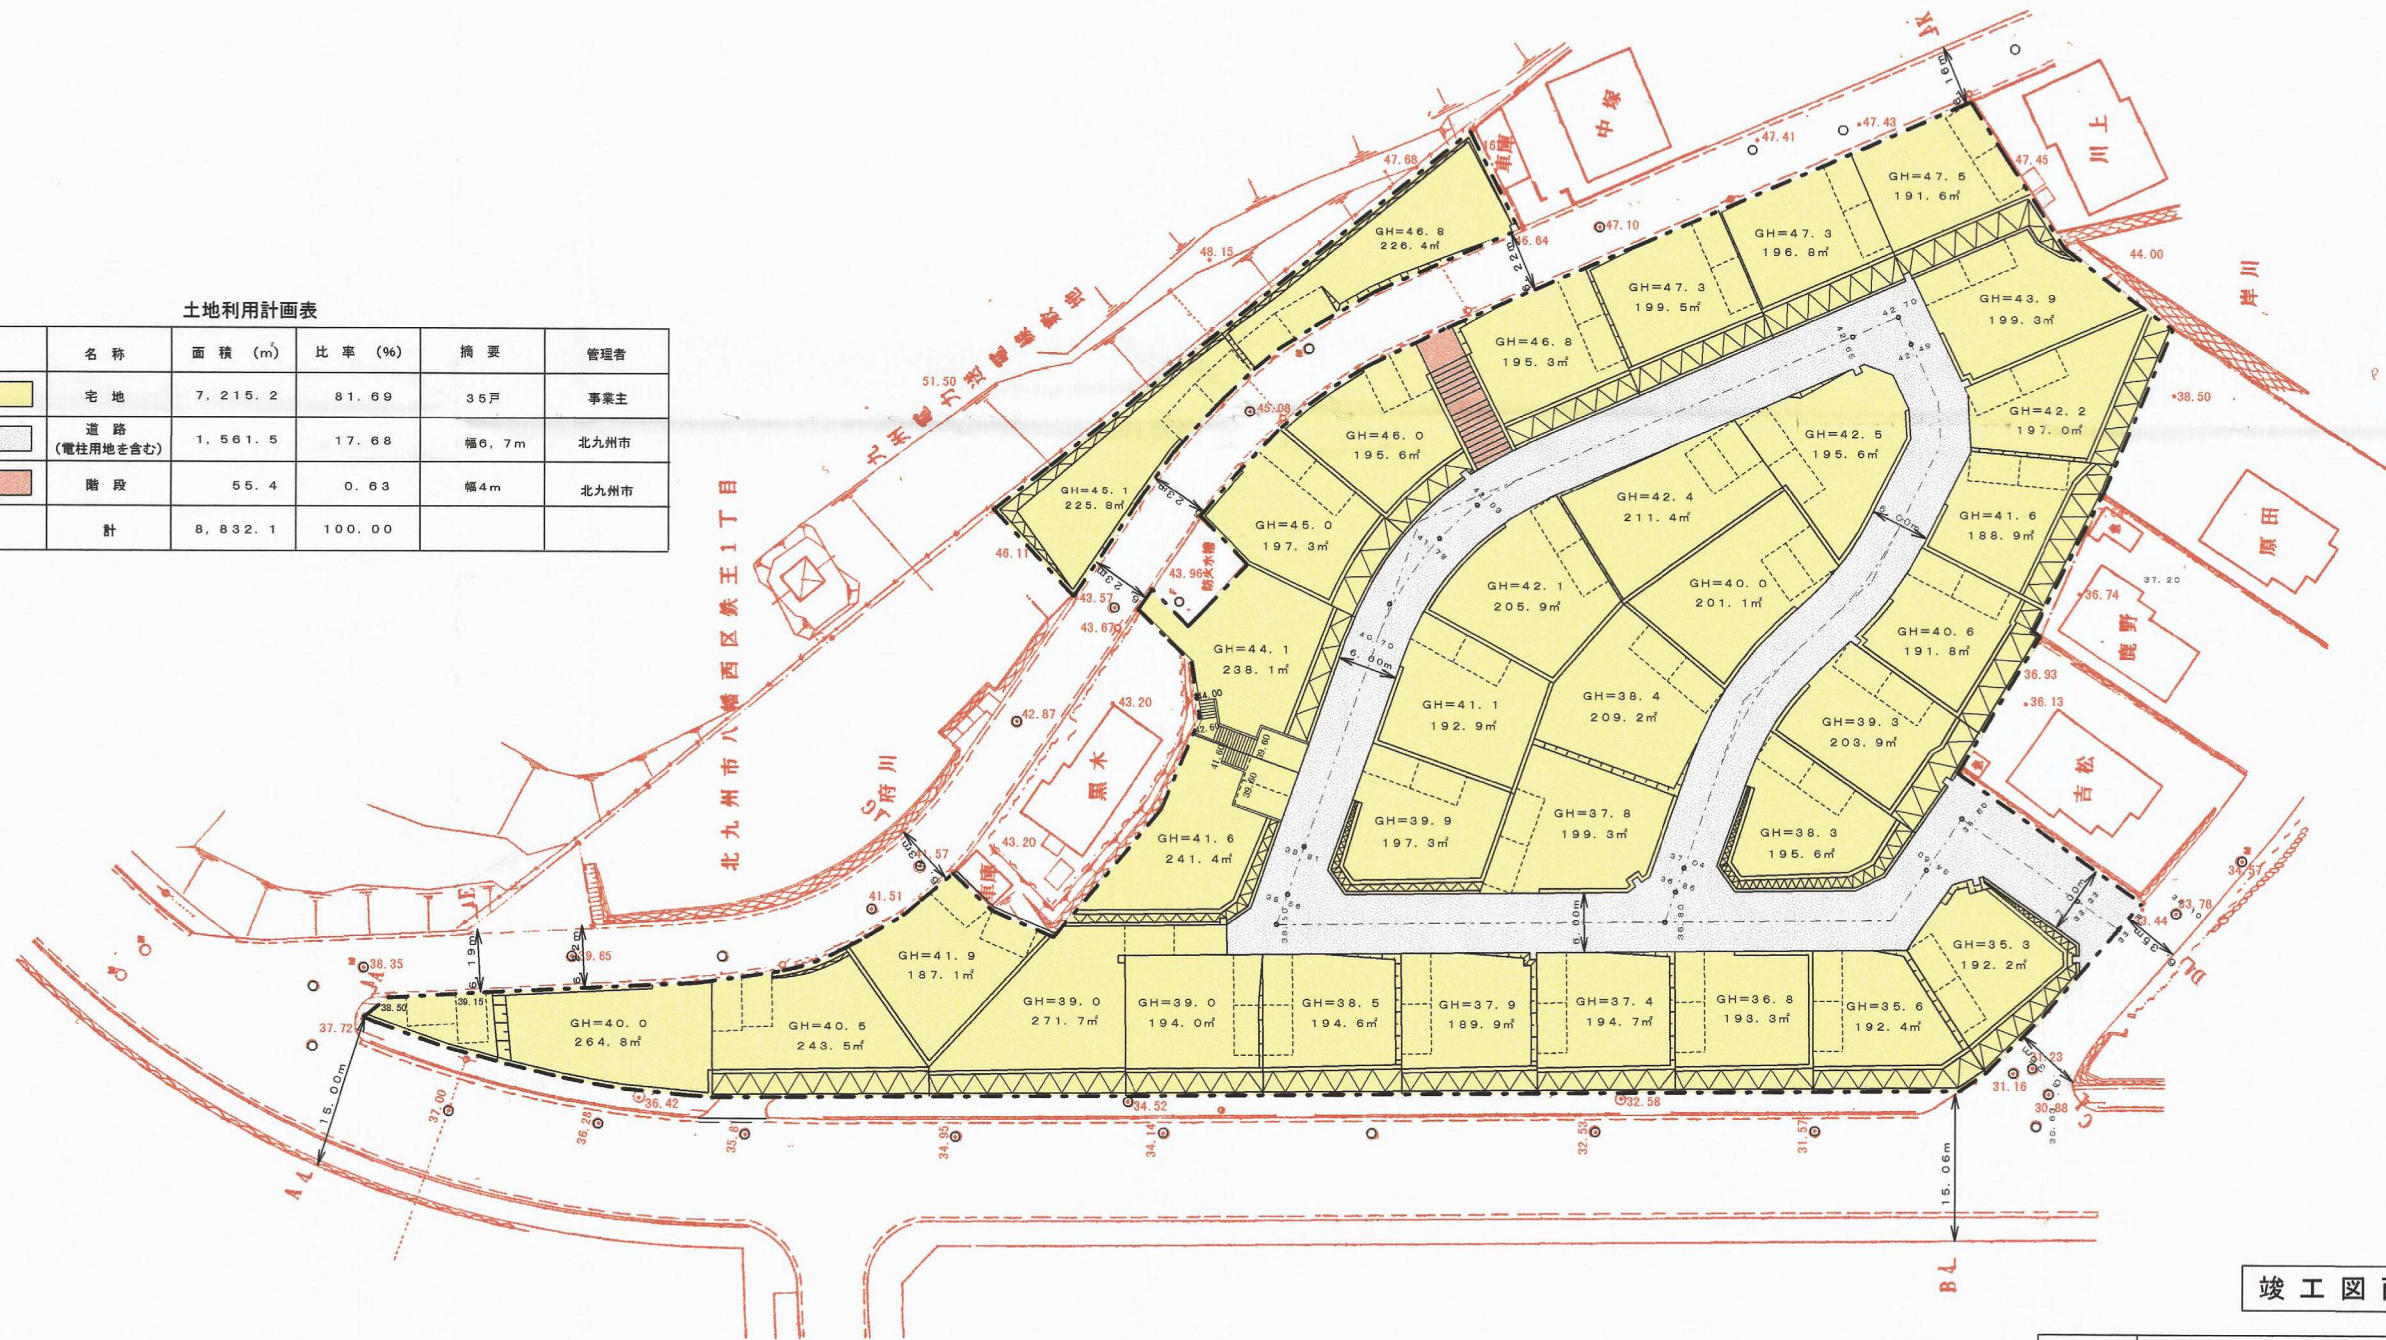

竣工図面

事業主	三井道路株式会社		
開発区域 の地名	北九州市八幡西区鉄王1丁目2-1他		
図面種別	土地利用平面図		
図面番号	縮尺	設計年月日	
	1:500		
設計者	コンサルタントモリ株式会社 TEL (092) 712-2048		