


土地利用竣工平面図 S=1:300

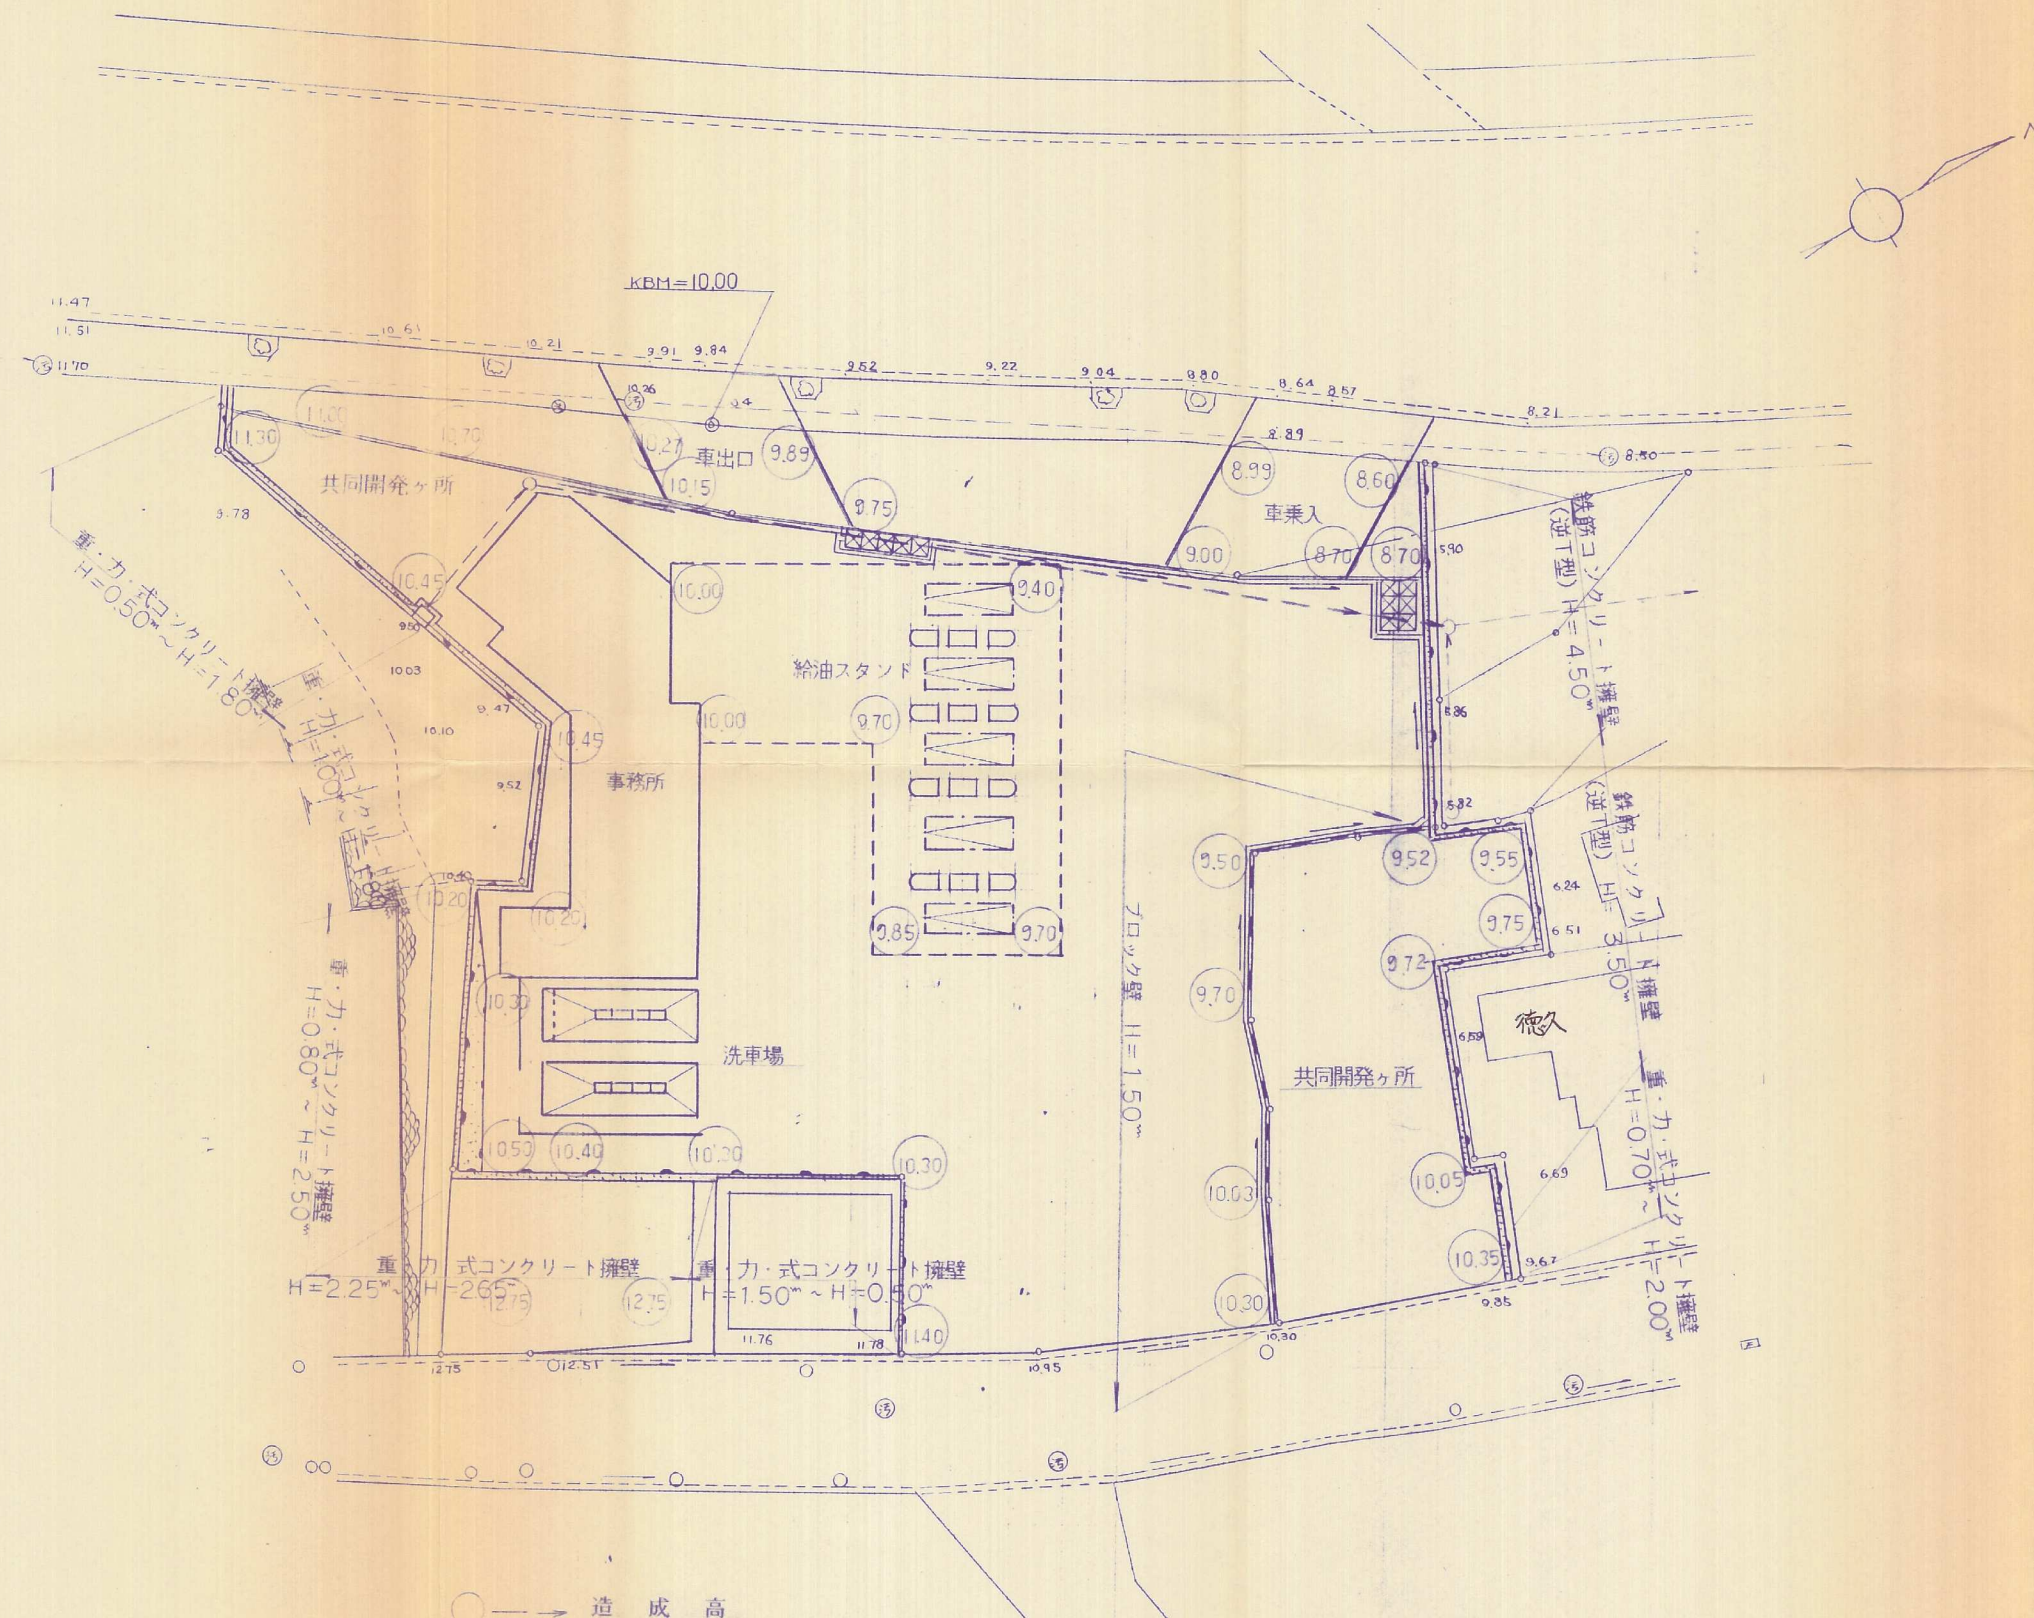

竣工図面

件名	宅地造成工事	図番	№ 6
場所	北九州市八幡西区上の原一丁目83番1 外	縮尺	1:300
図名	土地利用竣工平面図	担当	検印
設計	国土企画調査株式会社 TEL 581-9055	月日	