


平面图 $S=1:250$



凡 例		
記 号	名 称	備 考
○————○	開 発 区 域	
=====	重力式擁壁 (1)	
=====	重力式擁壁 (2)	
=====	地先境界ブロック	120 × 120
=====	落蓋式U型側溝	300 × 300
=====	自由勾配側溝	300 × 300
=====	L型側溝	240 × 240
=====	暗 渠 側 溝	240 × 240
=====	V P 排 水	φ 200
=====	側溝蓋設置工	500 × 100 × 600
— □ —	1号雨水桝	500×500×639
— □ —	2号雨水桝	322×348×535
— □ —	3号雨水桝	300×600×500

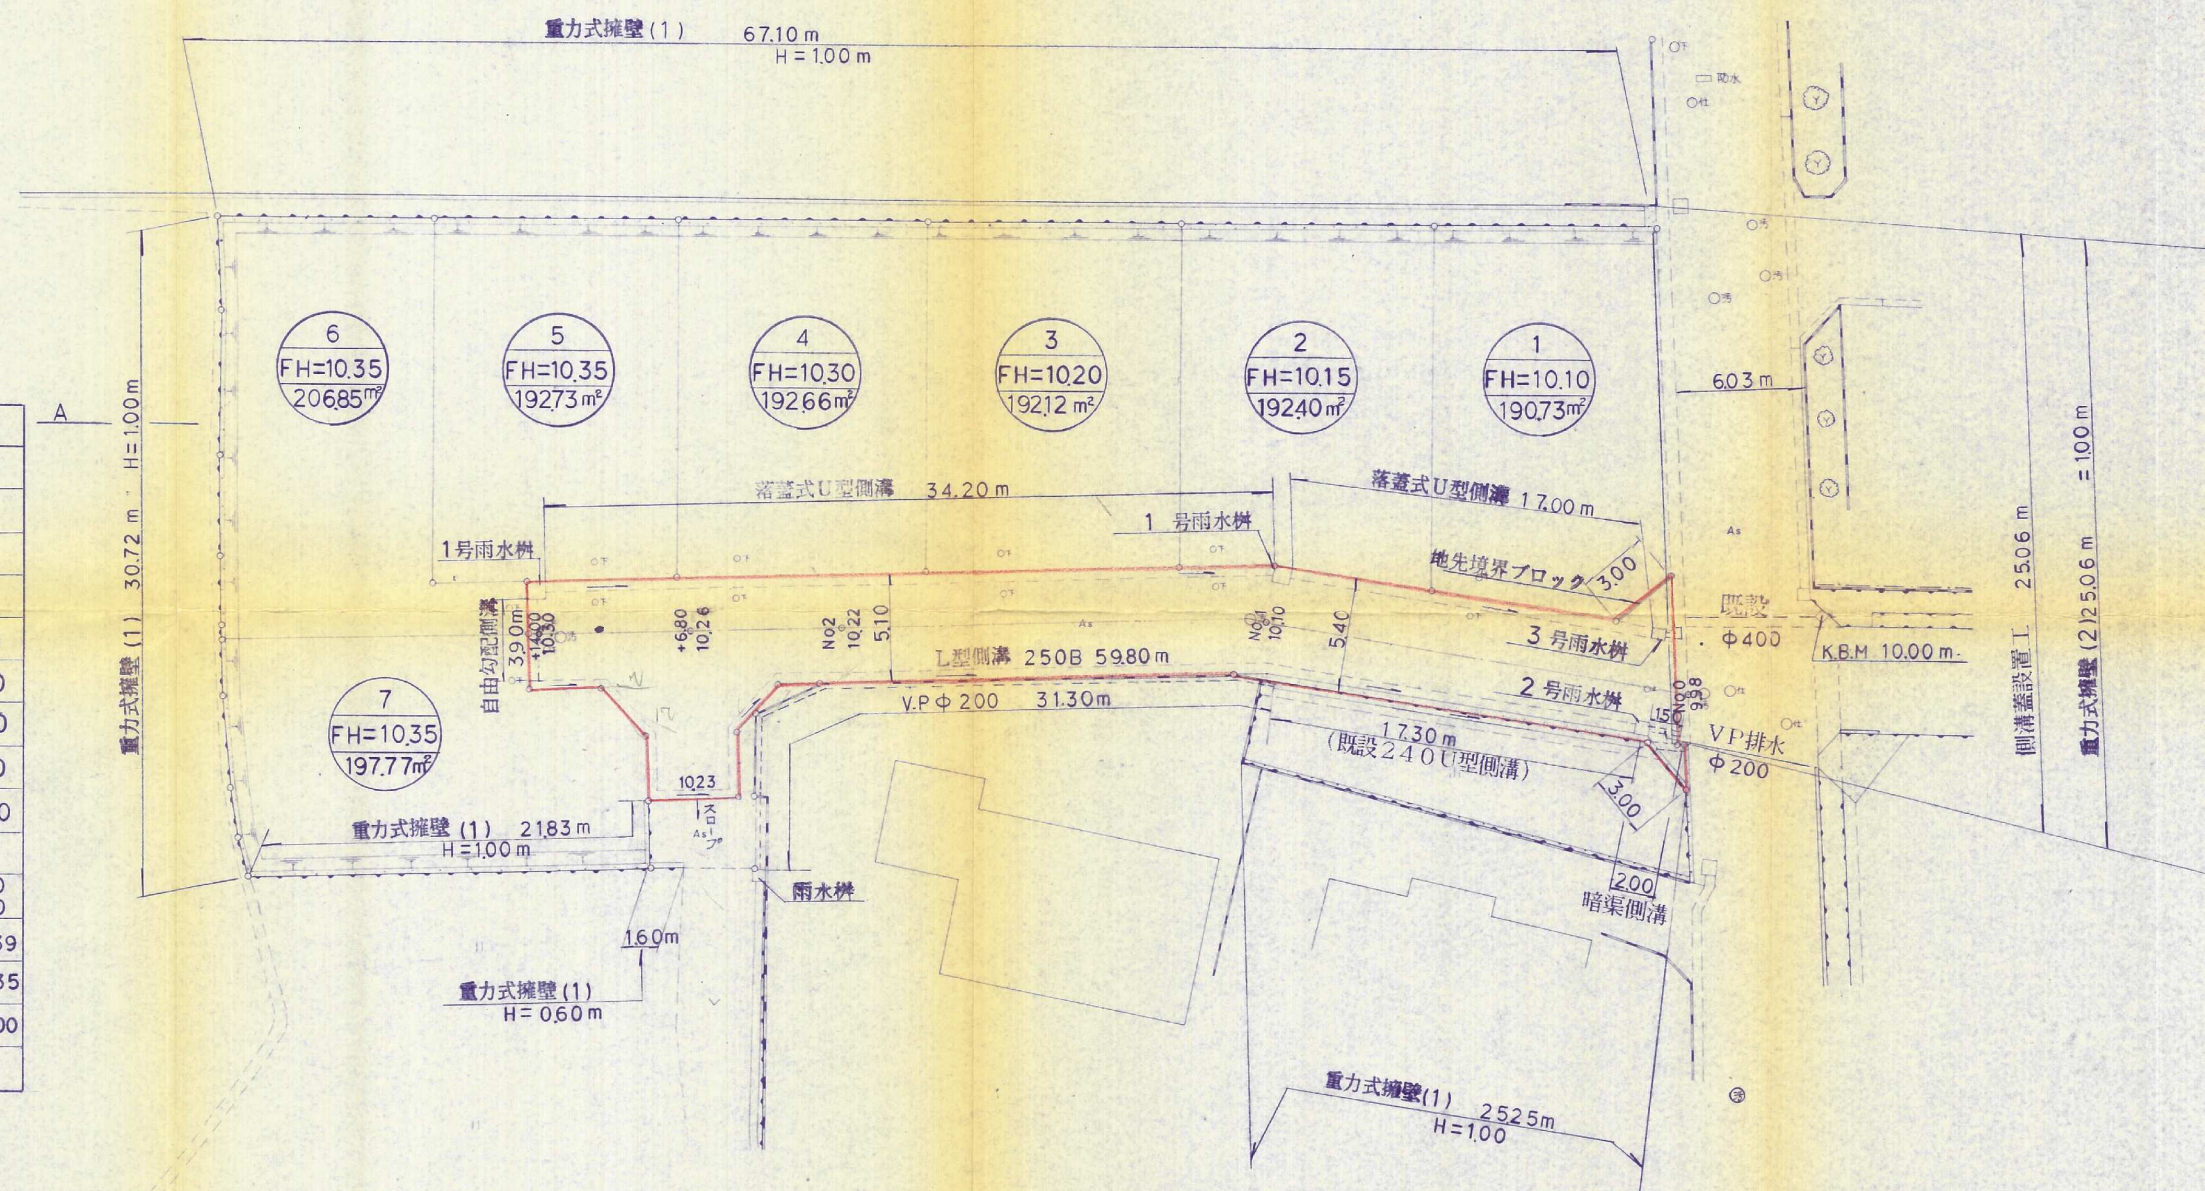

竣工图

工 事 名 称	八幡西区木瀬4丁目47-1外 地内 宅 地 造 成 工 事		
図 面 名 称	土地利用計画・造成計画・平面図		
図 面 番 号	全 13 葉 中 6 号	縮 尺	$\frac{1}{250}$
測 量 年 月 日	平 成 年 月 日	担 当 印	
設 計 年 月 日	平 成 年 月 日	担 当 印	
測 量 ・ 設 計	旭測量設計株式会社		